
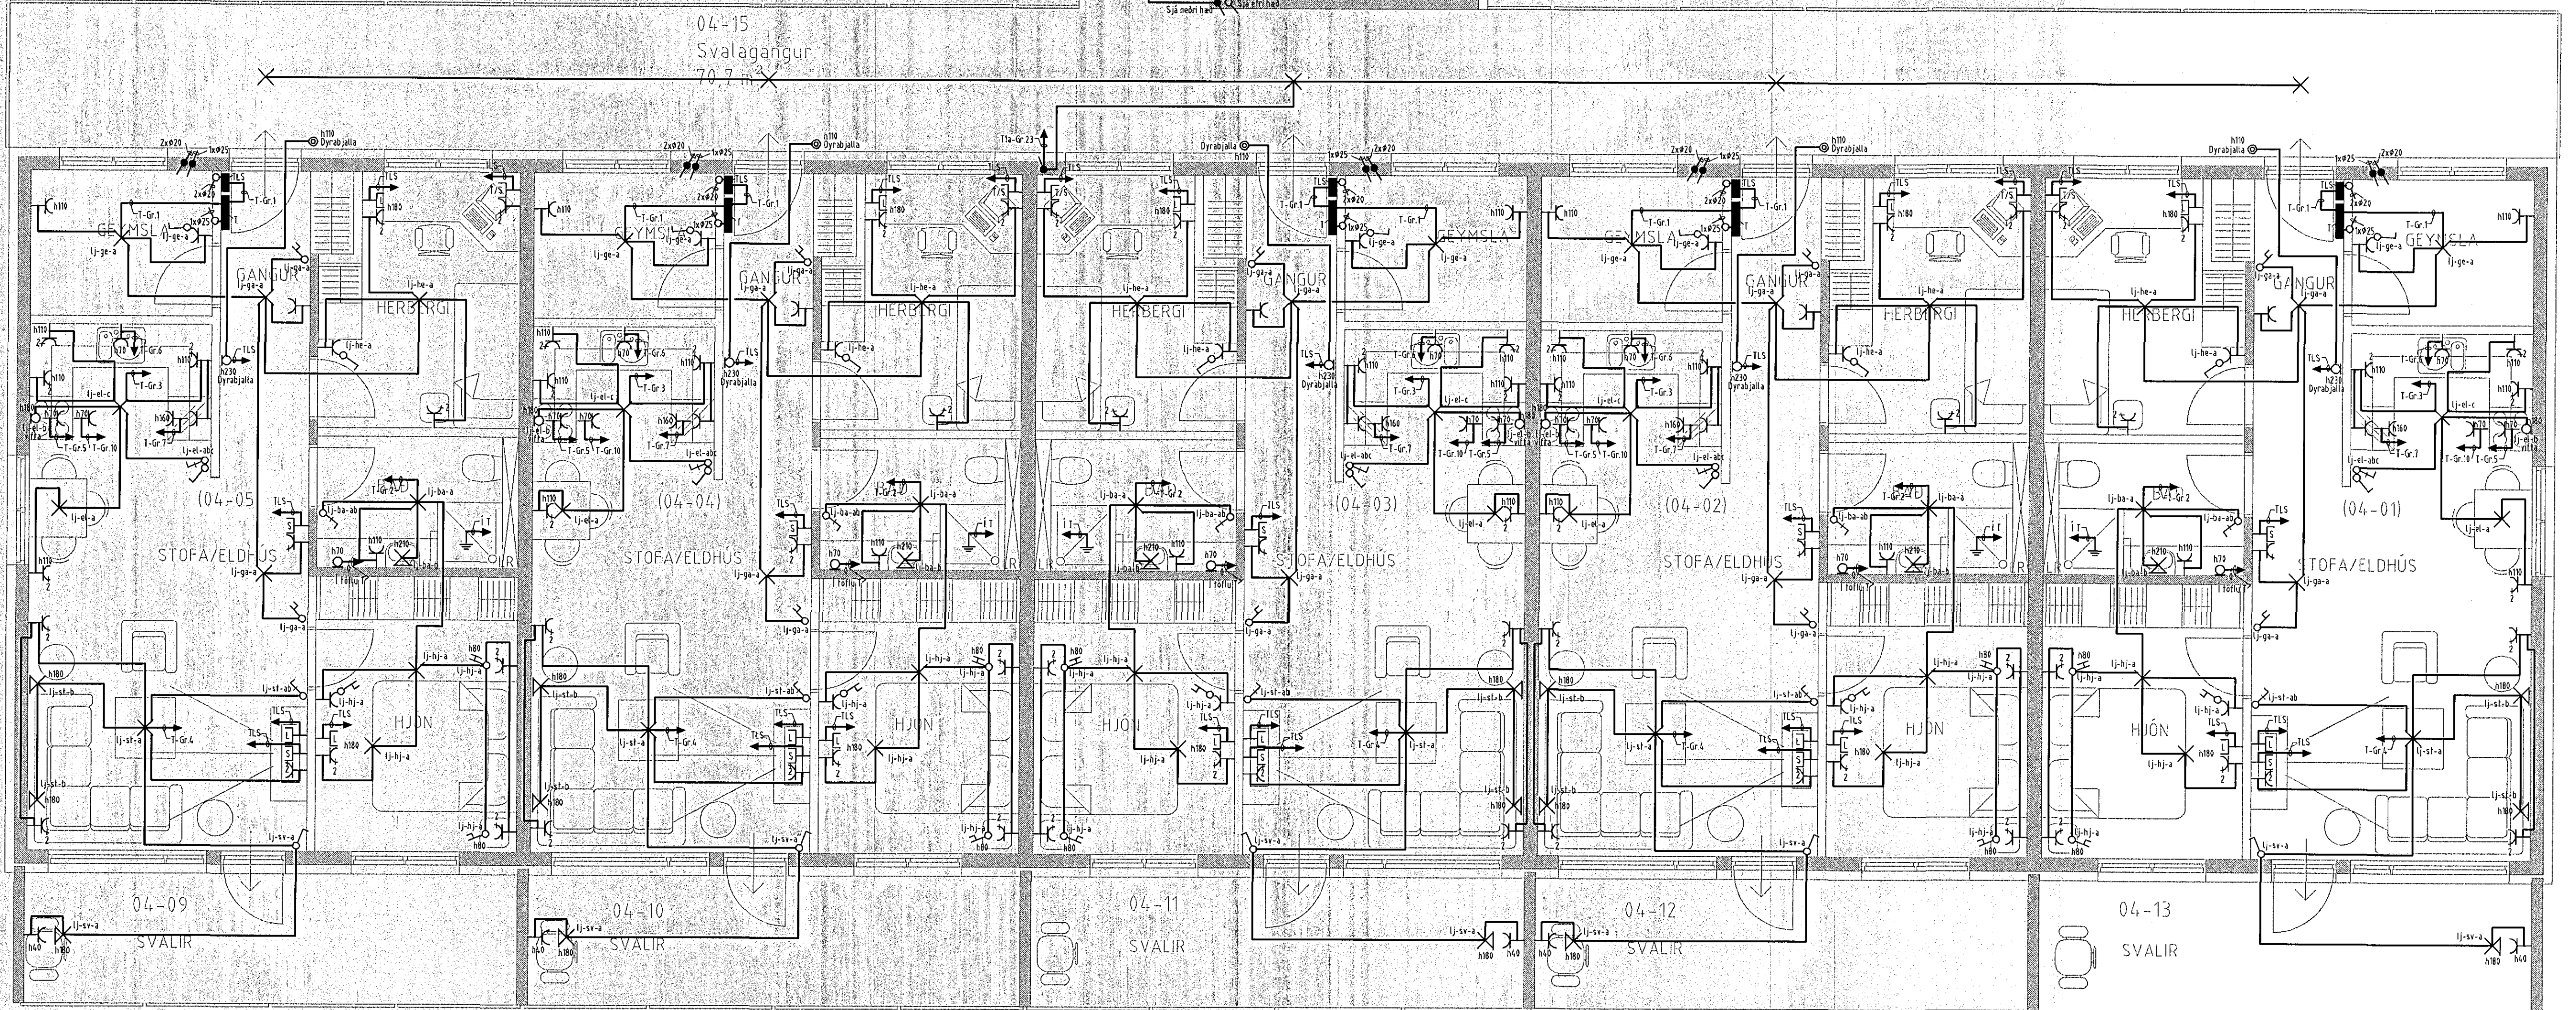


8 7 6 5 4 3 2 1

Byggingafræðis Háfræðingarnar  
Móttæki þann  
10. MAR 2015

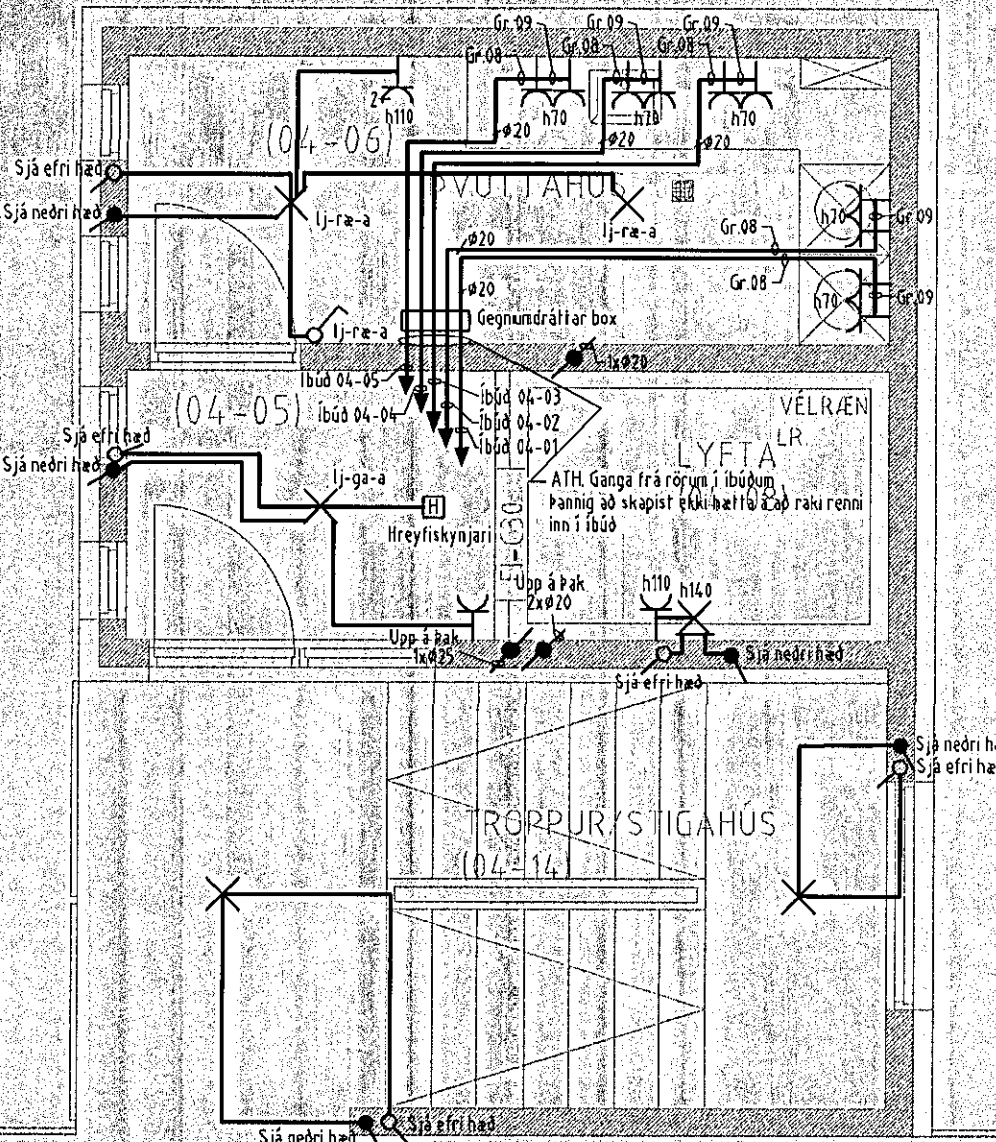

Verkefni		
Bjarkavellir 1B, 221 Hafnarfjörður		
Verkhúf/Verknúmer		
Rafagnir og smáspennu, 4. hæð		
Blað nr.	Dags.	Kvartí
6/7	26. maí 2008	1:50
Yfirfarir		
SH/HMK		
Hönnuður		
Samræmingar hönnuður		
Breyting		
29. október 2018 Lagfært útdráttur, tekið til brúkerfrý og hreyfiskynjara í sameigi.		
29. ágúst 2012 Endirvinnu, vaxspennu, og þrívíttækir.		
Reykjavíkurvegi 60 220 Hafnarfirði		
Sími 565 5845, fax 565 0940 gsm 898 0970		
http://www.munus.is, e-mál munus@munus.is		
munus Hönnuður: Sigurjón Harðarson, hl. 060361-2749		

8 7 6 5 4 3 2 1