



DALSHRAUN 3

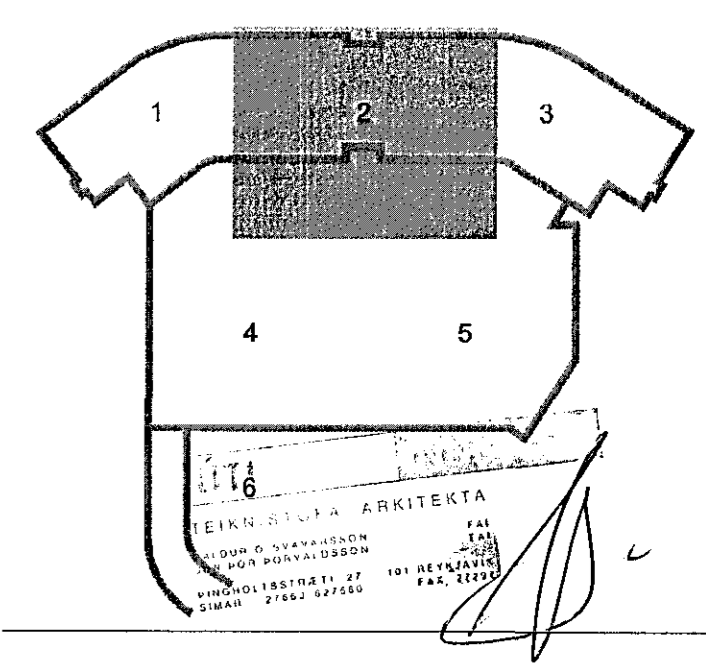

A 18.02.15 Nýtt skrifstofunými BSG/ÖG
Útg. Dags. Skýring Hannad/Yfirfaró

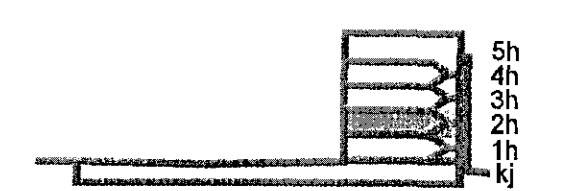

VERKFRÆÐISTOFA

BÆJARHRAUN 20 • 220 HAFNARFJÖRÐUR • KENNIT. 710796-2899
vsb@vsb.is • Sími 595 8600 • Fax 595 8610 • www.vsb.is

Áritun sérhöfundar
Örn Guðmundsson
Kf: 220991 2739 • orn@vsb.is

Verkefni
DALSHRAUN 3
HAFNARFIRÐI

Verkið
Rafkerfi
Lágspenna 2.hæð
Grunnmynd 2

Hannad	Teiknað	Yfirfaró	Kvaró	Síða
VD	VD	BSG	1:50	/ A1
Dags	Verkefni	Telning	Útgáfa	
03.06.2008	07244	R1 022	A	