


NÚVERANDI ÖNOTUÐ 2x110mm PEH RÖR FYRIR RAFMAGNSINNTAK
 NÚVERANDI ÖNOTUÐ 2x50mm PEH RÖR NOTIST FYRIR ÚTILÝSINGU
 ÚTVEGA:
 2x110mm PEH RÖR FYRIR RAFMAGNSINNTAK
 1x110mm PEH RÖR FYRIR FYRIRHUGAÐA FLÖDLYSINGU
 2x50mm PEH RÖR FYRIR FJARSKIPTI
 1x50mm PEH RÖR TIL VARA
 LAGFÆRA SKAL GÖLF EFTIR LAGNINGU RÖRA

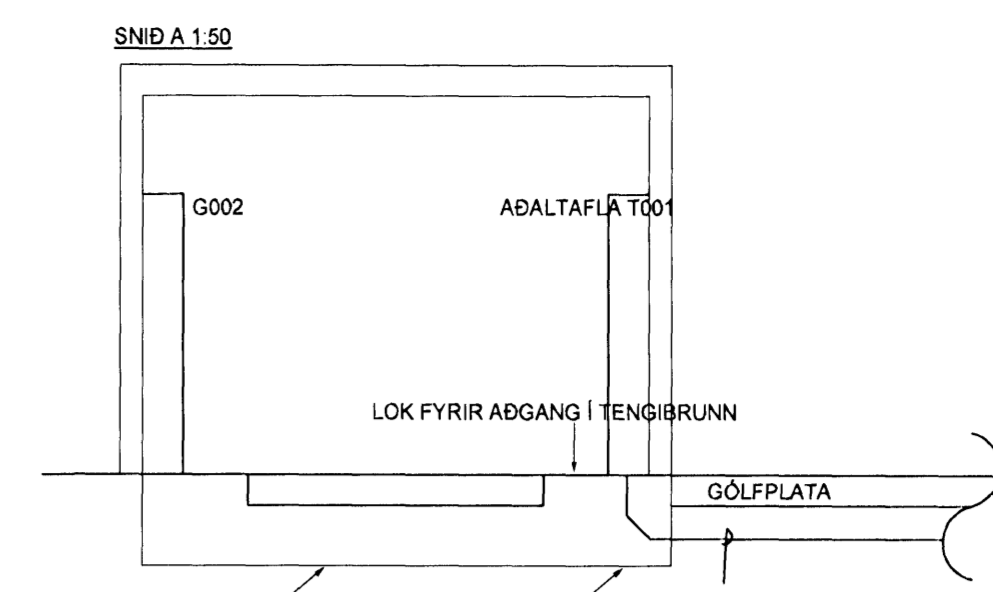


NÚVERANDI ÖNOTUÐ 2x110mm PEH RÖR FYRIR RAFMAGNSINNTAK
 NÚVERANDI ÖNOTUÐ 2x50mm PEH RÖR NOTIST FYRIR ÚTILÝSINGU
 ÚTVEGA:
 2x110mm PEH RÖR FYRIR RAFMAGNSINNTAK
 1x110mm PEH RÖR FYRIR FYRIRHUGAÐA FLÖDLYSINGU
 2x50mm PEH RÖR FYRIR FJARSKIPTI
 1x50mm PEH RÖR TIL VARA
 LAGFÆRA SKAL GÖLF EFTIR LAGNINGU RÖRA

Wörkhjart 26/5'08
Hell

SKÝRINGAR:

- 1 NÚVERANDI AÐALTAFLA. SETJA SKAL 3x63A NEOZED ROFA Í TÖFLUNA.
- 2 NÚVERANDI FJARSKIPTASKÁPUR.
- 3 10x20,5mm PARA FJARSKIPTASTRENGIR Í JÖRÐU ANNAR MILLI STÚKU OG VALLARHÚSS OG HINN MILLI VALLARHÚSS OG TÍMATÓKUHÚSS.
- 4 5x25q JARÐSTRENGUR FRÁ VALLARHÚSI AÐ GÖTUSKÁP OG ÞAÐ Í TÍMATÓKUHÚS.
- 5 NÚVERANDI LJÓSAMASTUR FYRIR ÍÞRÓTTASVÆÐIÐ.
- 6 NÚVERANDI GÖTUSKÁPUR. SETJA SKAL SEGULROFASTÝRINGU FYRIR KVEIKINGAR.
- 7 NÚVERANDI BYGGING MEÐ NÚVERANDI ROFUM FYRIR KVEIKINGAR Á MÖSTRUM. AFTENGJA SKAL BYGGINGUNA OG HÚN FJARLÆGÐ.
- 8 5x25q KAPALL Í JÖRÐU MILLI TÍMATÓKUHÚSS OG GÖTUSKÁPS FYRIR VALLARLÝSINGU.
- 9 STÝRISTRENGUR 7x1,5q Í JÖRÐU MILLI TÍMATÓKUHÚSS OG GÖTUSKÁPA FYRIR VALLARLÝSINGU.
- 10 NÚVERANDI TÍMATÓKUHÚS. SETJA SKAL UPP ROFA FYRIR KVEIKINGAR Á MÖSTRUM FYRIR FRJÁLSIÞRÓTTAVÖLL. EINNIG SKAL SETJA UPP 2 STK FJARSKIPTATENGLA VIÐ TÍMATÓKUBORD.
- 11 NÚVERANDI HITAVEITUSKÝLI. LEGGJA SKAL KVÍSL 5x10q Í 32mm PEH RÖRI AÐ NÚVERANDI GÖTUSKÁP. SETJA SKAL UPP 3x63A-VARROFA OG 4x63/0.03A LEKALIÐA Í GÖTUSKÁPINN FYRIR KVÍSLINA.
- 12 SPRINKLERKLEFI Á 1. HÆÐ STÚKU

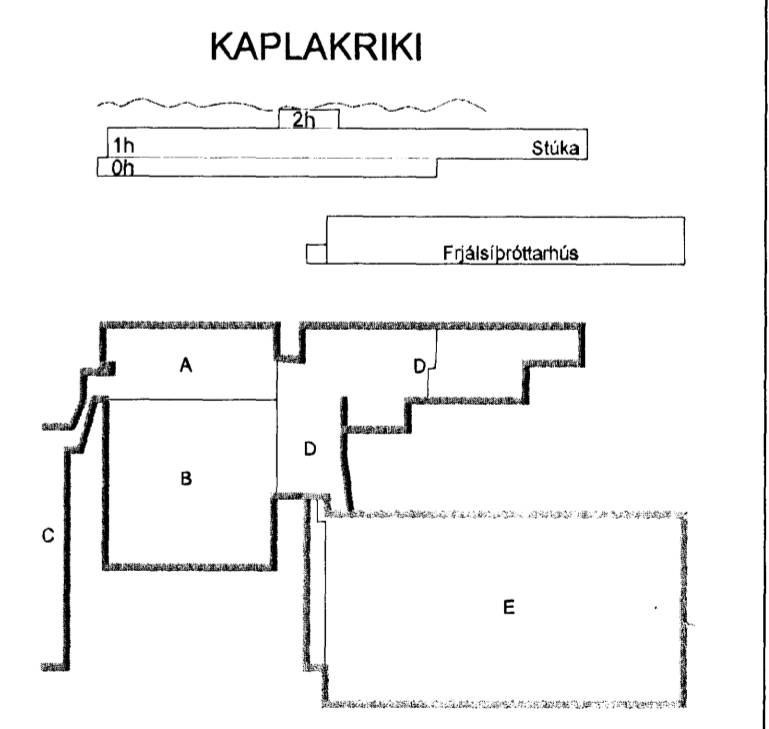

D	21.05.08	Rörum bætt við frá sprinklerklefa	SFI/OG
C	08.02.08	Breyting á kvísl og skýringum	SFI/OG
B	23.01.08	Færsla á inntaki fyrir heimtaug	SFI/OG
A	27.09.07	Færsla á fæðingu fyrir lýsingu á veili	RVK / HJ
Útg.	Dags.	Skýring	Hannas/Yfirfarð

VSB
 VERKFRÆÐISTOFA
 BÆJARHRAUN 20 • 220 HAFNARFJÖRÐUR • KENNIT. 710796-2899
 vsb@vsb.is • Sími 585 8600 • Fax 585 8610 • www.vsb.is

Áritun sérhönnuðar
 Örn Guðmundsson Kt: 220661 2739

Verkheiti
KAPLAKRIKI
HAFNARFIRÐI

Verkhúti
 Rafkerfi
 Raflagnir í lóð
 Heimtaugarteikningar

Hannas	Teiknað	Yfirfarð	Kvaði	Síða
RVK	RVK	HJ	1:500/1:50	/A1
Dags.	Verkefni	Teikning	Útgáfa	
19.02.2007	06R11	R002	D	

BATTERIÐ
 VERK
 0204
 26.05.08
 SÁÐA
 GYFANG

060681106811-Kaplakriki-FHShouska00811-Heimtaugarteikningar.dwg