

Samþykkt þann  
 29 MAI 2008  
 Byggingarfulltrúinn í Hafnarfirði  
 F.h. Hrólfur S. Gunnlaugsson

BATTERIÐ

0617  
 15.05.08

Festa /flangskragi steyptur í vegg

Ø315

21,43


Ø315

21,89


Ø50 að valnshedameli

21,43

21,89. Hallabreyting

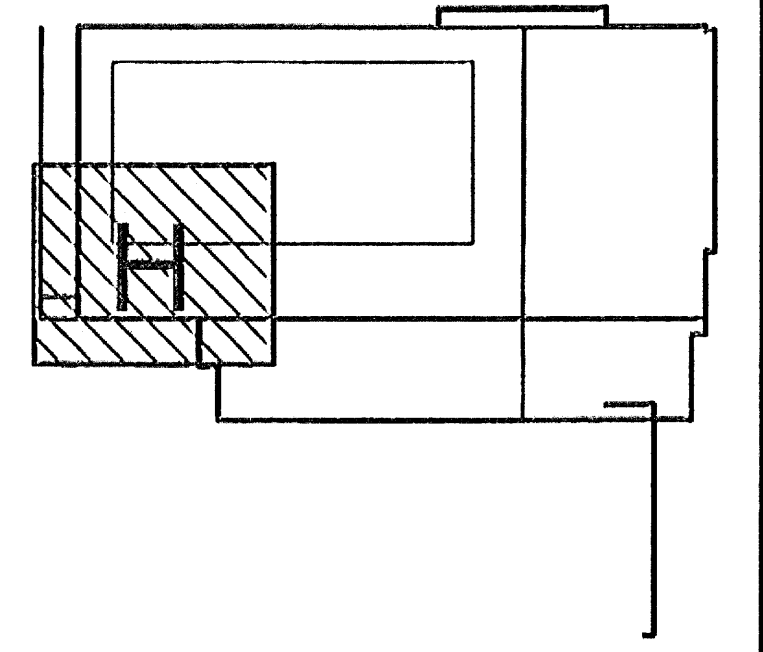

Skýringar sjá teikningu nr.300

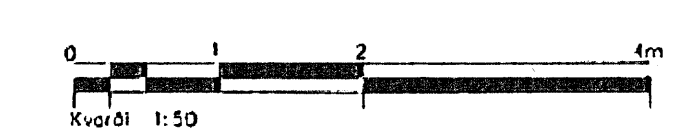

B	Staðsetning lagna	SG	25.06.07
A	Lagnastarðir og staðsetning	SG	23.05.07
Ölg	Nr.	Breytingar	Höfundur Daga

Verkteikning

Ásvellir 2 – Sundmiðstöð Hafnarfjarðar

<p>Strendingur ehf.          Verkfræðingur          Sigurður Gunnarsson 191663-1599</p>	Innrennsli í laugar og potta Grunnmynd 1.hæð – H	
	Dagur Feb. 2007	Teiknari / Höfundur JW/SG
Skala 1:50	Númer teikningar 523	Blátt B