
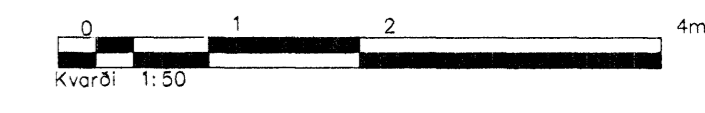


Afall hitaveitu og kælivatns

Samþykkt þann  
29 MAI 2008  
Byggingartillitunni í Hafnarfirði  
F.H. Hrólfur S. Gunnlaugsson

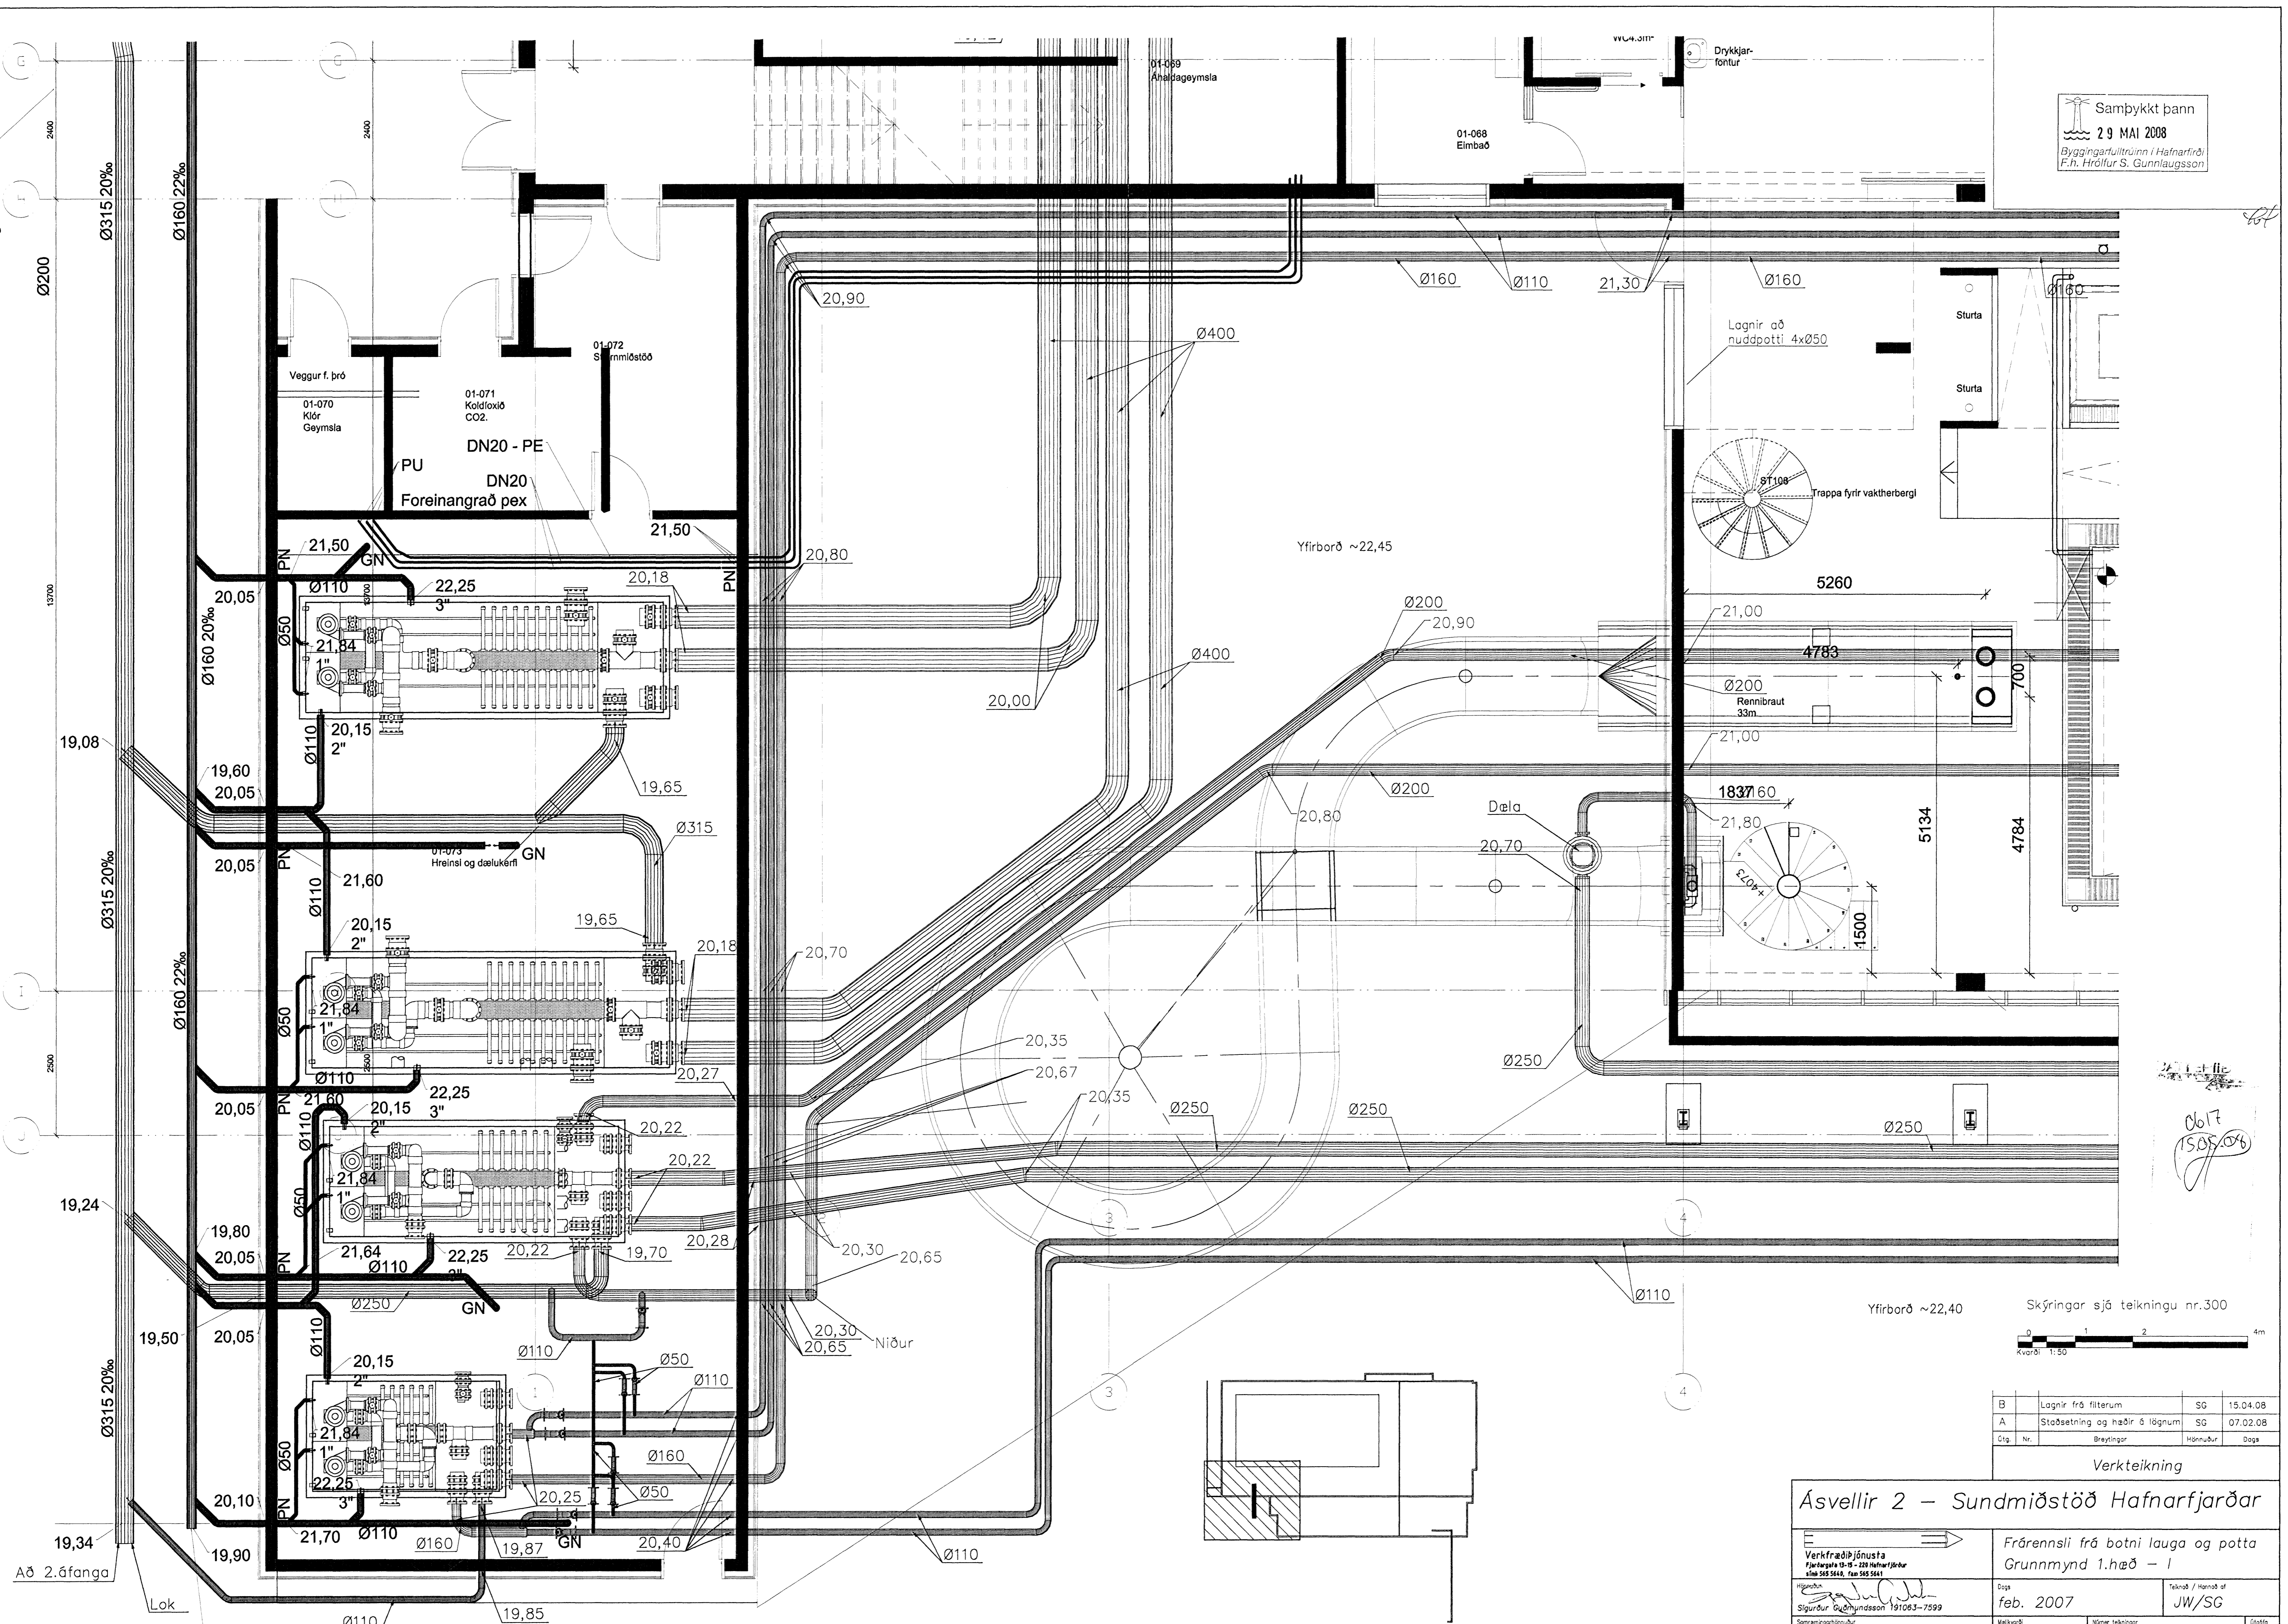

B	Lagnir frá filterum	SG	15.04.08
A	Staðsetning og hæðir á lögnum	SG	07.02.08
Ctg. Nr.	Breytingar	Höfundur	Dagur

Verkeigning

### Ásvellir 2 – Sundmiðstöð Hafnarfjarðar

Verkeigning Fjarbergsgata 13-15 - 220 Hafnarfjarður Sími 565 5648, Fax 565 5641	Frárennsli frá botni lauga og potta Grunnmynd 1.hæð – 1
Höfundur Sigurður Guðmundsson 191083-7599 Samráðgjafi	Daga feb. 2007
Skýringar 1:50	Tekið / Hæðir af JW/SG
Blaðnúmer 504	Blað B

0617  
15.05.08