


Öll úrtök og þynningar í plötu og sökkla koma fram á teikningum arkitekta og lagnahönnuða


Staðsetning ísteypra festibolta er skv. teikningum hönnuða stálvirkis.

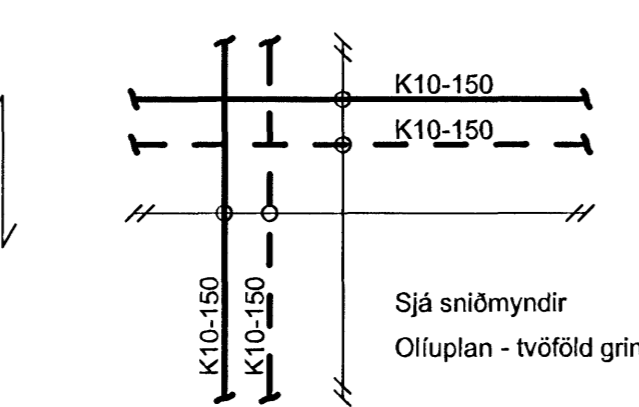

**Dæluþunnur:**  
Í samráði við eftirlitsmann verkkaupa skal staðsetja og útbúa í plötuna grunnir úrtæk, t.d. 300x300x100 mm, til að auðveldi að ná upp rest öllu með dælingu, sem kann fyrir slysi að leka niður af vélbúnaði, t.d. rafspennum.  
Í stað úrtaksins má steypa inn brunn.

Öll úrtök og þynningar í plötu og sökkla koma fram á teikningum arkitekta og lagnahönnuða

Staðsetning ísteypra festibolta er skv. teikningum hönnuða stálvirkis.

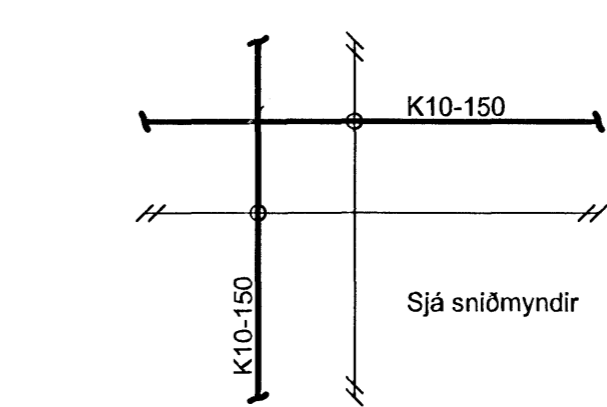

**Skýringar.**

Öll mál eru í mm. nema hæðarkótar í m.  
NBK= Kóti í neðri brún á gati í vegg.

Sjá almenn skýringablöð, þ.e. teikningar LH nr. B-00A-001, B-00A-002, B-00A-003, B-00A-004 og B-00A-005.  
Sjá einnig viðeigandi verklysingar LH ásamt teikningum og verklysingum annarra hönnuða sem tilheyra þessu verki.

Grundað er á velpjappaðri bögglabergssyllingu

ÞITG.	BREYTING	DAGS.	NAFN
B	Dyrapop tengib. flutt til, staðsetn. veggjar og dæluþynna	07.05.08/GR	BJP
A	Súlupversnum breytt í (A,3), (A,4), (A,5), (A,6)	29.04.08/GR	BJP

**ÁLFHELLA 6 HAFNARFIRÐI**  
RST-NET. Nýjar höfuðstöðvar. Verkstæðishús  
Undirstöður og botnplata. Kjallari  
Grunnmynd. Bl. 2/3

TEKNIÐMÉR	RS08AH B-11K-002	MÆLIKVAÐI	1:50	ÞITGAFA	B
-----------	---------------------	-----------	------	---------	---

**Línuhönnun**  
verkfræðistofa  
SÍMI: 585 1500. FAX: 585 1501

HANNAÐ	GR	04.04.2008
TEKNAÐ	GR	04.04.2008
YRFARÐ	BJP	04.04.2008