


Sampykkt barn  
 29 MAI 2008  
 Byggingarfulltrúinn í Hafnarfirði  
 F.h. Hrólfur S. Gunnlaugsson

Undirritun - samráðingarkennubúar:


*Gunnlaugsson*

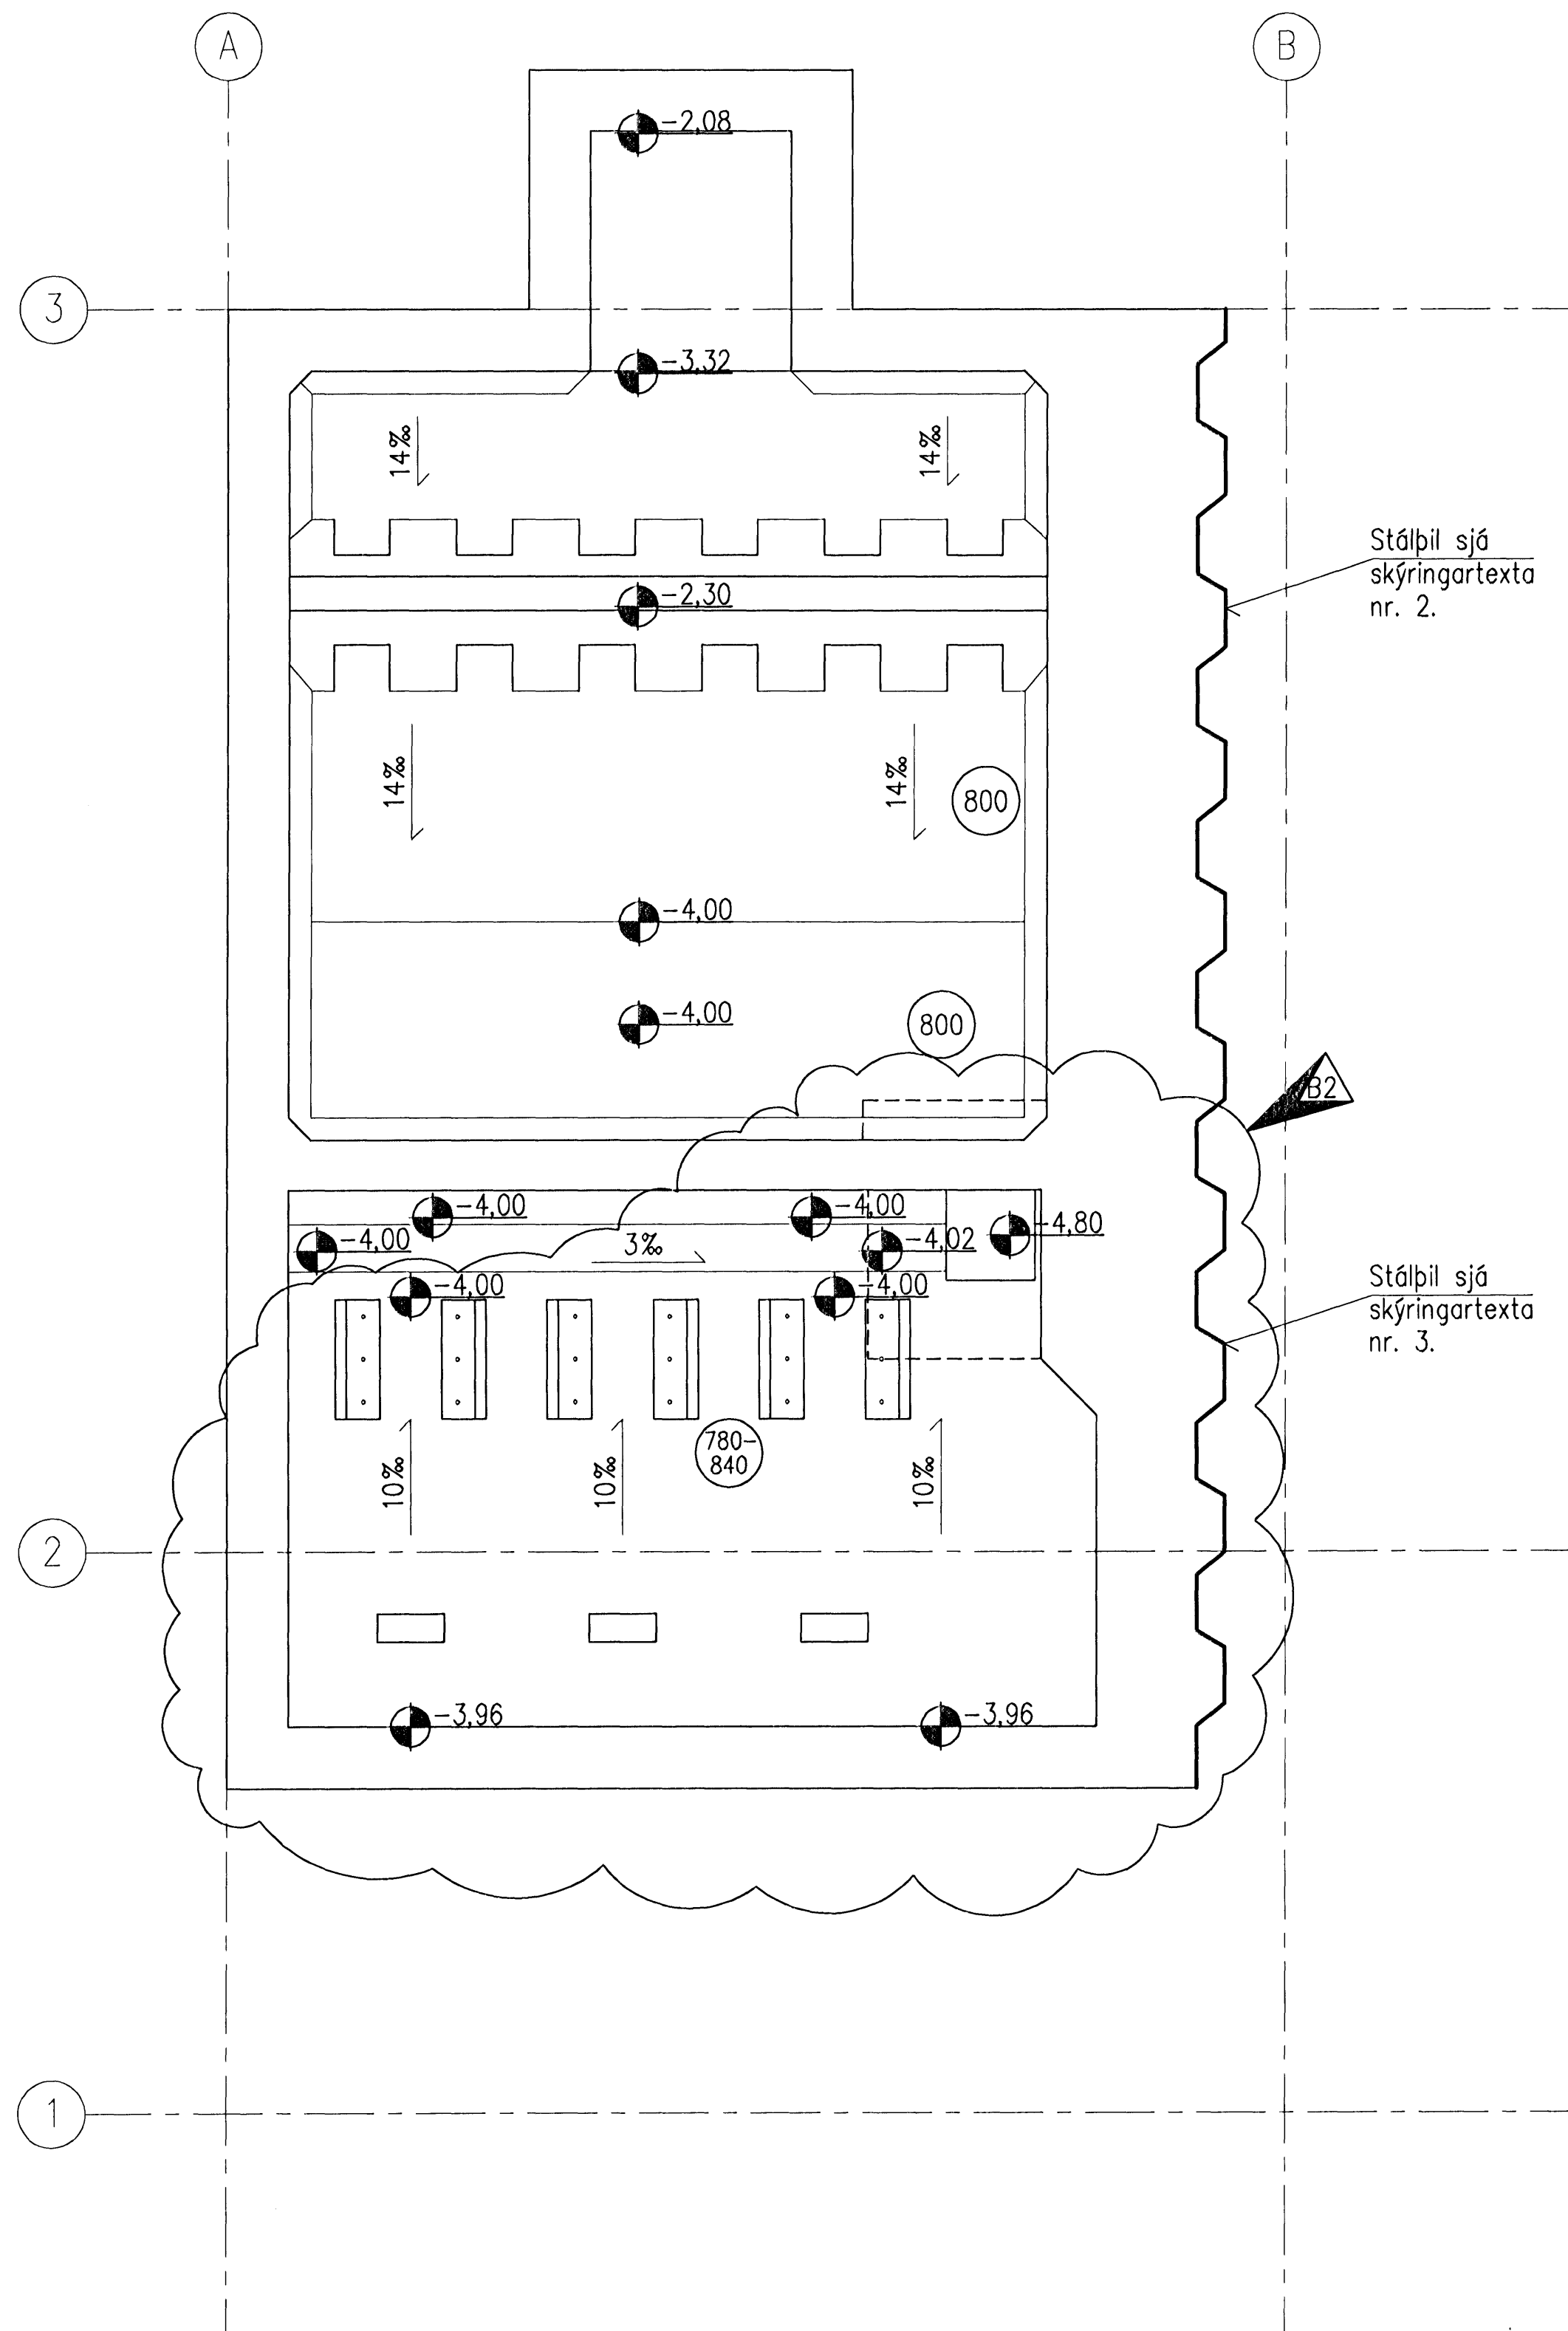

GRUNNMYND BOTNPLÖTU (K.-4.00)

**SKÝRINGAR:**

- Öll mál eru í mm.
- Staðsetning stálþils er breytileg eða þannig var það rekið niður af verktaða.
- Hér þrýstist stálþilið inn í grunninn á framkvæmdatíma.

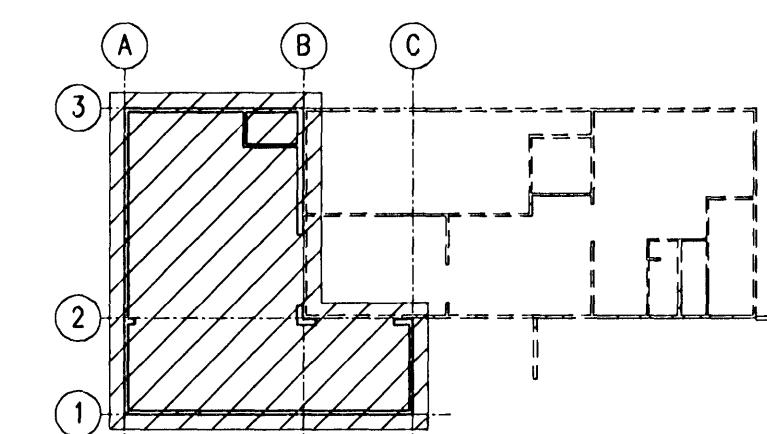

GRUNNMYND (EKKI Í KVARÐA)

B2	2008-05-08	Br. n. delur. v/þenslu stálþils	AS	HS	ÓE
B1	2008-04-09	Breyting vegna stálþils	AS	HS	ÓE
A	2008-02-07	VERKTEIKNING	AS	HS	ÓE
Ótg.	Dags.	Breyting	Ha.	Yf.	Sp.

**HAFNARFJARÐARBÆR**  
 FRÁVEIÐA HAFNARFJARÐAR  
 STRANDGÖTU 11  
 220 HAFNARFJÖRDUR  
 Sími: 585 5665  
 Fax: 585 5839

**DÆLUSTÖÐ, ÓSEYRARBRAUT**  
 VIÐBYGGING  
 STEYPUVEIKNING – VATNSHALLI  
 GRUNNMYND NEDRA DÆLURÝMIS

**VST** Verkfræðistofa  
**Sigurðar Thoroddsen hf.**  
 Kúmból 4, 108 Reykjavík - Sími: 611276-0289  
 Sími: 569 5000 - Fax: 569 5010 - Vefsiðing: www.vst.is

Hönnuð: AS  
 Teiknað: AFV  
 Yfirfarið: Mkv.  
 Sampykkt: F.h. VST hf. Ólafur Þ. Ólafsson  
 Kt.: 210444-7269

Þéttmynd: K:\2003.02\07\08-Oseyri-Br\teikn\burd\05-2205.dwg  
 Blaðnúmer: A1

Dagur: FEB.2008  
 Tími: 2003.0207 22.05 B2

© ÖLL AFRÖD OG AFRÖDUN TEIKNINGA, AD HEIUTA EDA I HEIUD, ER HÁÐ SKRIFLEGA LEYFI HÖFUNDARA

