


Samþykkt þann
29 MAI 2008
Byggingarfulltrúinn í Hafnarfirði
F.Þ. Hrólfur S. Gunnlaugsson

Undirritun samráðingarráðgjafar:


Arneto

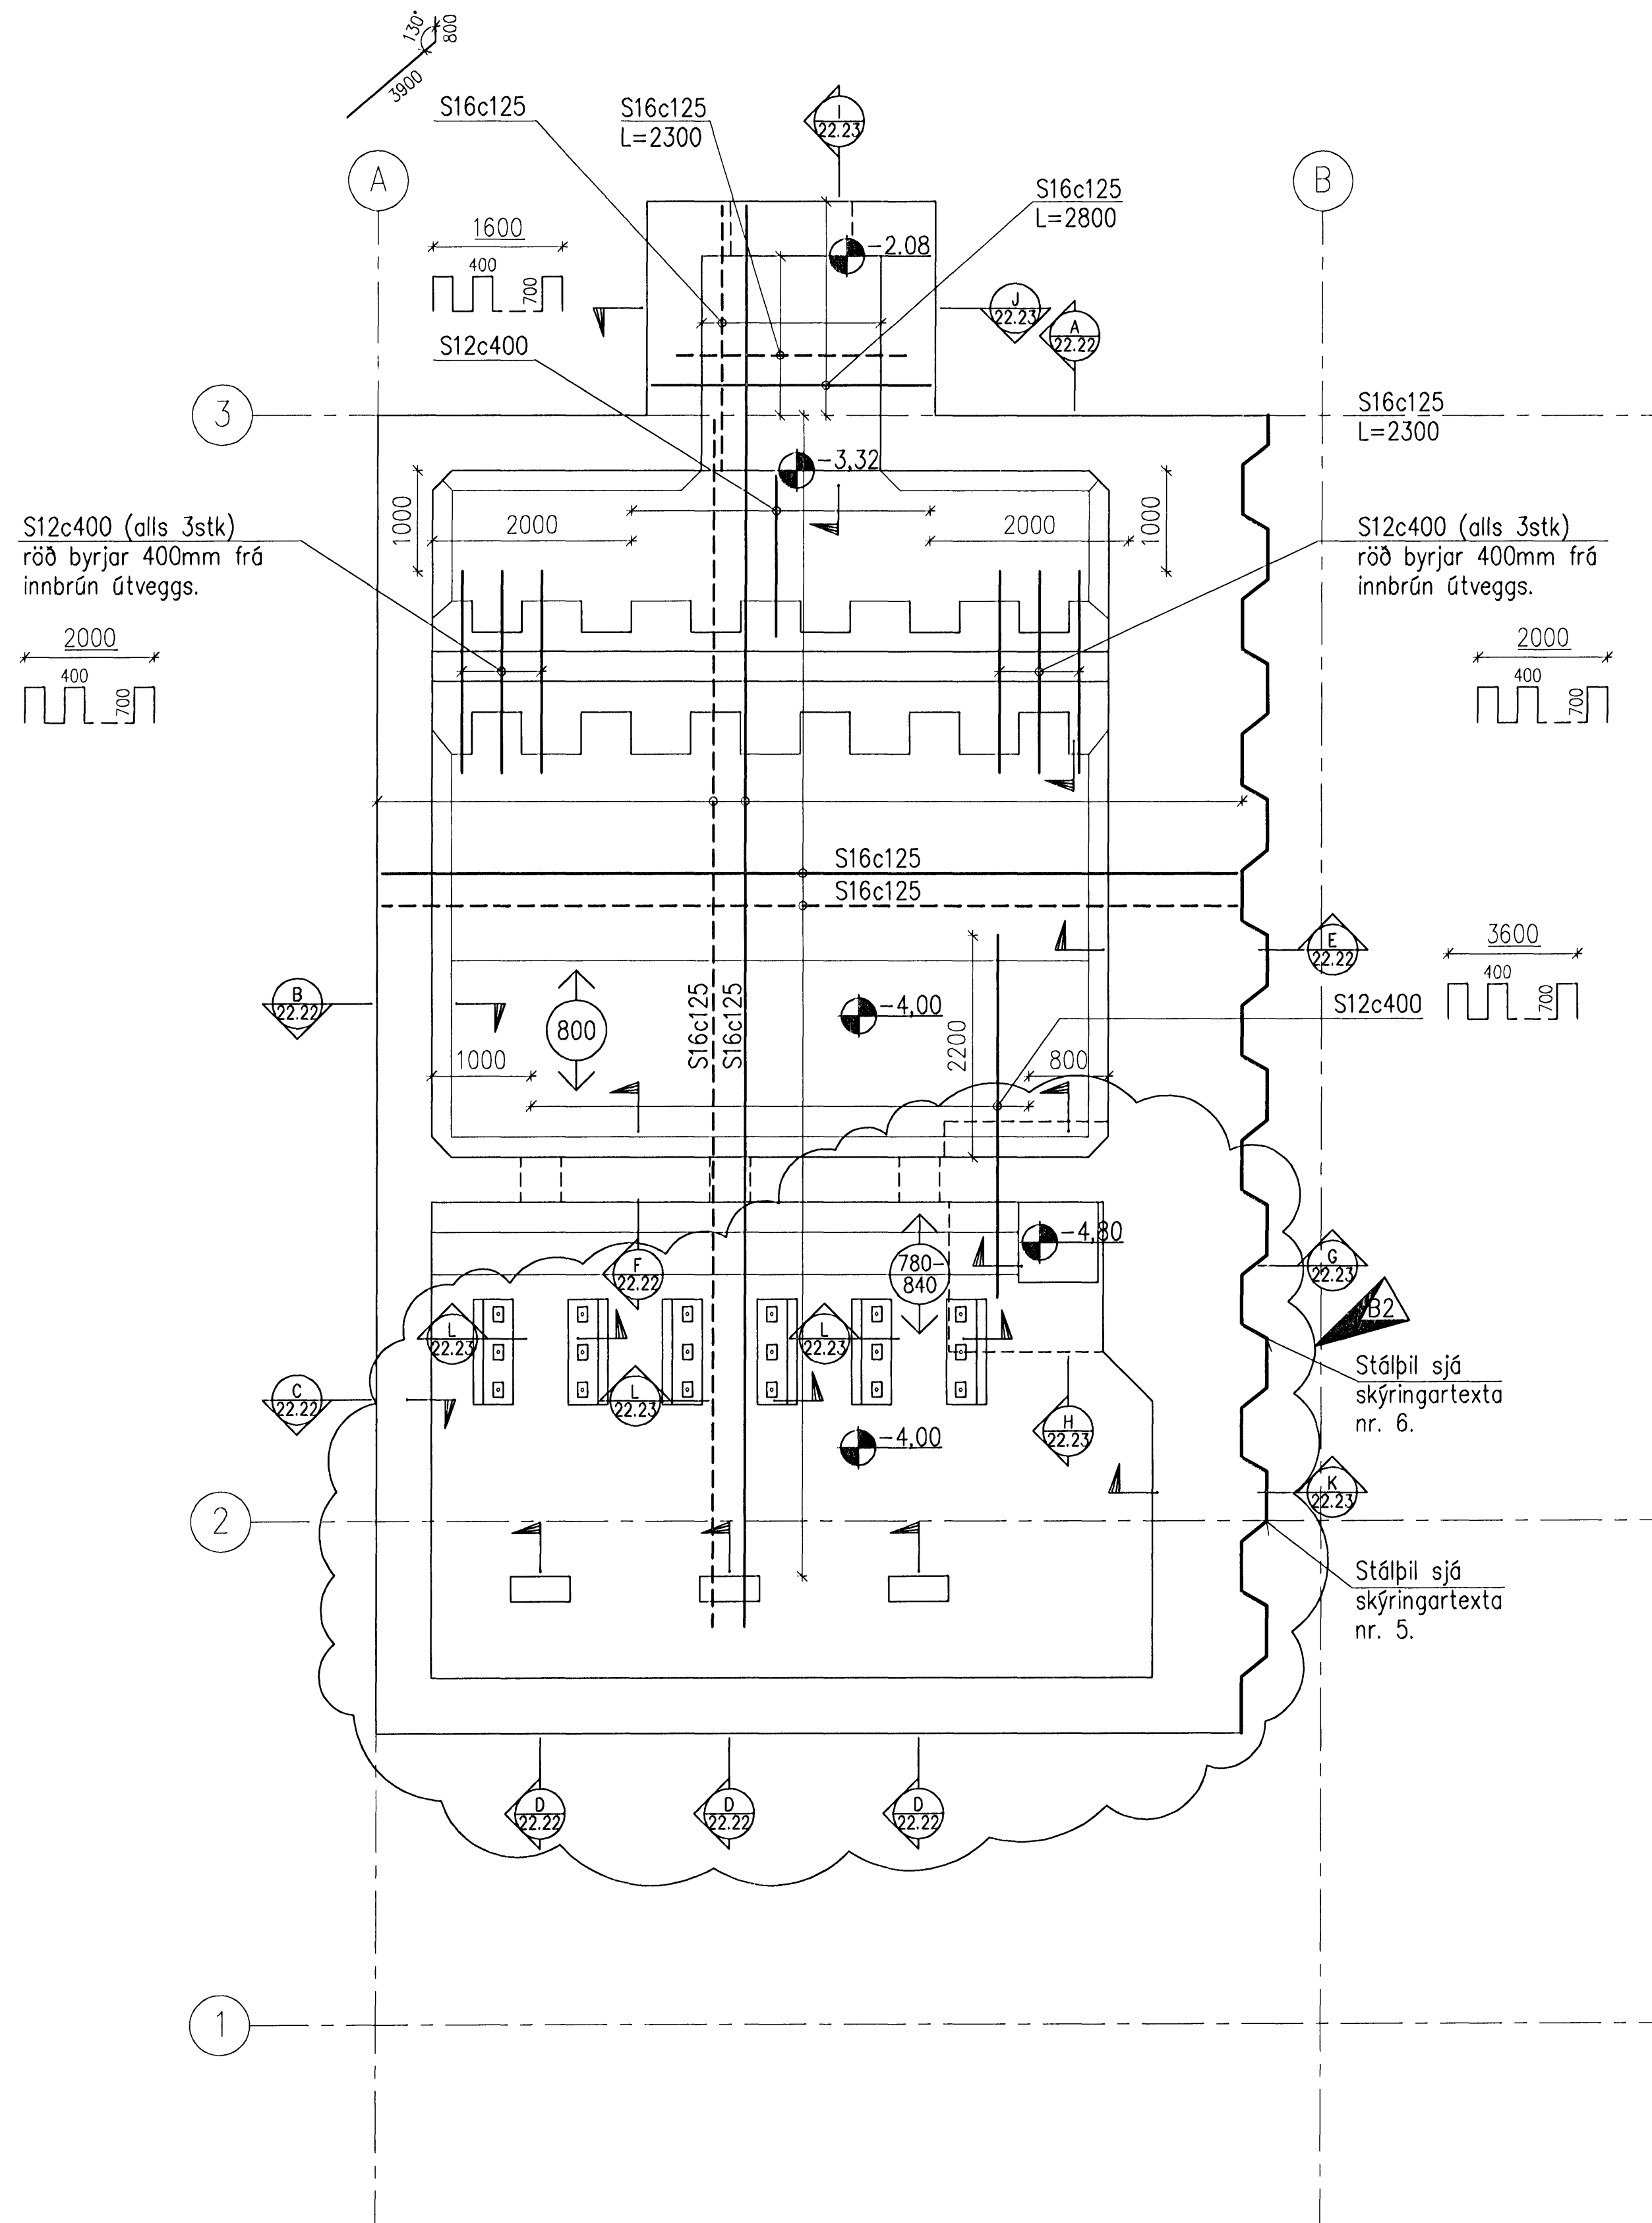

GRUNNMYND BOTNPLÖTU (K.-4.00)

SKÝRINGAR:

- Öll mál eru í mm.
- Málsetningar byggingarluta sjá steyputeikningar.
- Vatnshalli er á yfirborði botnplötu í (K.-4.00) sjá yfirborðskóta á teikn. 22.05.
- Dæluþunnur skal steypast með botnplötu.
- Staðsetning stálþils er breytileg eða þannig var það rekið niður af verktaða.
- Hér þrýstist stálþilið inn í grunninn á framkvæmdatíma.

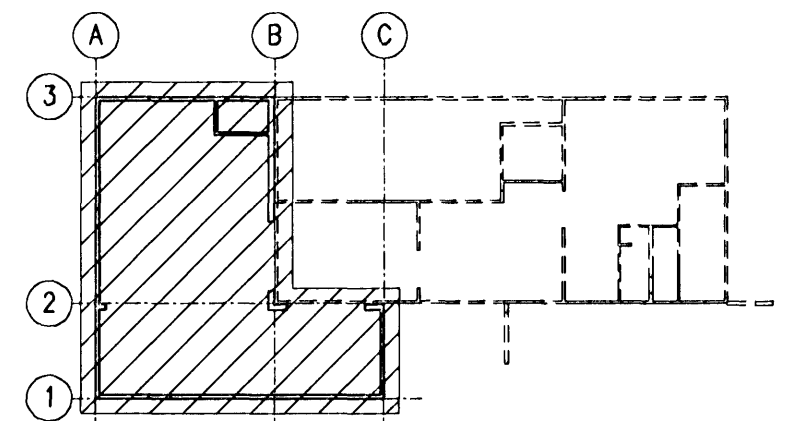

GRUNNMYND (EKKI Í KVARÐA)


B2	2008-05-08	Br. n. datur. v/þenslu stálþils	AS	HS	ÓE
B1	2008-04-09	Breyting vegna stálþils	AS	HS	ÓE
A	2008-02-07	VERKTEIKNING	AS	HS	ÓE
Otg.	Dags.	Breyting	Ho.	Yf.	Sp.

HAFNARFJARDARBÆR
FRÁVEITA, HAFNARFJARDAR
STRANDGÖTU 11
220 HAFNARFJÖRDUR
Sími: 569 5000 - Fax: 569 5010 - Vefvang: www.nf.is
Sími: 565 5665
Fax: 565 5639

DÆLUSTÖÐ, ÓSEYRARBRAUT
VIÐBYGGING
BURÐARVIRKI, JÄRNBINDING
BOTNPLATA (K.-4.0), GRUNNMYND

VST Verkræðistofa
Sigurðar Thoroddsen hf.
Ásmúla 4, 108 Reykjavík - KÍ: 611276-0289
Sími: 569 5000 - Fax: 569 5010 - Vefvang: www.vst.is

Hönnuð:	AS	Teiknað:	AFV	Yfirfarð:	1:50	Mkv:		
Samþykkt:	F.Þ. Hrólfur S. Gunnlaugsson							
Teiknaskrá:	K:\2003.02\07\08-Oseyri-Br\teikn\burd\OS-2221.dwg						Blöðstærð:	A1
Dags:	FEB. 2008	Nr:	2003.0207	22.21	B2			

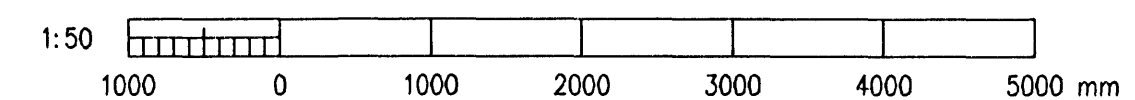

© ÖLL AFRÖT OG AFRITUN TEKNIKA, AD HELTA EDA I HEIÐ, ER HÁÐ SKRILEIÐU LEYFI HÖFUNDA