


Samþykkt þann
29 MAI 2008
Byggingafráttirinn í Hafnarfirði
F.h. Hrölfur S. Gunnlaugsson


Undirritun samráðingarráðgjafar:
Arntó.

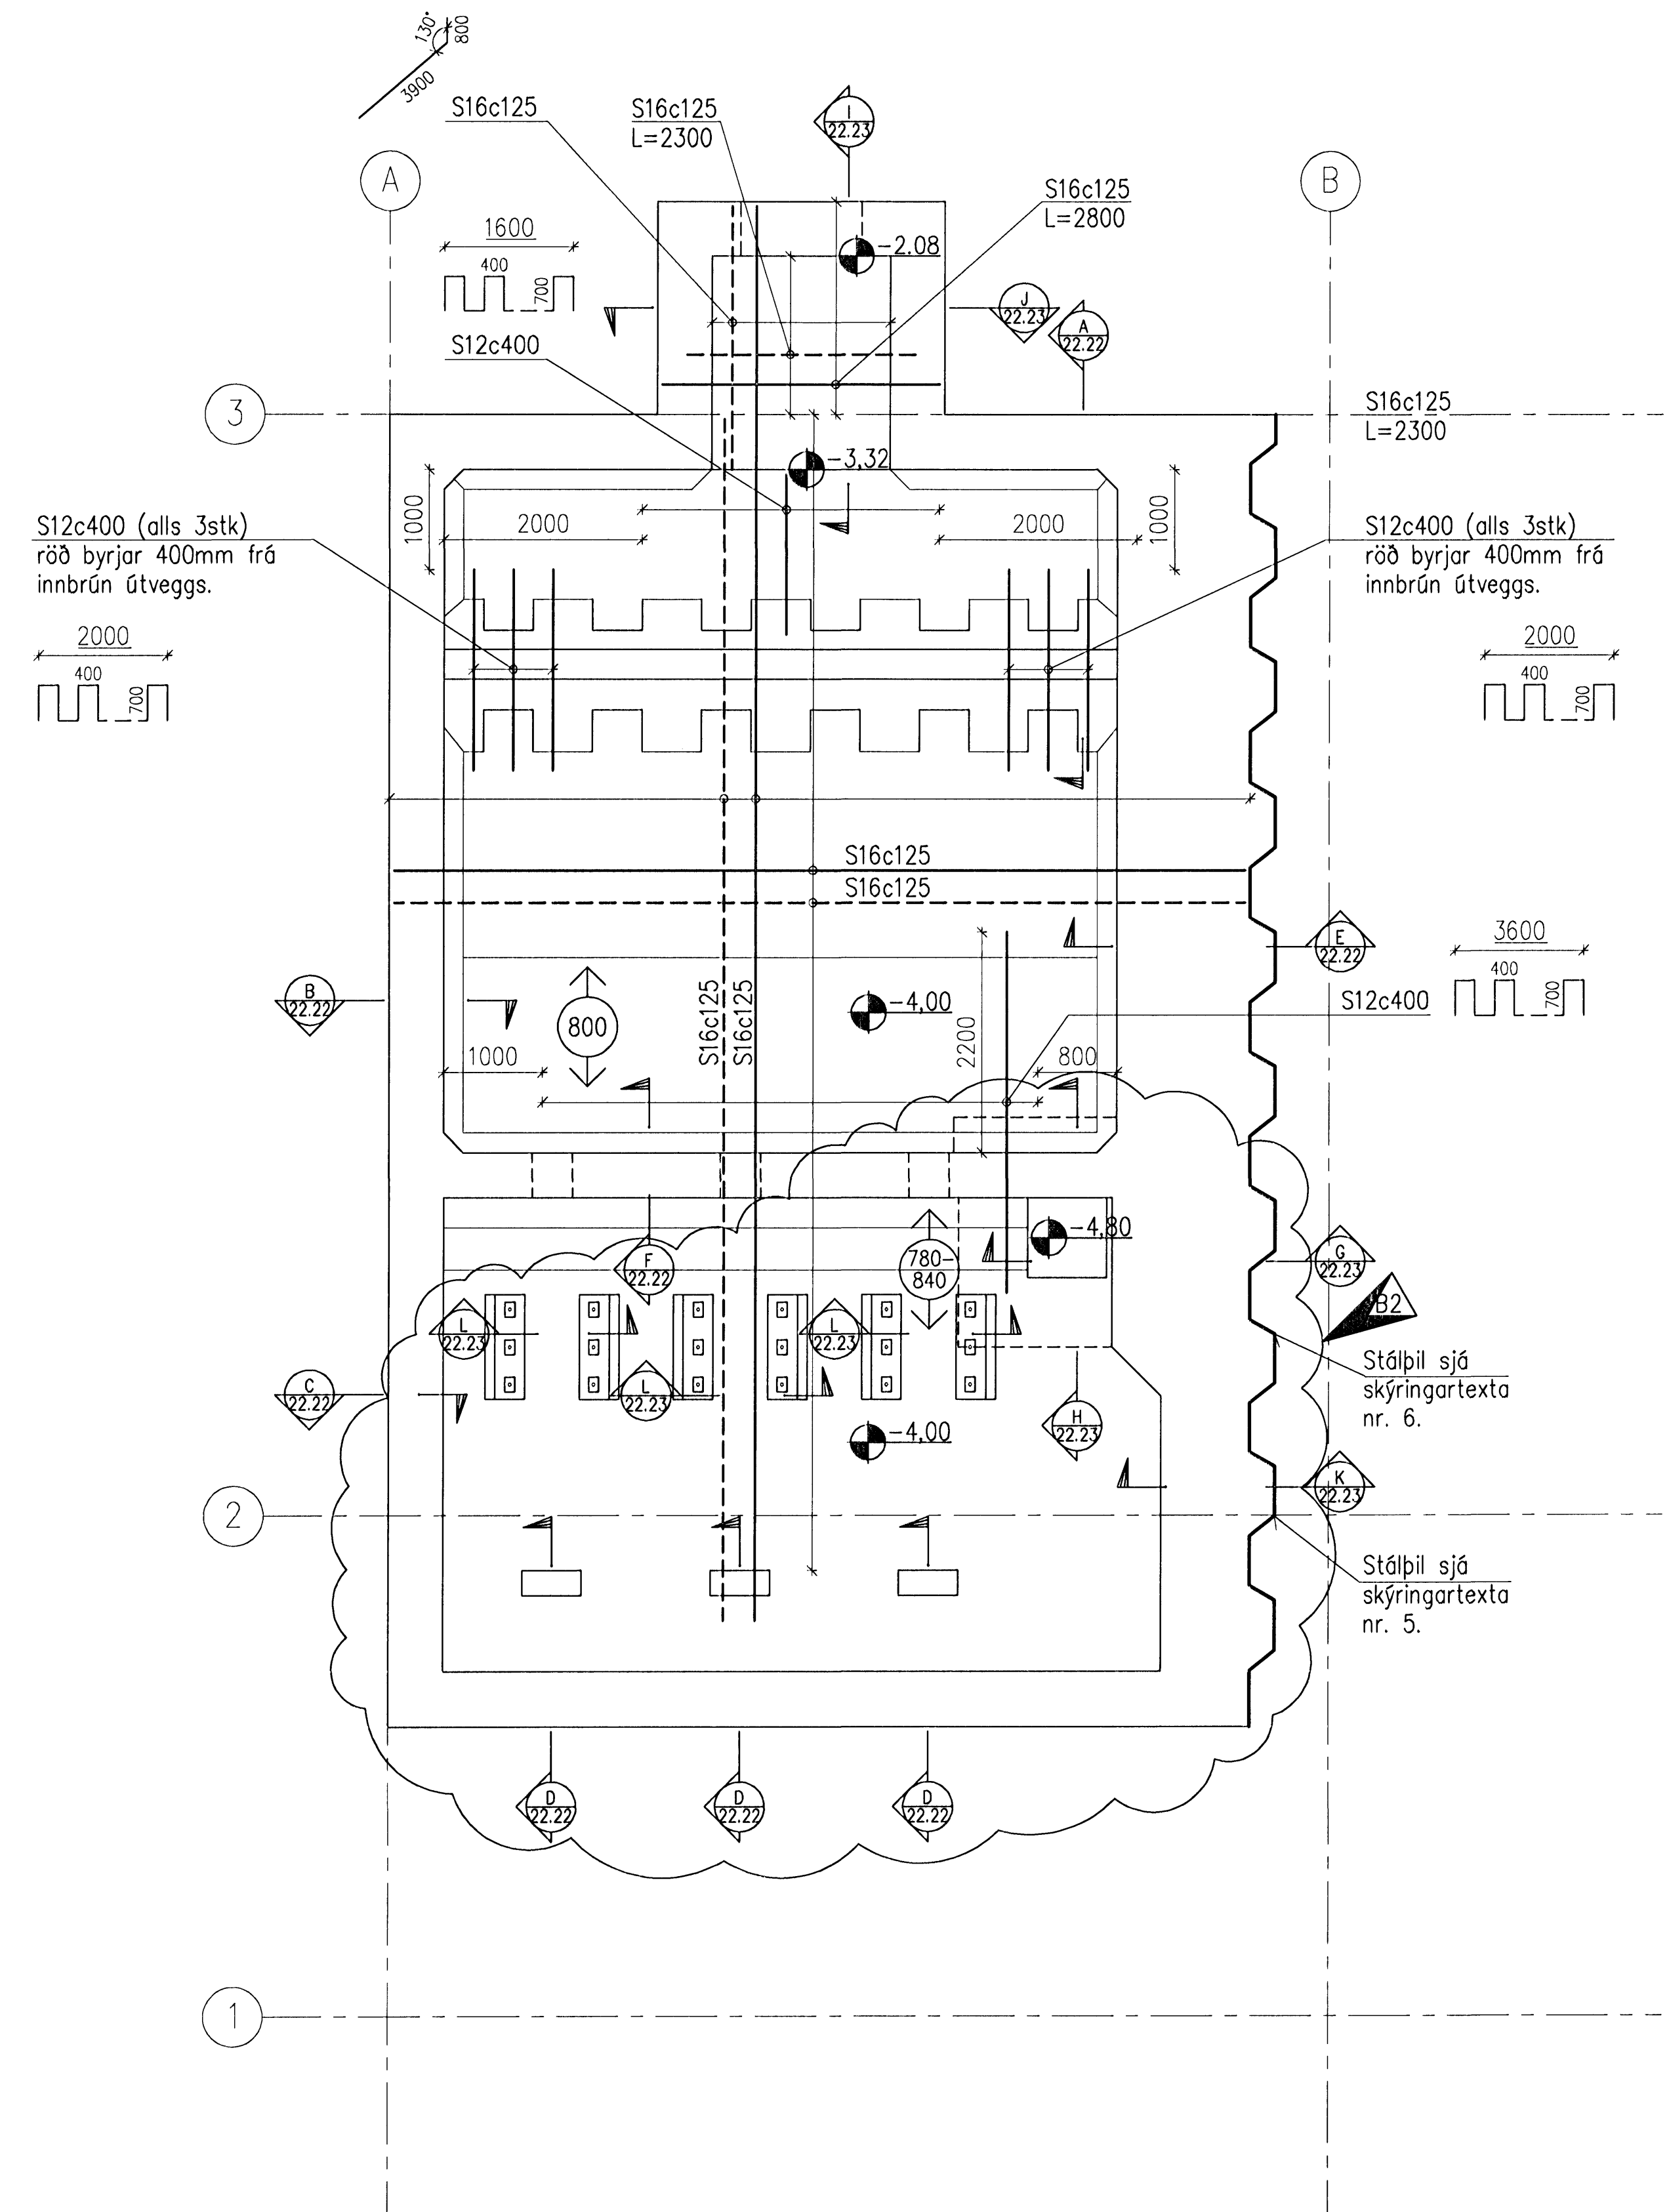

GRUNNMYND BOTNPLÖTU (K.-4.00)

SKÝRINGAR:

- Öll mál eru í mm.
- Málsetningar byggingarluta sjá steyputeikningar.
- Vatnshalli er á yfirborði botnplötu í (K.-4.00) sjá yfirborðskóta á teikn. 22.05.
- Delubrunnur skal steypast með botnplötu.
- Staðsetning stálþils er breytileg eða þannig var það rekið niður af verktaða.
- Hér þrýstist stálþilið inn í grunninn á framkvæmdatíma.

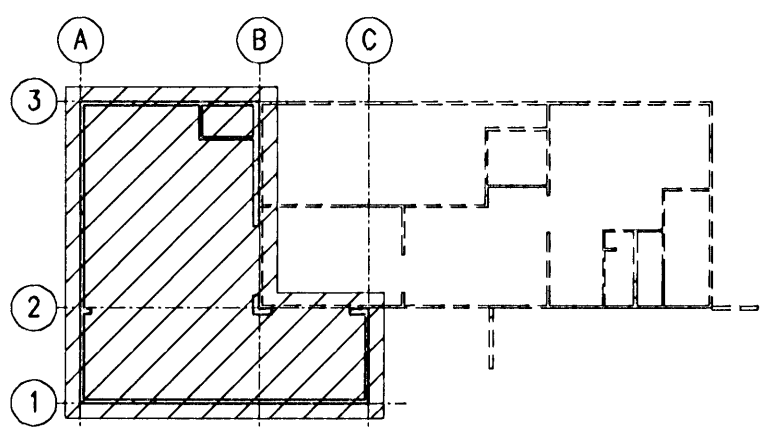

GRUNNMYND (EKKI Í KVARÐA)

Ötg.	Dags.	Breyting	Ha.	Yf.	Sp.
B2	2008-05-08	Br. n. delur. v/þenslu stálþils	AS	HS	ÓE
B1	2008-04-09	Breyting vegna stálþils	AS	HS	ÓE
A	2008-02-07	VERKTEIKNING	AS	HS	ÓE

HAFNARFJARÐARBÆR
FRÁVEITA HAFNARFJARÐAR
STRANDGÖTU 11
220 HAFNARFJÖRÐUR
Sími: 585 5565
FAX: 585 5639

DÆLUSTÖÐ, ÓSEYRARBRAUT
VIÐBYGGING
BURÐARVIRKI, JÁRNBINDING
BOTNPLATA (K.-4.0), GRUNNMYND

VST Verkfræðistofa
Sigurðar Thoroddsen hf.
Ármúla 4, 108 Reykjavík - Kt. 611276-0289
Sími: 569 5000 - Fax: 569 5010 - Vefang: www.vst.is

Höfundur: AS
Samskipti: AFV
Tölvuskrá: K:\2003.02\07\08-Oseyri-Br\teikn\burd\OS-2221.dwg
Dagur: FEB. 2008
Númer: 2003.0207
Bláskrá: 2104447269
Bláskrá: A1

