



Samþykkt þann
23 MAI 2008
Byggingartekningur í Hafnarfirði
F.h. Hrólfur S. Gunnlaugsson

ÚTGÁFUERILL			
NÚMÉR:	DAGS:	SKYRINGAR:	HAUNAD:
B1	10.10.2006	BYGGINGARTEIKNING	HÖG
B2	18.12.2006	ÝMSAR BREYTINGAR	HÖG
B3	05.01.2007	ÝMSAR BREYTINGAR	HÖG
B4	14.01.2008	ÝMSAR BREYTINGAR	LÁ

DAGS. UNDRISKRIFTAR: NAFN OG KT. SAMRÆMINGARHÖNNUNAR:
UNDRISKRIFT SAMRÆMINGARHÖNNUNAR: *[Signature]*

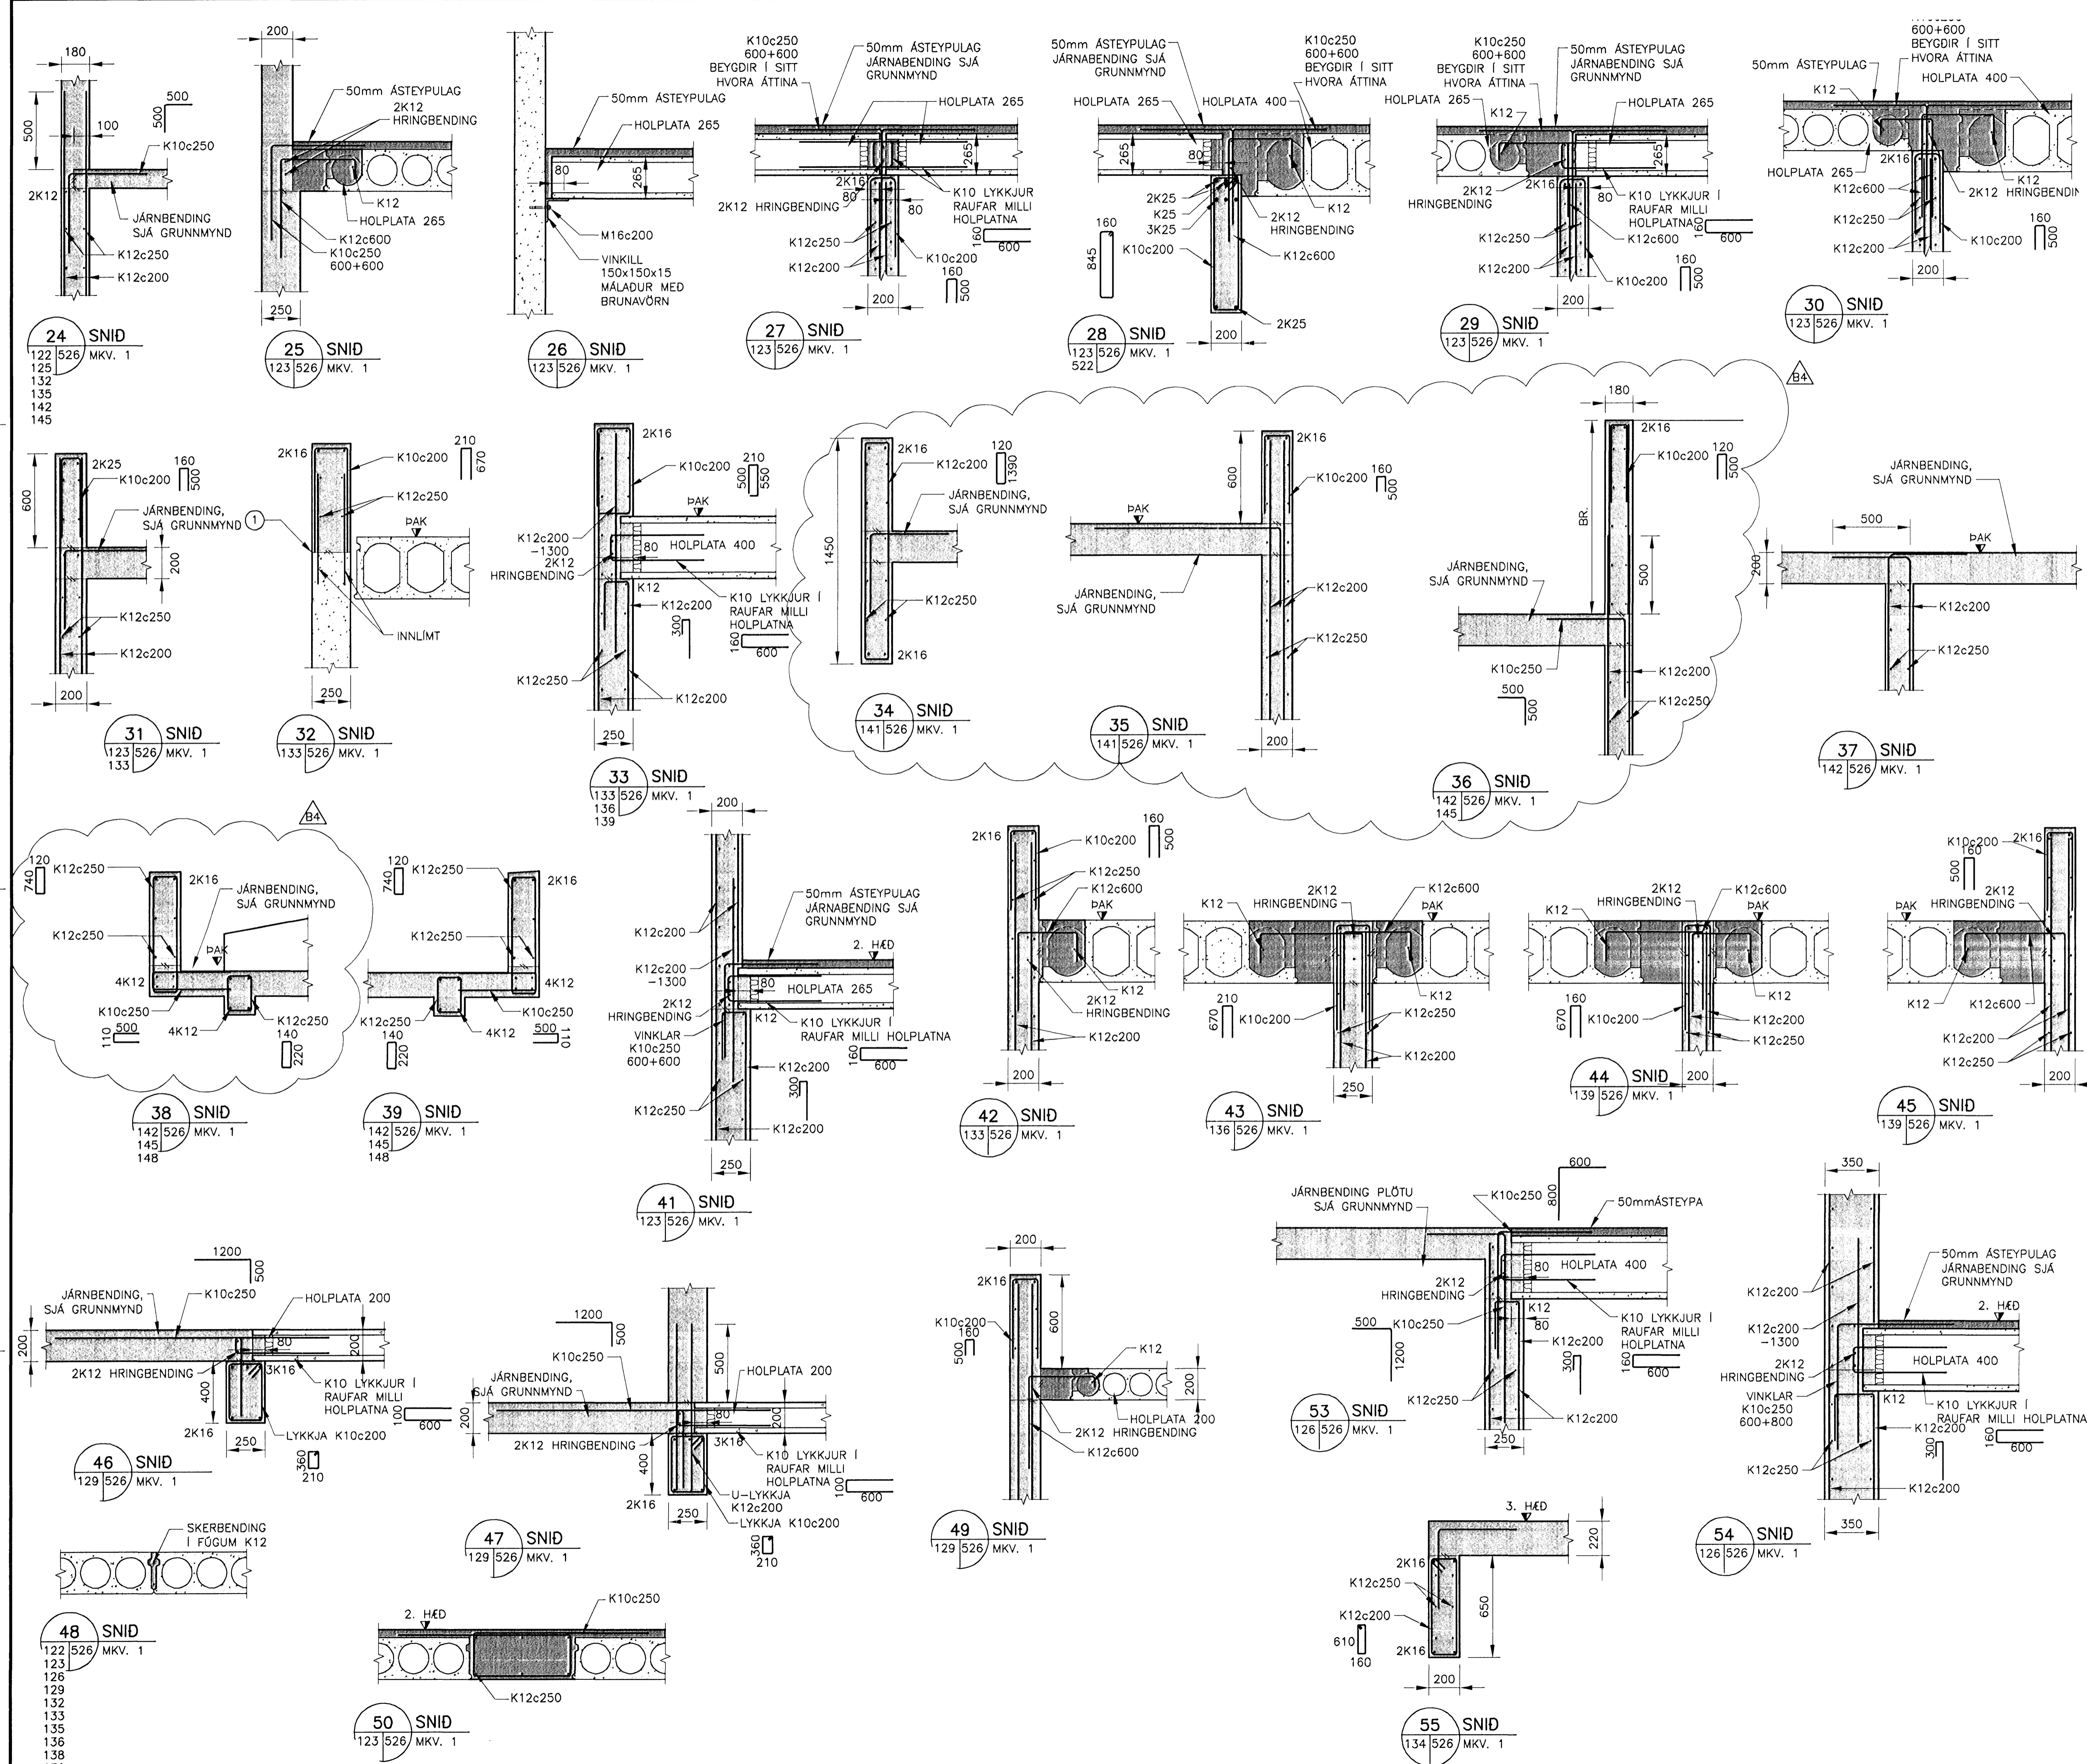

ATHUGASEMDIR:
① ALMENNAR SKÝRINGAR, DEILI OG SNID SJÁ TEIKN. B2-001 TIL B2-005

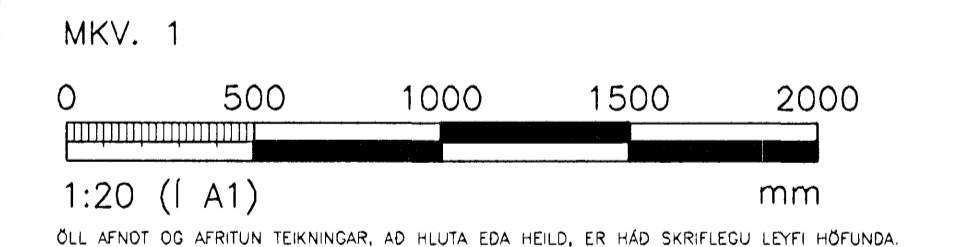

VGK HÖNNUN
GRÉNSÁSVEGI 1 · 108 REYKJAVÍK · Sími: 422 3000 · Faxi: 422 3001
VEFFANG: www.vgkhonnun.is · NETFANG: vgkhonnun@vgkhonnun.is

HEITI VERKS:
HRAUNVALLASKÓLI 2. ÁF.
DREKAVELLIR 9, HAFNARFIRÐI

HEITI TEIKNINGAR:
BURDARVIRKI:
1. TIL 3. HÆÐ
SÉMYNDIR, SÓLUR OG VEGGIR

MELT:	TEIKNAD:	GEYMSLUNGMER:	VNR:
	BAR		3.151.218
HAUNAD:	YFIRFARID:	MKV:	NR. TEIKNINGAR:
HÖG		1:20	
DAGS. UNDRISKRIFTAR:	NAFN OG KT. HÖNNUNAR:	VEFFANG:	
<i>[Signature]</i>	VGK-HÖNNUN HF	430572-0169	B2-526
UNDRISKRIFT HÖNNUNAR:	ÚTGÁFA:		
LÁRUS ÁRS/ELSSON	2008625119		B4