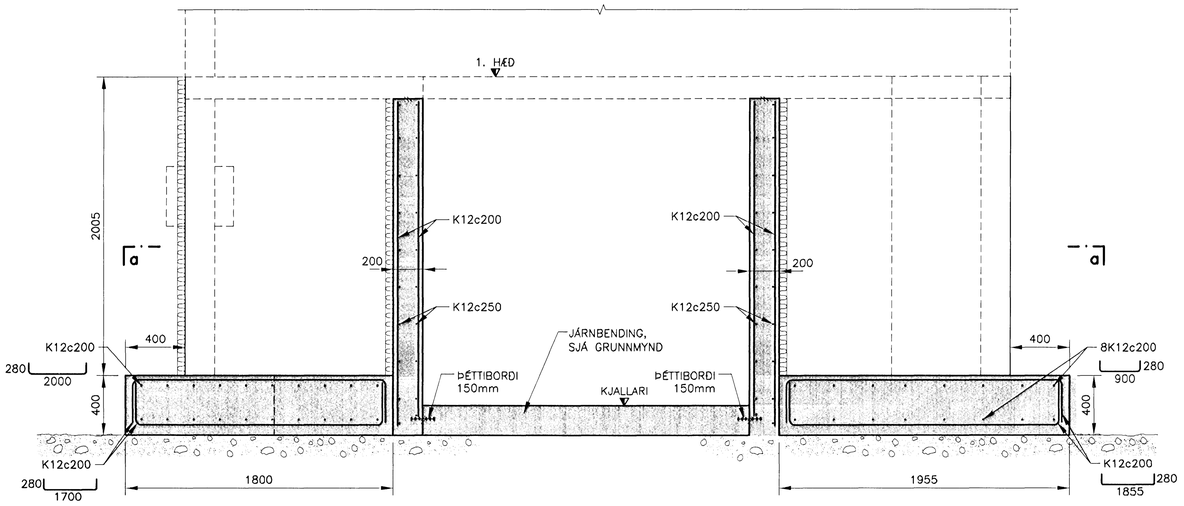

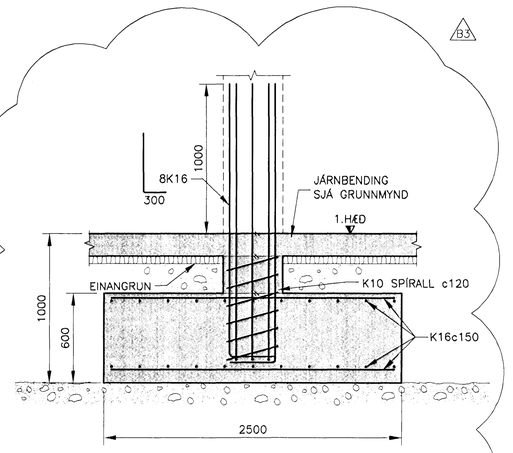

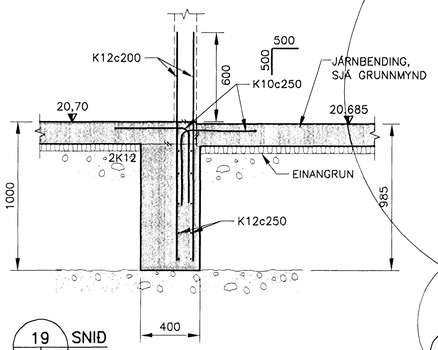

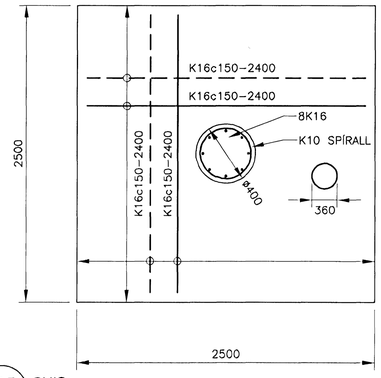

01 SNIÐ 102 513 MKV. 1

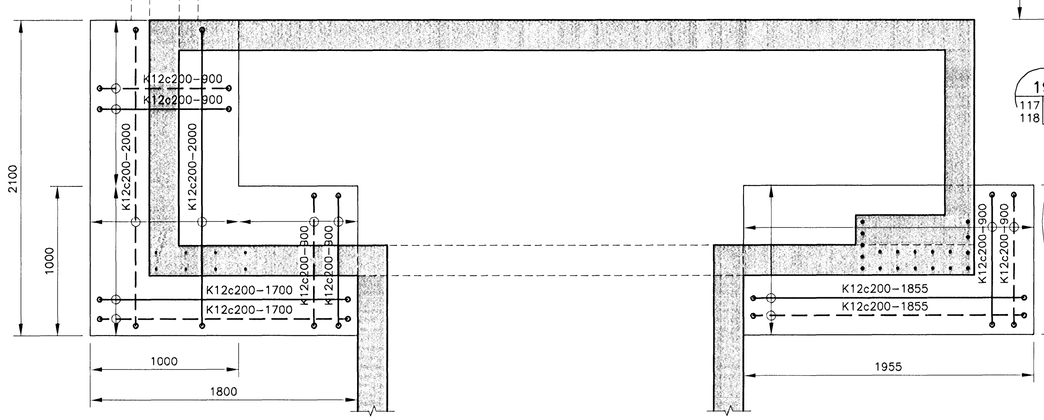

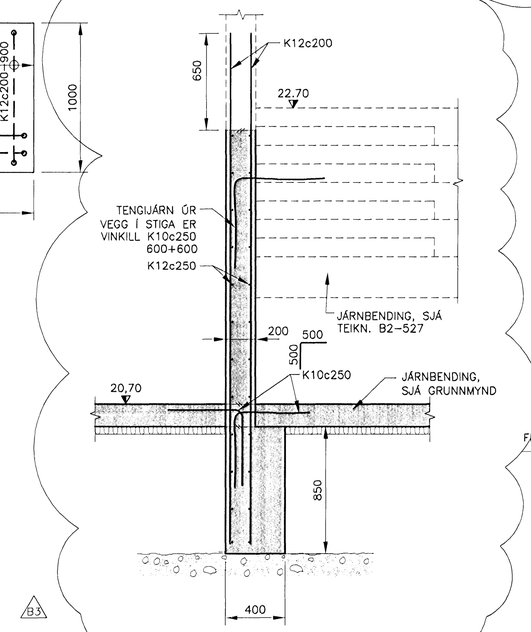

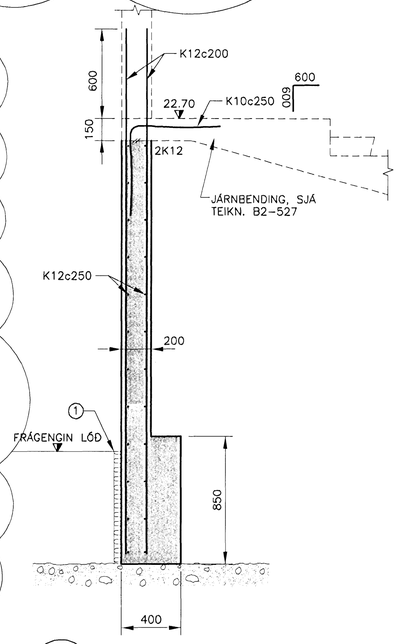

a SNIÐ – – MKV. 1

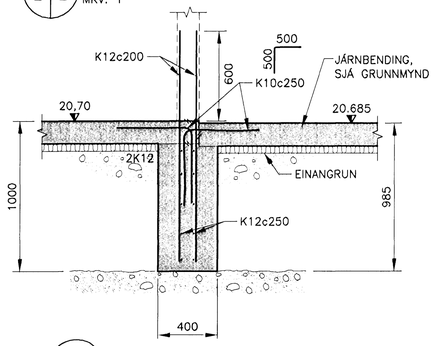

22 SNIÐ 118 513 MKV. 1

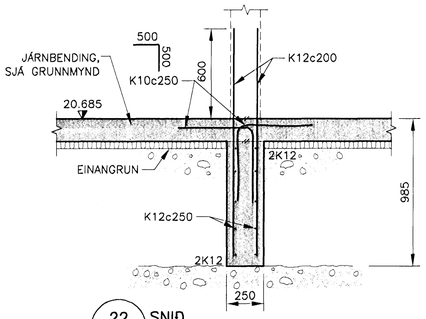

23 SNIÐ 112 513 MKV. 1

19 SNIÐ 117 513 118 MKV. 1

U13 SNIÐ 111 513 MKV. 1

20 SNIÐ 117 513 118 MKV. 1

21 SNIÐ 117 513 118 MKV. 1

Samþykkt þann
23 MAI 2008
Byggingarfulltrúinn í Hafnarfirði
F.h. Hrólfur S. Gunnlaugsson

ÚTGÁFUFERILL

NÚMER:	DAGS:	SKÝRINGAR:	HANNAÐ:
B1	10.10.2006	BYGGINGARTEIKNING	HÖÓ
B2	10.01.2007	SMÁSAR BREYTINGAR	HÖÓ
B3	29.08.2007	NÝ UNDIRSTAÐA	AJK

DAGS. UNDIRSKRIFTAR: NAFN OG KT. SAMREMINGARHÖNNUÐAR:
UNDIRSKRIFT SAMREMINGARHÖNNUÐAR:

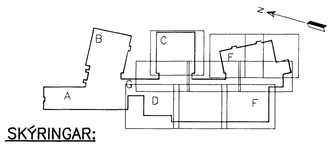

SKÝRINGAR:

LYKILMYND

① SJÁ TEIKNINGAR ARKITEKTA, ÞAR SEM SÝNDUR ER FRÁGANGUR EINANGRUNAR UTAN Á SÖKKLUM.

MKV. 1
0 500 1000 1500 2000
1:20 (Í A1) mm

ÖLL AFNOT OG AFRITUN TEIKNINGAR, AÐ HLUTA EÐA HEILD, ER HÁÐ SKRIFLEGU LEYFI HÖFUNDA.

VGK HÖNNUN
GRENSÁSVEGI 1 · 108 REYKJAVÍK · SÍMI: 422 3000 · FAX: 422 3001
VEFFANG: www.vgkhonnun.is · NETFANG: vgkhonnun@vgkhonnun.is

HEITI VERKS:

HRAUNVALLASKÓLI 2. ÁF.

DREKAVELLIR 9, HAFNARFIRÐI

HEITI TEIKNINGAR:

BURÐARVIRKI:
UNDIRSTÖÐUR
SÉRMYNDIR, SNIÐ OG DEILI

MÆLT:	TEIKNAÐ: BAR	GEYMSLUNGMER:	VNR: 3.151.218
HANNAÐ: HÖÓ	YFIRFARIÐ:	MKV: 1:50	NR. TEIKNINGAR: B2-513
DAGS. UNDIRSKRIFTAR: 29.4.2008	NAFN OG KT. HÖNNUÐAR: VGK–HÖNNUN hf 430572–0169		
UNDIRSKRIFT HÖNNUÐAR: LÁRUS ÁRSÆLSSON 2008625119			GTÚAFA: B3