


Samþykkt þann  
23 MAI 2008  
Byggingarfulltrúinn í Hafnarfirði  
F.h. Hrólfur S. Gunnlaugsson

ÓTGÁFUFERILL


NÚMÉR	DAGS	SKRIFINGAR	HANNAÐ
B1	10.10.2006	BYGGINGARTEIKNING	HÖÖ
B2	10.01.2008	ÞAKI BREYTT	JGG
B3	12.02.2008	ÞAKI BREYTT	LÁ

DAGS. UNDIRSKRIFTAR: NAFN OG KT. SAMRÆMINGARHÖNNUNAR:

UNDIRSKRIFT SAMRÆMINGARHÖNNUNAR: *[Signature]*

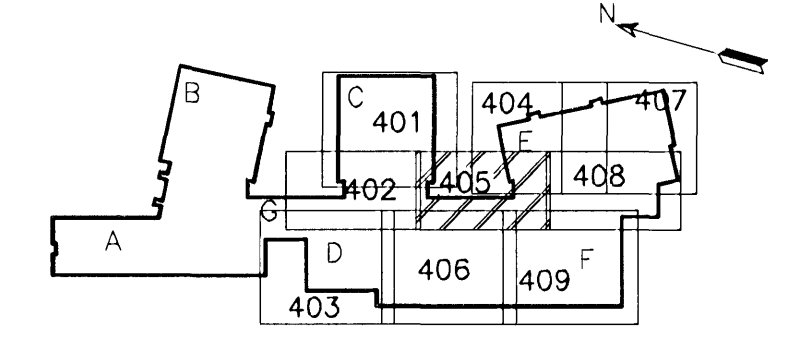


LYKILMYND

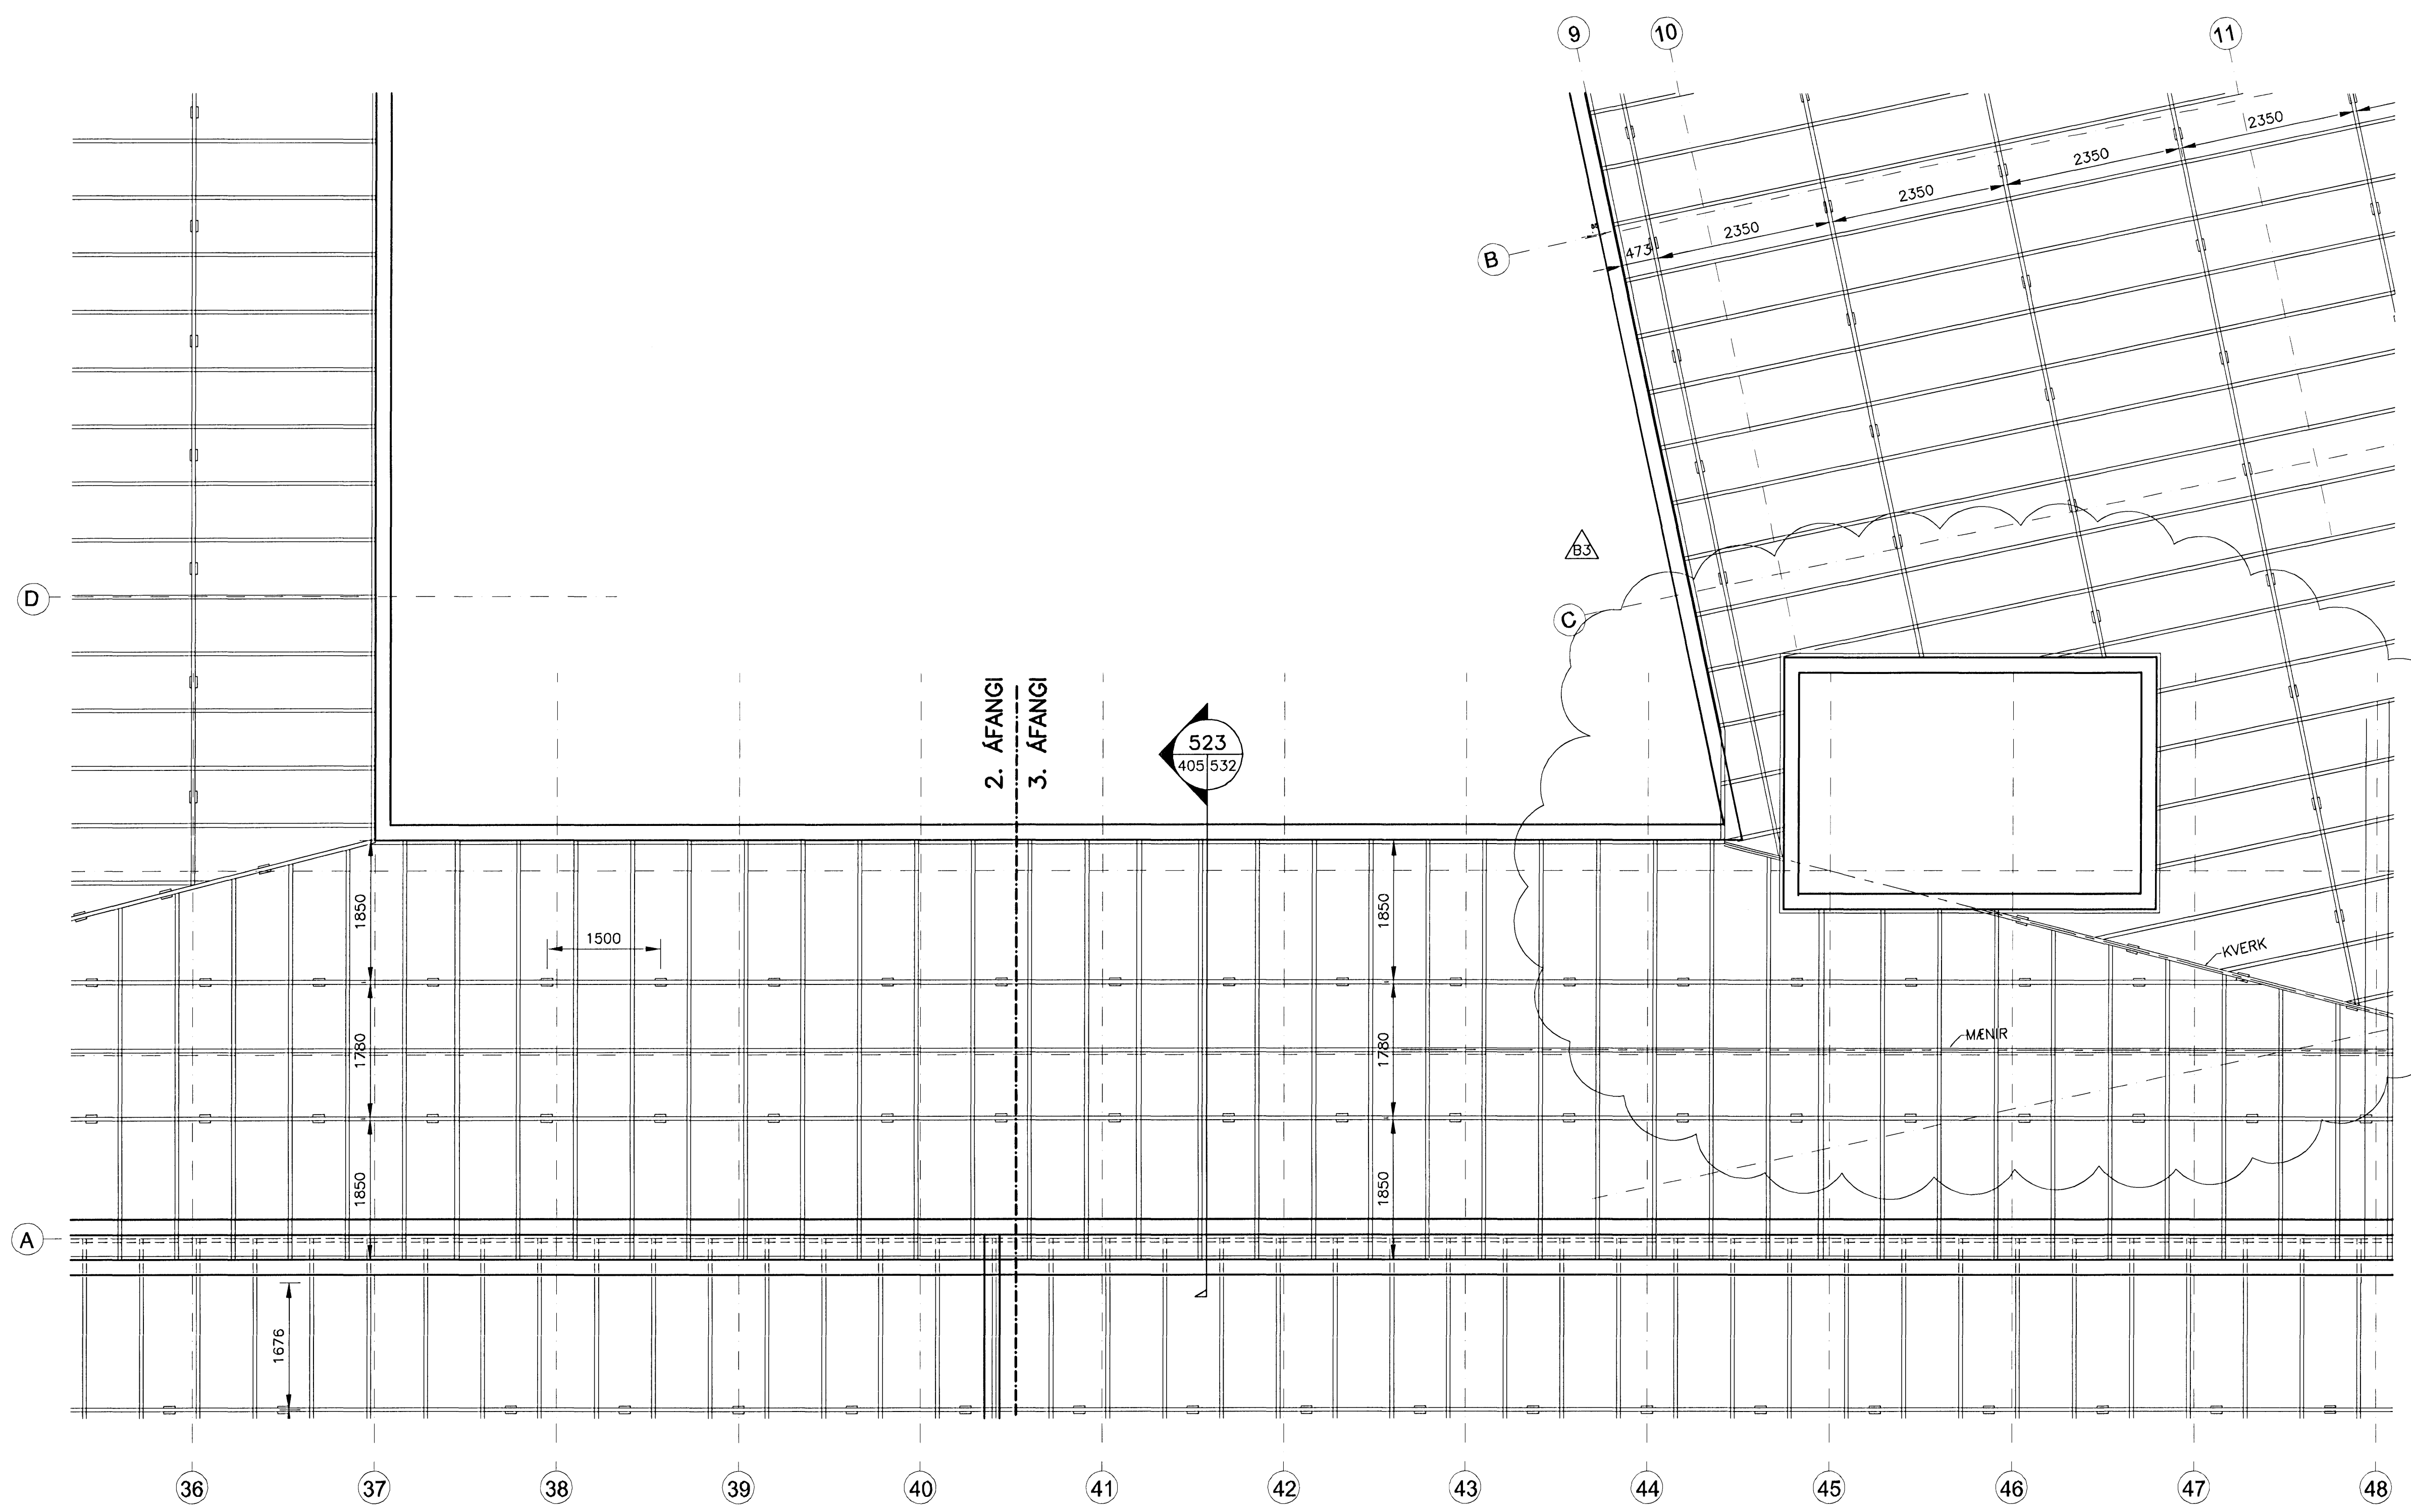

SKÝRINGAR:

ÓNEFND MÁL ERU í mm, KÓTAR ERU í m  
ALMENNAR SKÝRINGAR SJÁ TEIKN. NR. B2-001- TIL B2-005  
HÆÐARKÓTAR, SJÁ TEIKNINGAR ARKITEKTS

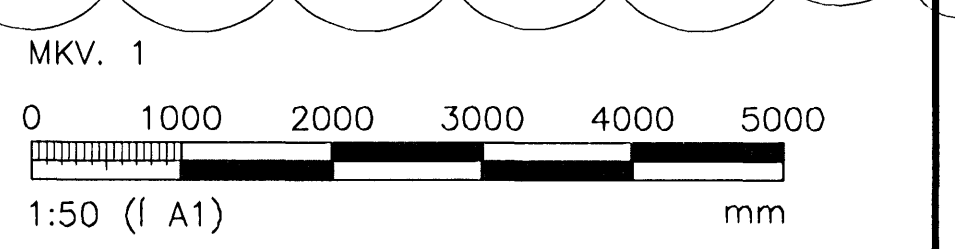

ÖLL AFNOT OG AFRIÐUN TEIKNINGAR, AD HEUTA EDA HEILD, ER HÁÐ SKRIFLEGU LEYFI HÖFUNDA.

**VGK HÖNNUN**

GRENSÁSVEGI 1 · 108 REYKJAVÍK · Sími: 422 3000 · Fax: 422 3001  
VEFANG: www.vgkhonnun.is · NETFANG: vgkhonnun@vgkhonnun.is

HEITI TEIKNINGAR:  
**HRAUNVALLASKÓLI 2. ÁF.**  
DREKAVELLIR 9, HAFNARFIRÐI

HEITI TEIKNINGAR:  
BURÐARVIRKI:  
GRUNNMYND ÞAKS  
UPPSTÓLAD ÞAKS

MELTI:	TEIKNAD:	GEYMSLUNUMER:	VNR:
	BAR		3.151.218
HANNAÐ:	YFIRFARIÐ:	MKV:	NR. TEIKNINGAR:
HÖÖ		1:50	

DAGS. UNDIRSKRIFTAR: NAFN OG KT. HÖNNUNAR: **B2-405**  
*[Signature]* VGK-HÖNNUN hf 430572-0169  
UNDIRSKRIFT HÖNNUNAR: LÁRUS ARS/ELSSON 2008625119  
ÓTGÁFA: **B3**