


Samþykkt þann
23 MAI 2008
Byggingarfulltrúnaður í Hafnarfirði
F.h. Hrólfur S. Gunnlaugsson


ÚTGÁFUFERILL			
NÚMÉR	DAGS	SKRIFINGAR	HAUNAD
B1	10.10.2008	BYGGINGARTEIKNING	HÓÓ
B2	10.01.2007	BÉTT VÍÐ JÁRNUN	HÓÓ
B3	14.01.2008	STÉKKUN HÖSS, BREYTT ÞAKPLATA	LÁ

DAGS. UNDRISKRIFAR: NAFN OG KT. SAMRÆMINGARHÖNNUNAR:
UNDRISKRIFTEI SAMRÆMINGARHÖNNUNAR: *[Signature]*

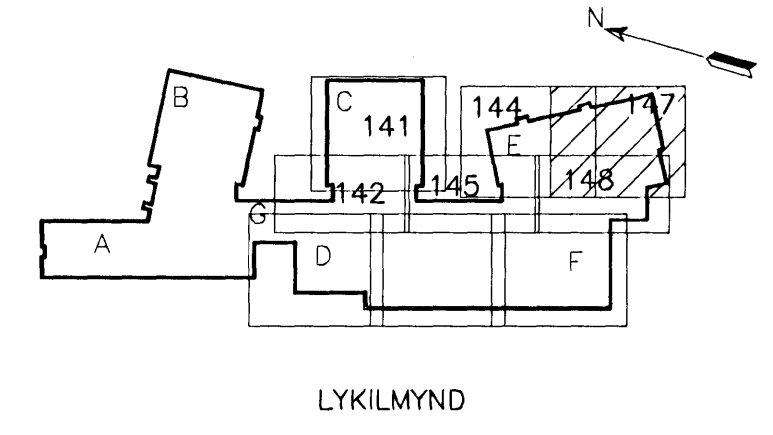

ATHUGASEMDIR:

- ALMENNAR SKÝRINGAR, DEILI OG SNID SJÁ TEIKN. B2-001 TIL B2-005
- ALMENN JÁRNABENDING Í VEGGJUM NEMA ANNARS SÉ GETID Á SÉRMYNDUM.
 - K12c250 HH LÁRÉTT
 - K12c200 HH LÓDRÉTT
- TVÖ LÓDRÉTT K16 JÁRN SKULU KOMA HVORU MEGIN VÍÐ GÓLFSÍÐ OP OG NÁ 700mm UPP ÚR PLÖTU
- S- TÁKNAR SÚLUNÚMÉR, SJÁ TEIKN. B2-521 TIL B2-524
- JÁRN SEM SÝND ERU GANGA Í GEGNUM GAT SKULU KLIPPT Í SUNDUR VÍÐ MIÐJU GATSINS OG FÆRD ÚT FYRIR ÞAD.

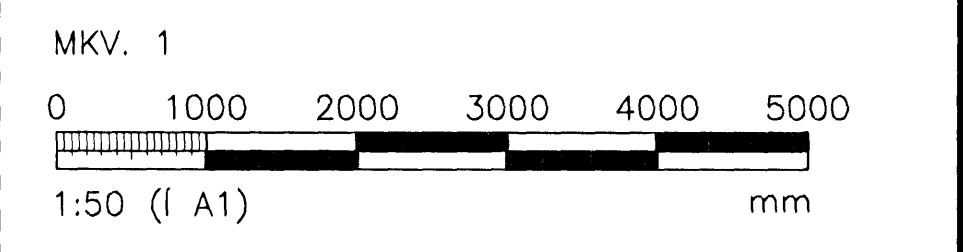

ÖLL AFNOT OG AFRITUN TEIKNINGAR, AD HSUTA EDA HEILD, ER HÁÐ SKRIFLEGU LEYFI HÖFUNDA.


VGK HÖNNUN

GRENSÁSVEGI 1 · 108 REYKJAVÍK · Sími: 422 3000 · Fax: 422 3001
VEFFANG: www.vgkhonnun.is · Netfang: vgkhonnun@vgkhonnun.is

HEITI VERKS:
**HRAUNVALLASKÓLI 2. ÁF.
DREKAVELLIR 9, HAFNARFIRDI**

HEITI TEIKNINGAR:
**BURDARVIRKI:
3. HÆÐ, GRUNNMYND
VEGGIR OG LOFTPLATA**

MALT:	TEIKNAD:	LS	GEYMSLUNÚMÉR:	VNR:
HAUNAD:	HÓÓ	YFIRFARID:	MKV:	3.151.218
DAGS. UNDRISKRIFAR:	NAFN OG KT. HÖNNUNAR:	VGK-HÖNNUN hf	430572-0169	B2-147
UNDRISKRIFTEI HÖNNUNAR:	UTGÁFA:			

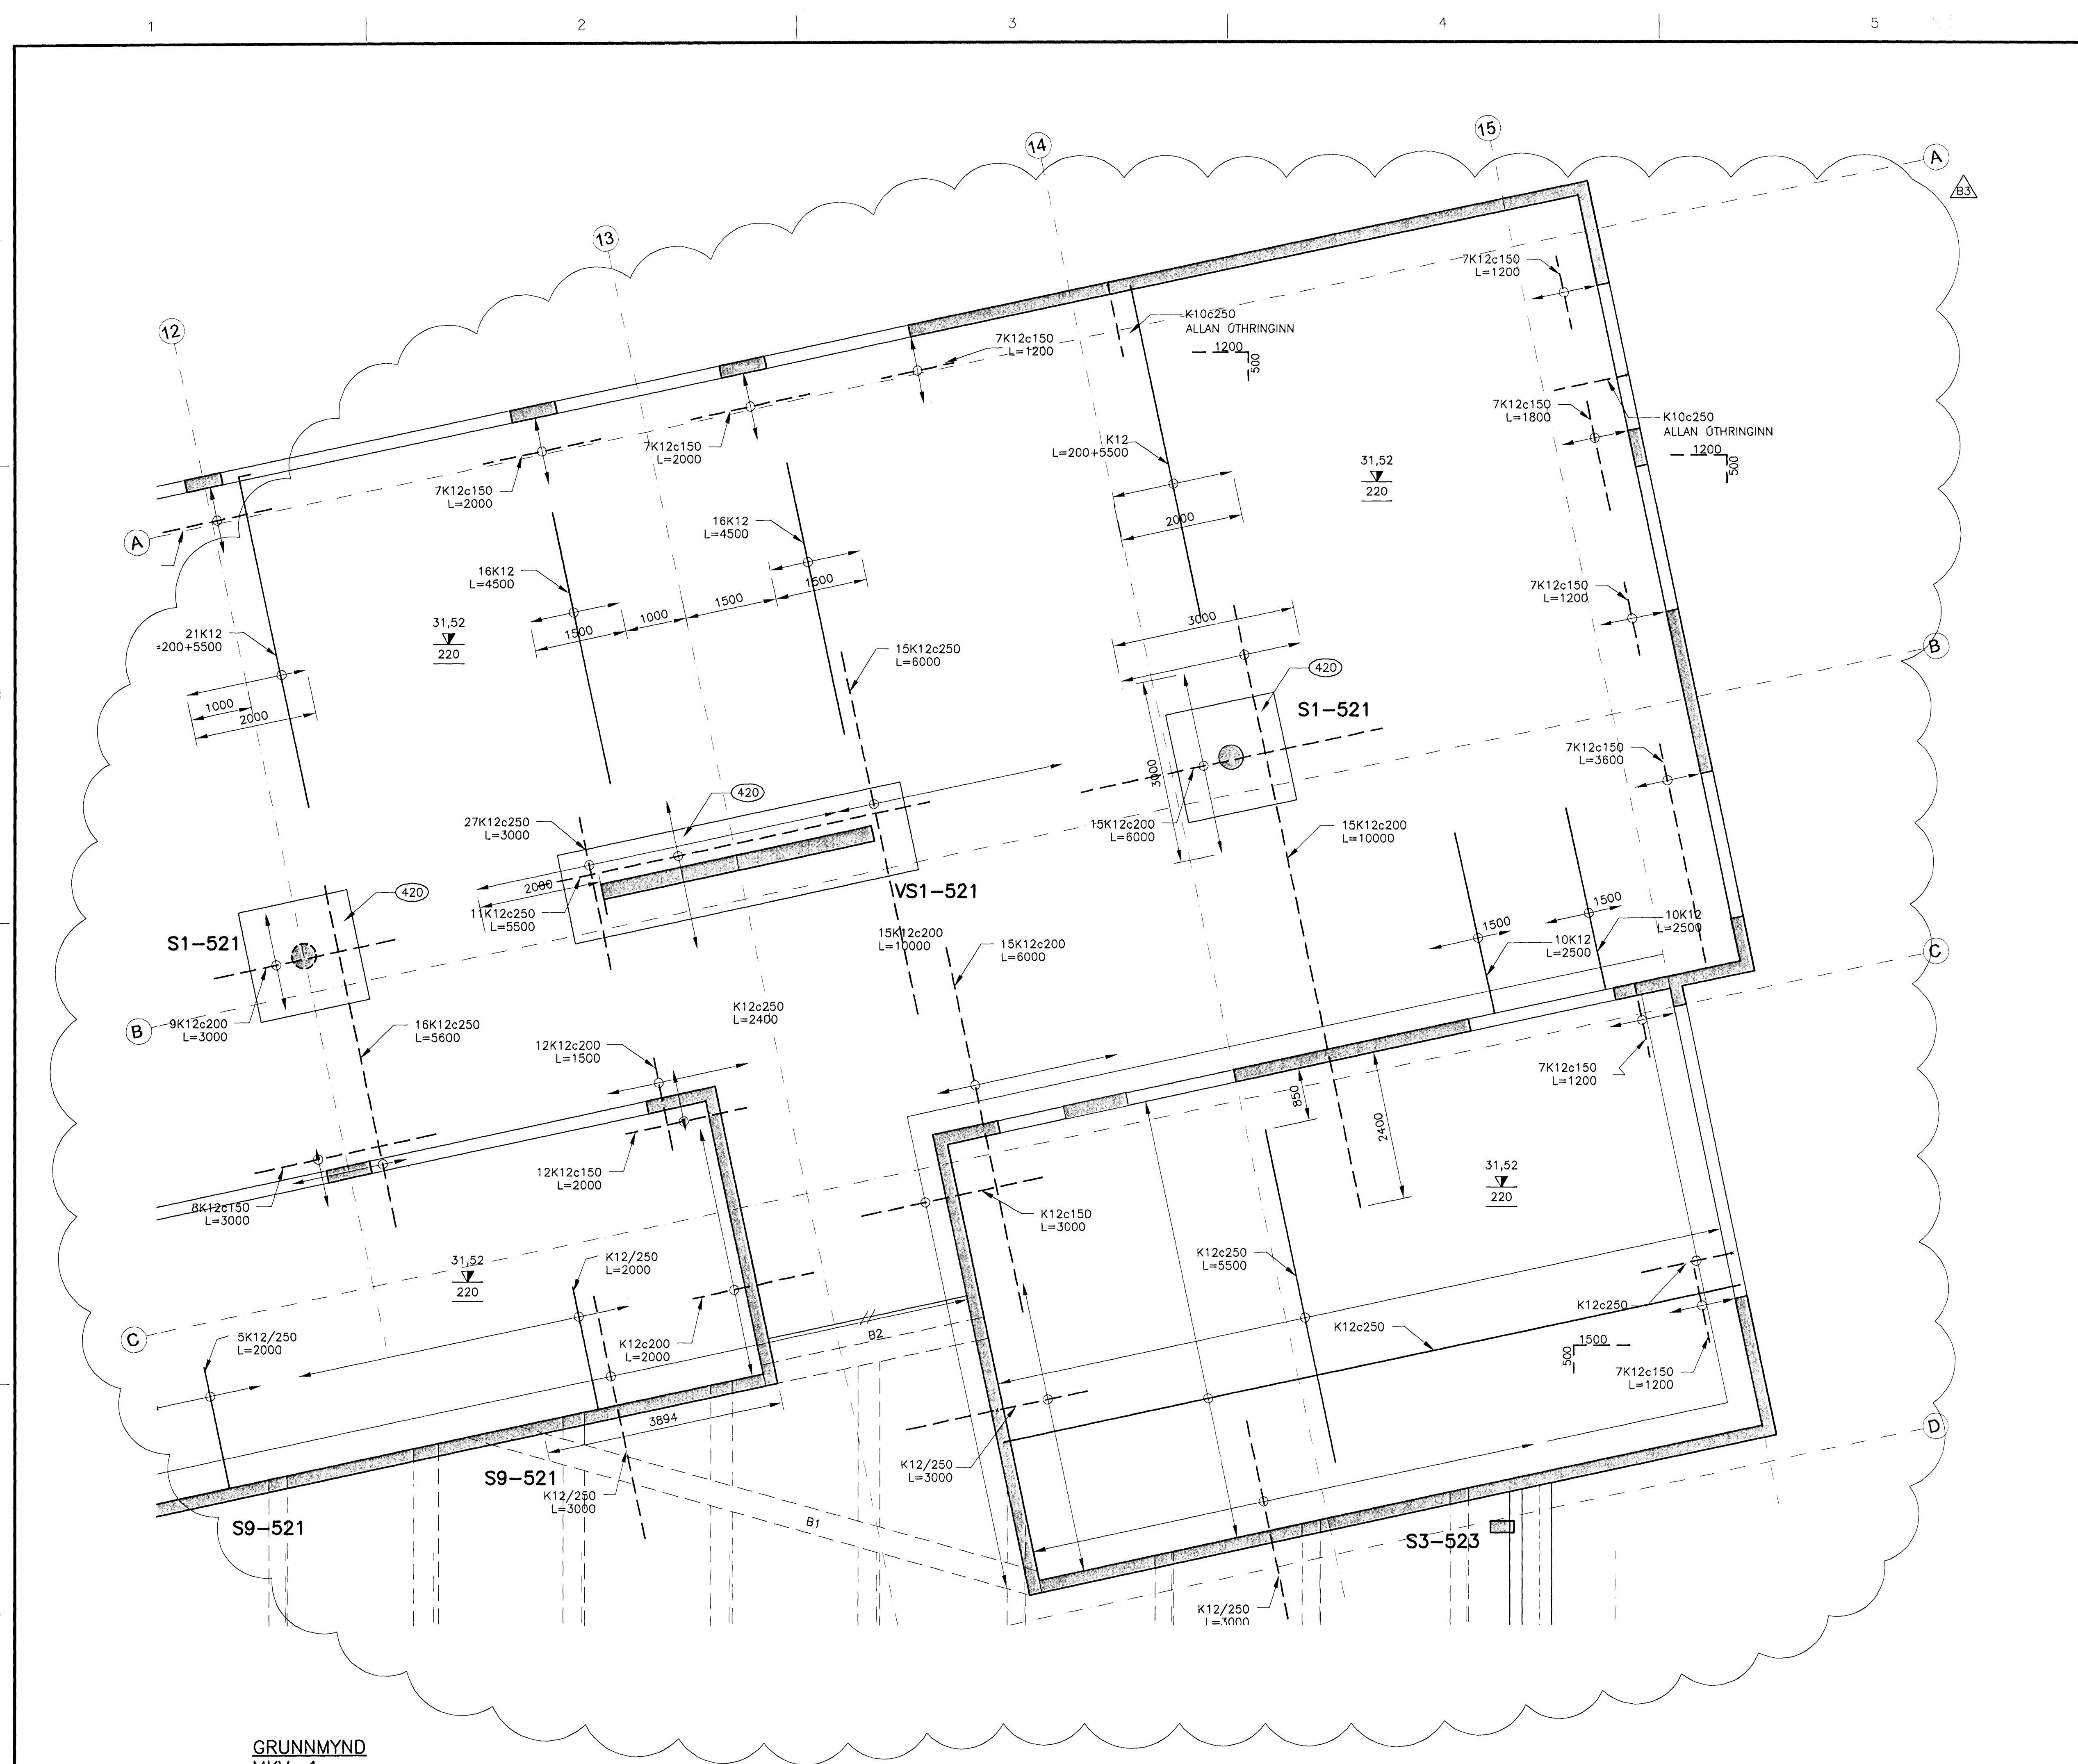

GRUNNMYND
MKV. 1