


Samþykkt þann
23 MAI 2008
Byggingarhlutritun í Hafnarfirði
F.h. Hrólfur S. Gunnlaugsson

ÓTGÁFUFRILL


NÚMÉR	DAGS	SKYRINGAR	HANNAÐ
B1	10.10.2008	BYGGINGARTEIKNING	HÖÖ
B2	10.01.2007	KÓTA OG PLÖTUÞYKKT BÉTT VID	HÖÖ
B3	15.11.2007	STEEKUN HÖSS	LÁ

DAGS. UNDRISKRIFAR: NAFN OG KT. SAMRÆMINGARHÖNNUNAR:
UNDRISKRIFT SAMRÆMINGARHÖNNUNAR: *[Signature]*

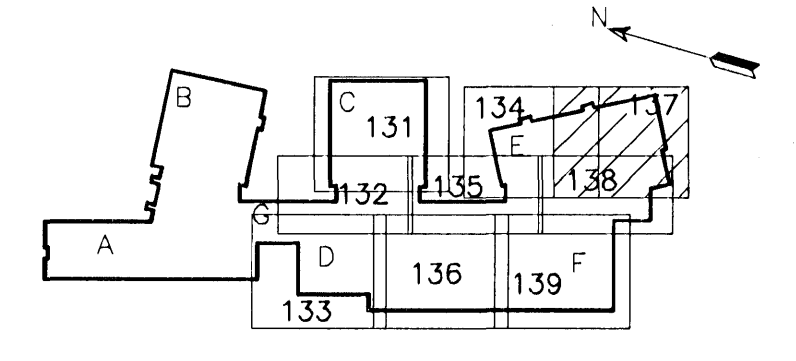

ATHUGASEMDIR:

- ALMENNAR SKYRINGAR, DEILI OG SNID SJÁ TEIKN. B2-001 TIL B2-005
- 3 ALMENN JÄRNABENDING Í VEGGJUM NEMA ANNARS É GETID Á SÉRMYNDUM.
 - K12c250 HH LÁRÉTT
 - K12c200 HH LÓDRÉTT
- 4 TÖV LÓDRÉTT K16 JÄRN SKULU KOMA HVÖRU MEGIN VID GÓLFSÍÐ OP OG NÁ 700mm UPP ÚR PLÖTU
- 5 S- TÄKNAR SÖLUNÖMER, SJÁ TEIKN. B2-521 TIL B2-524
- 6 JÄRN SEM SÝND ERU GANGA Í GEGNUM GAT SKULU KLIPPT Í SUNDUR VID MIDJU GATSINS OG FÆRD ÓT FYRIR ÞAD.

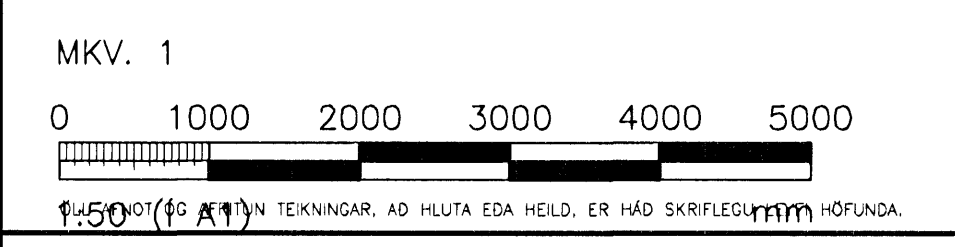


VGK HÖNNUN
GRENÞSÁSVEGI 1 · 108 REYKJAVÍK · Sími: 422 3000 · Fax: 422 3001
VEFFANG: www.vgkhonnun.is · NETFANG: vgkhonnun@vgkhonnun.is

HEITI TEIKNINGAR:
**HRAUNVALLASKÓLI 2. ÁF.
DREKAVELLIR 9, HAFNARFIRÐI**

HEITI TEIKNINGAR:
BURÐARVIRKI:
2. HÆÐ, GRUNNMYND
VEGGIR OG LOFTPLATA

MILT	TEIKNAD	GEYMSLUNUMER	VNR
HANNAÐ	HÖÖ	YRIFARÐ	MKV. 1:50
DAGS UNDRISKRIFAR:	NAFN OG KT. HÖNNUNAR:		
29/11/2008	VGK-HÖNNUN hf	430572-0169	B2-137
UNDRISKRIFT HÖNNUNAR:	ÓTGÁFA:		

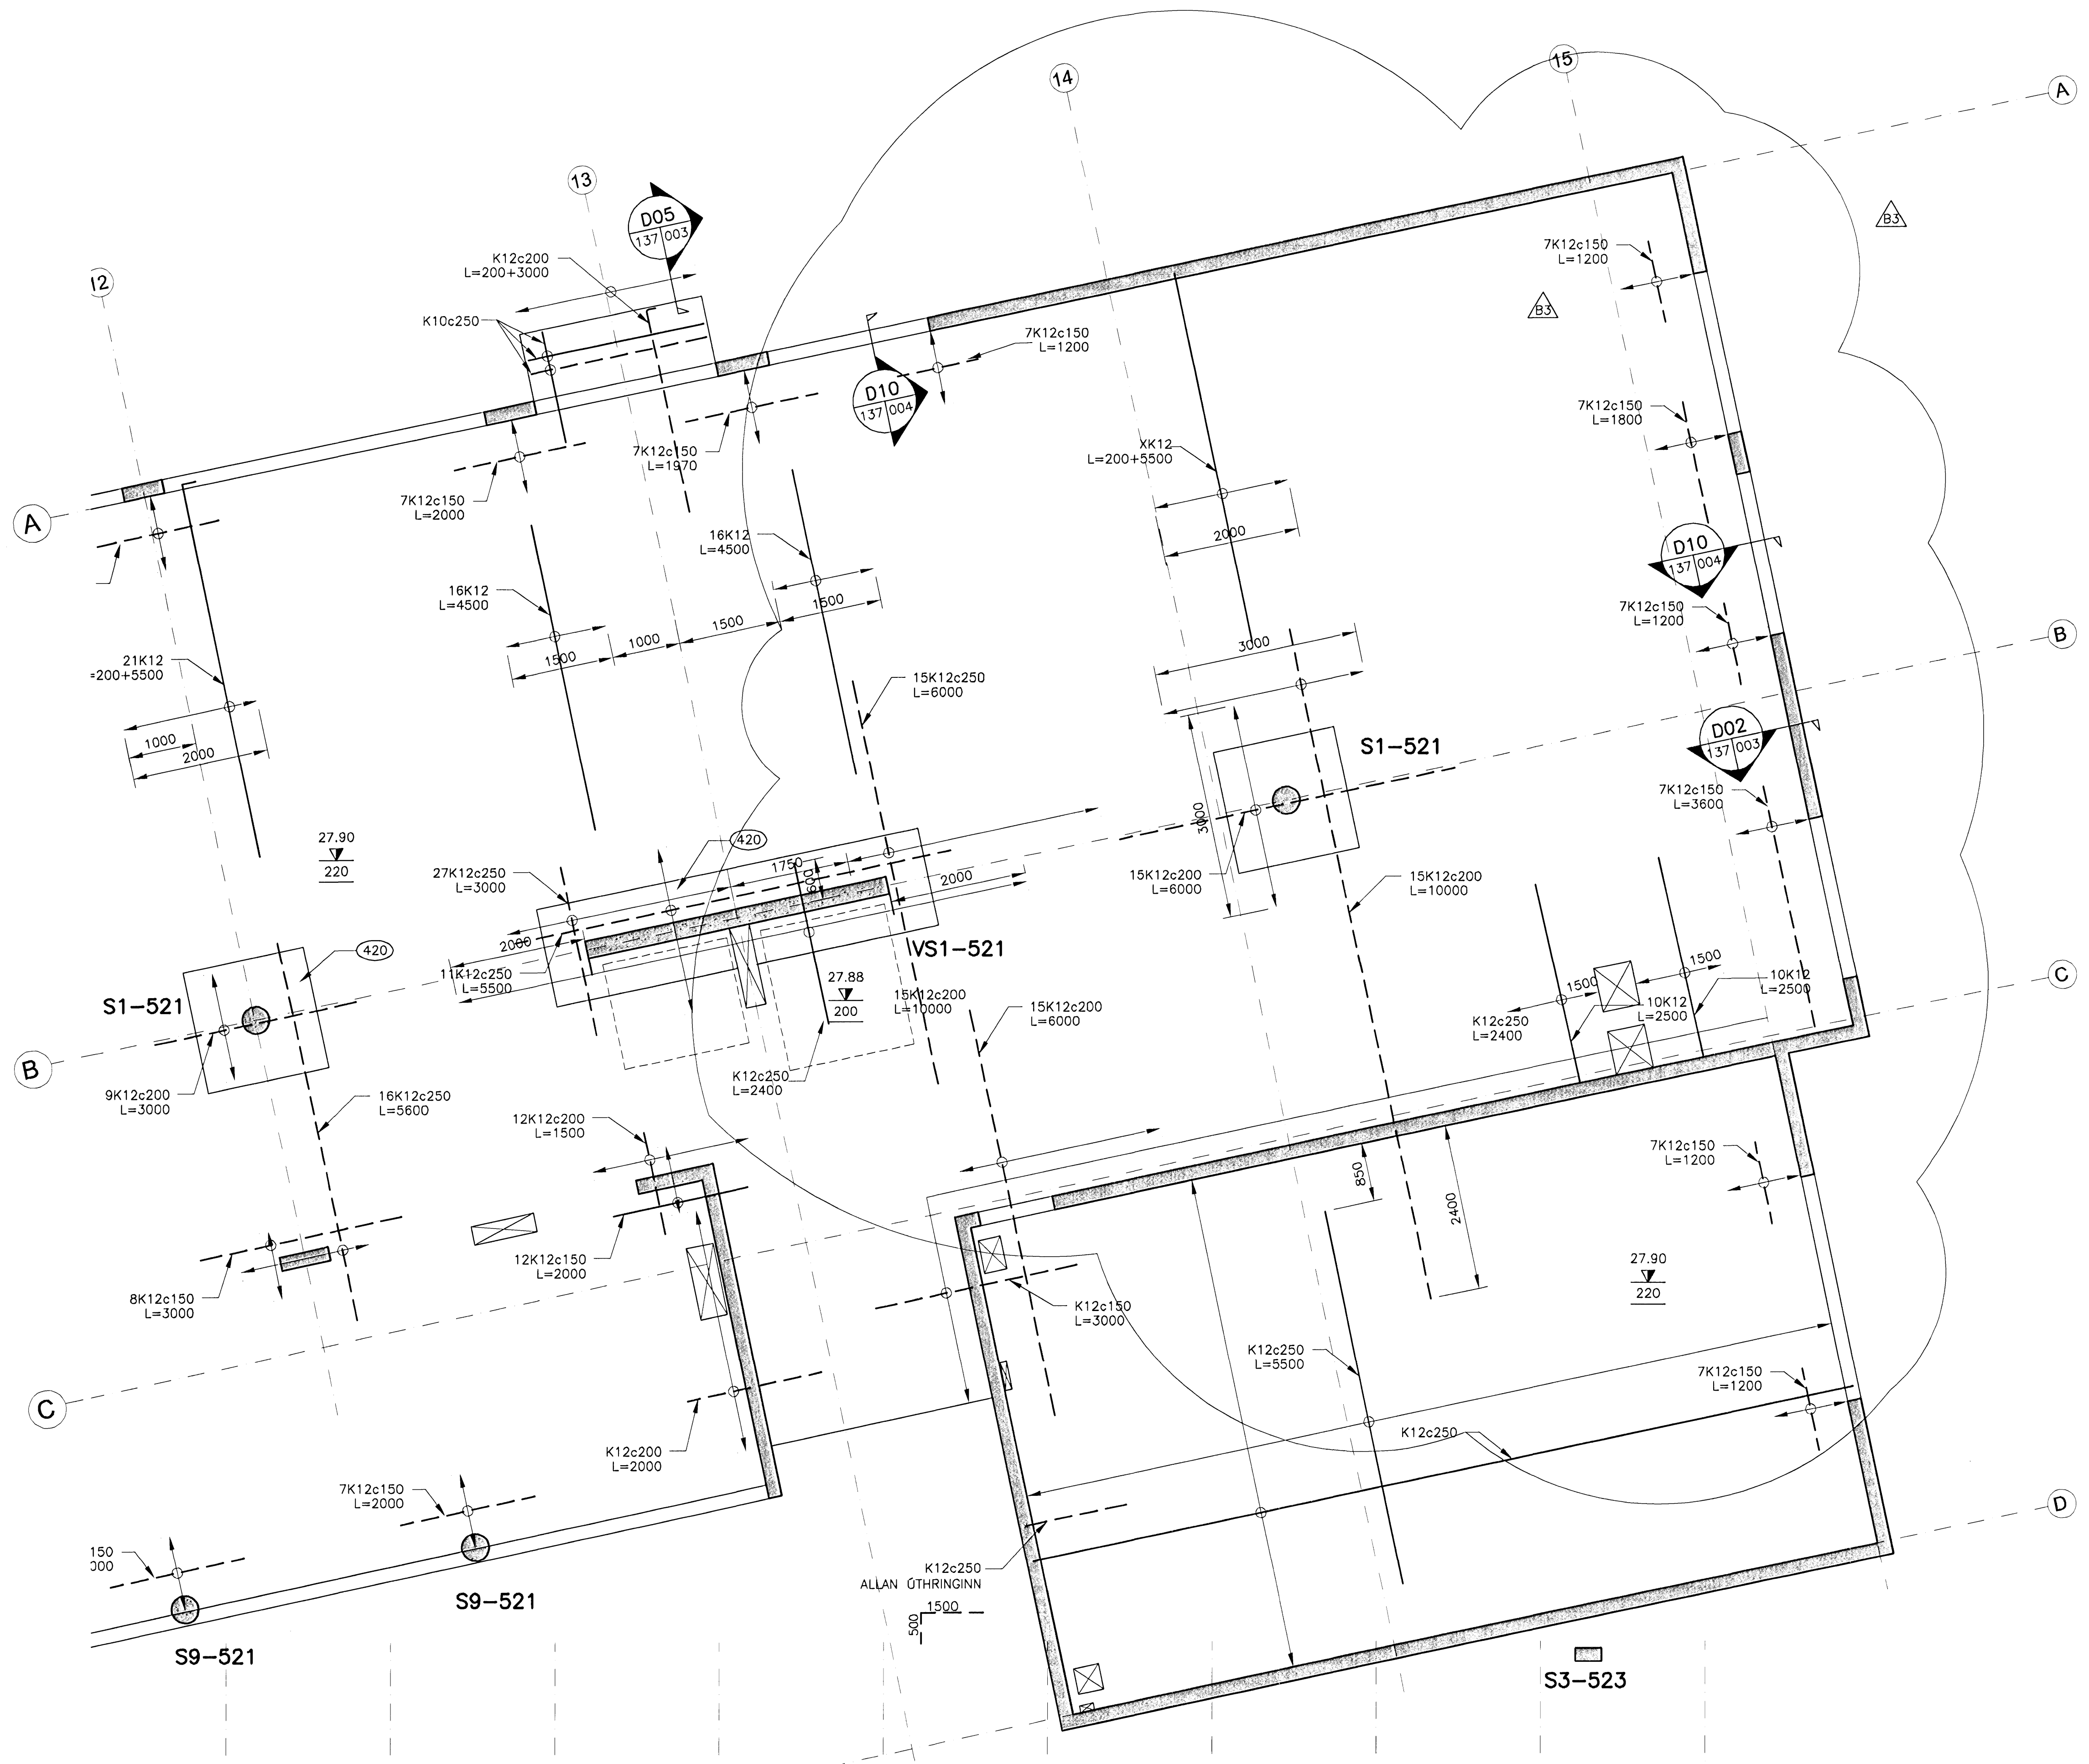

GRUNNMYND
MKV. 1