


Samþykkt bann
23 MAI 2008
Byggingarfulltrúinn í Hafnarfirði
F.h. Hrólfur S. Gunnlaugsson

ÓTGÁFUFRILL			
NÚMÉR:	DAGS:	SKYRINGAR:	HANNAÐ:
B1	10.10.2008	BYGGINGARTEIKNING	HÖG
B2	05.10.2007	STÆKKUN HÚSS	HÖG
B3	11.10.2007	GAT	HÖG


DAGS. UNDRISKRIFTAR: SWFN OG KT. SAMREINGARHÖNNUNÐAR:
UNDRISKRIFT SAMREINGARHÖNNUNÐAR: *[Signature]*

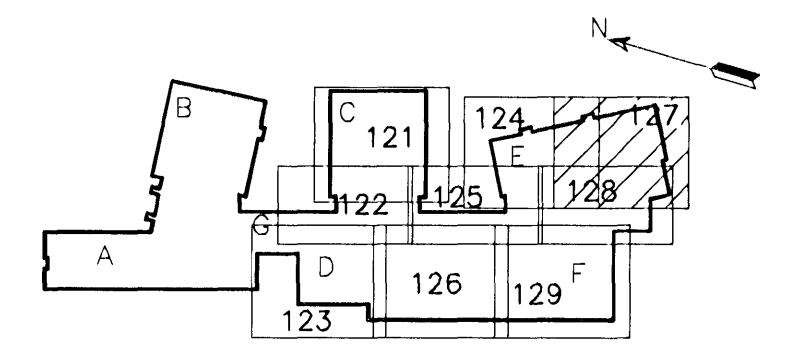

LYKILMYND

ATHUGASEMDIR:

- ALMENNAR SKYRINGAR, DEILI OG SNID SJÁ TEIKN. B2-001 TIL B2-005.
- ALMENN JÄRNABENDING Í VEGGJUM NEMA ANNARS SÉ GETID Á SÉRYNDUM.
 - K12c250 HH LÄRÉTT
 - K12c200 HH LÖDRÉTT
- TVÖ LÖDRÉTT K16 JÄRN SKULU KOMA HVORU MEGIN VID GÓLFSÍÐ OP OG NÁ 700mm UPP ÓR PLÖTU
- S- TÁKNAR SÖLUNÚMER, SJÁ TEIKN. B2-521 TIL B2-524
- JÄRN SEM SÝND ERU GANGA Í GEGNUM GAT SKULU KLIPPT Í SUNDUR VID MIÐJU GATSINS OG FÆRD ÓT FYRIR ÞAD.

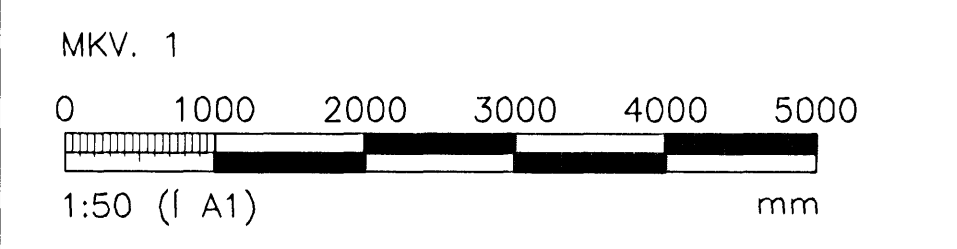


ÖLL AFNOT OG AFRITUN TEIKNINGAR, AD HLUITA EDA HEILD, ER HAD SKRIFLEGU LEYFI HÖFUNDA.

VGK HÖNNUN
 GRENSÁSVEGI 1 · 108 REYKJAVÍK · Sími: 422 3000 · Fax: 422 3001
 VEFANG: www.vgkhönnun.is · NETFANG: vgkhönnun@vgkhönnun.is

HEITI VEKIS:
HRAUNVALLASKÓLI 2. ÁF.
DREKAVELLIR 9, HAFNARFIRÐI

HEITI TEIKNINGAR:
BURÐARVIRKI:
1. HÆÐ, GRUNNMYND
VEGGIR OG LOFTPLATA

MELT:	TEIKNAD:	DEYMSLUNUMER:	VNR:
	L5		3.151.218
HANNAÐ:	YRFRFARÐ:	MKV:	NR. TEIKNINGAR:
HÖG		1:50	
DAGS. UNDRISKRIFTAR: <i>[Signature]</i>	SWFN OG KT. HÖNNUNAR: VGK-HÖNNUN hf.	430572-0169	B2-127
UNDRISKRIFT HÖNNUNAR: <i>[Signature]</i>	ÓTGÁFA:		

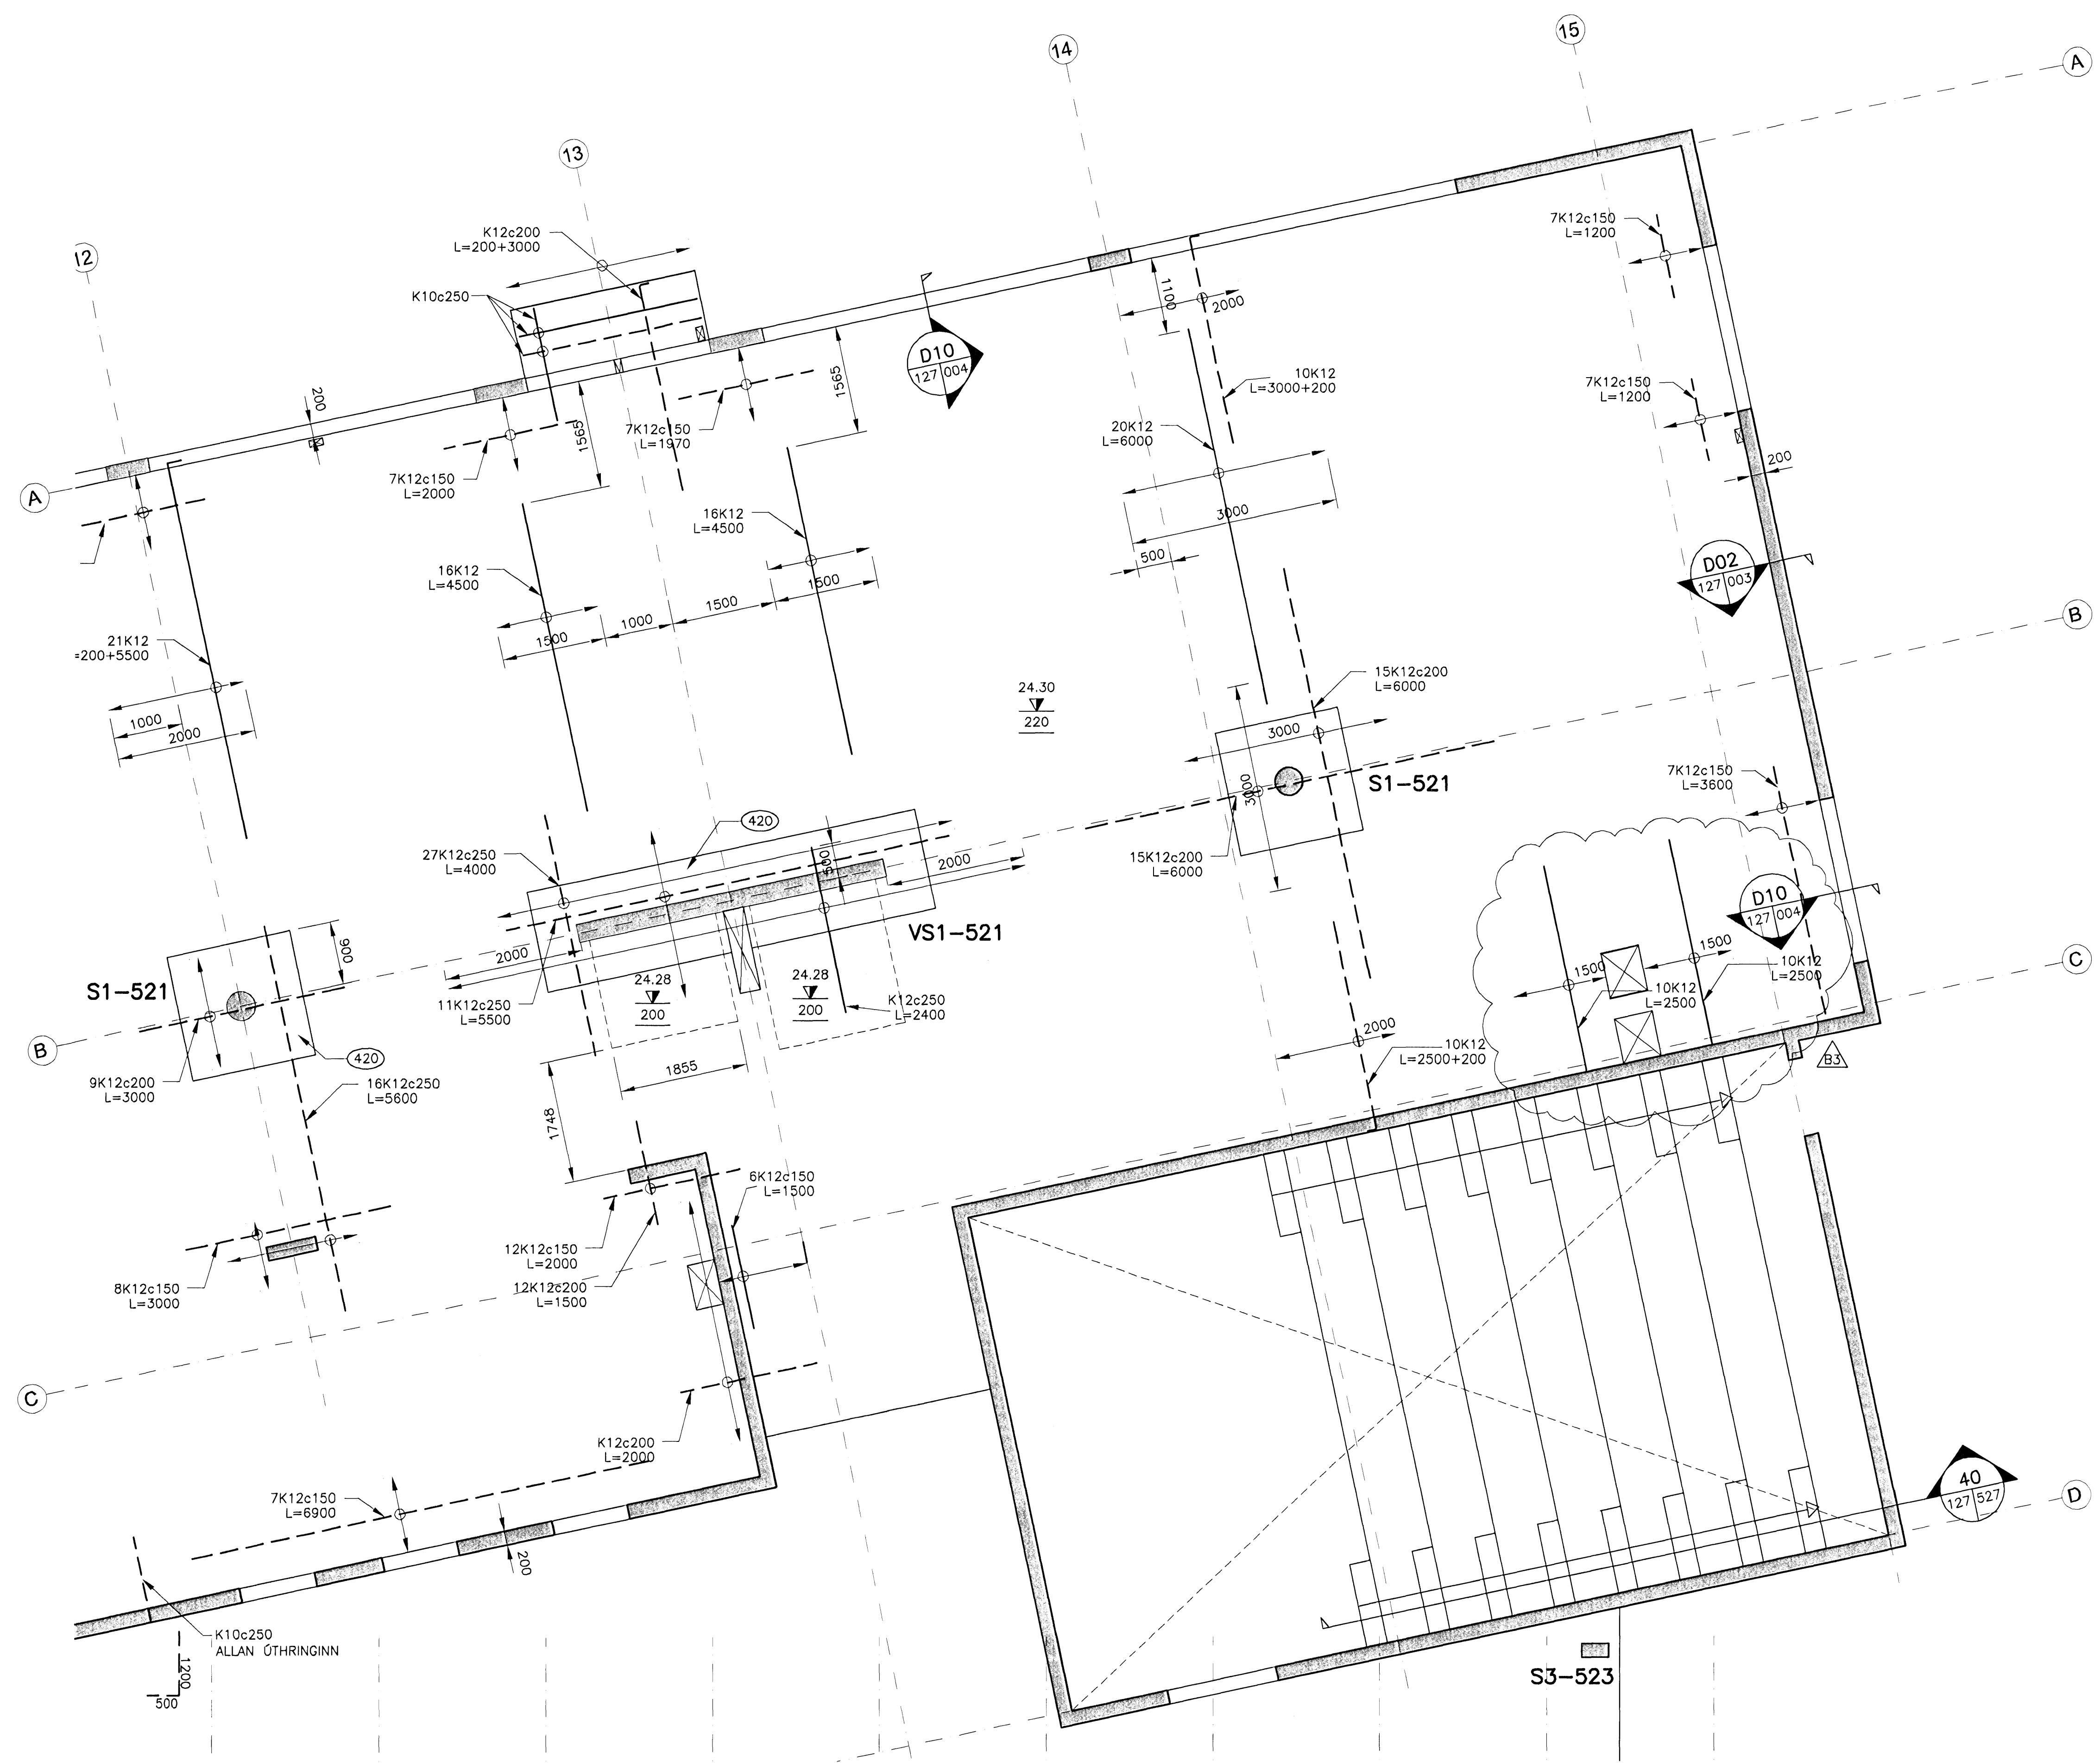

GRUNNMYND
MKV. 1