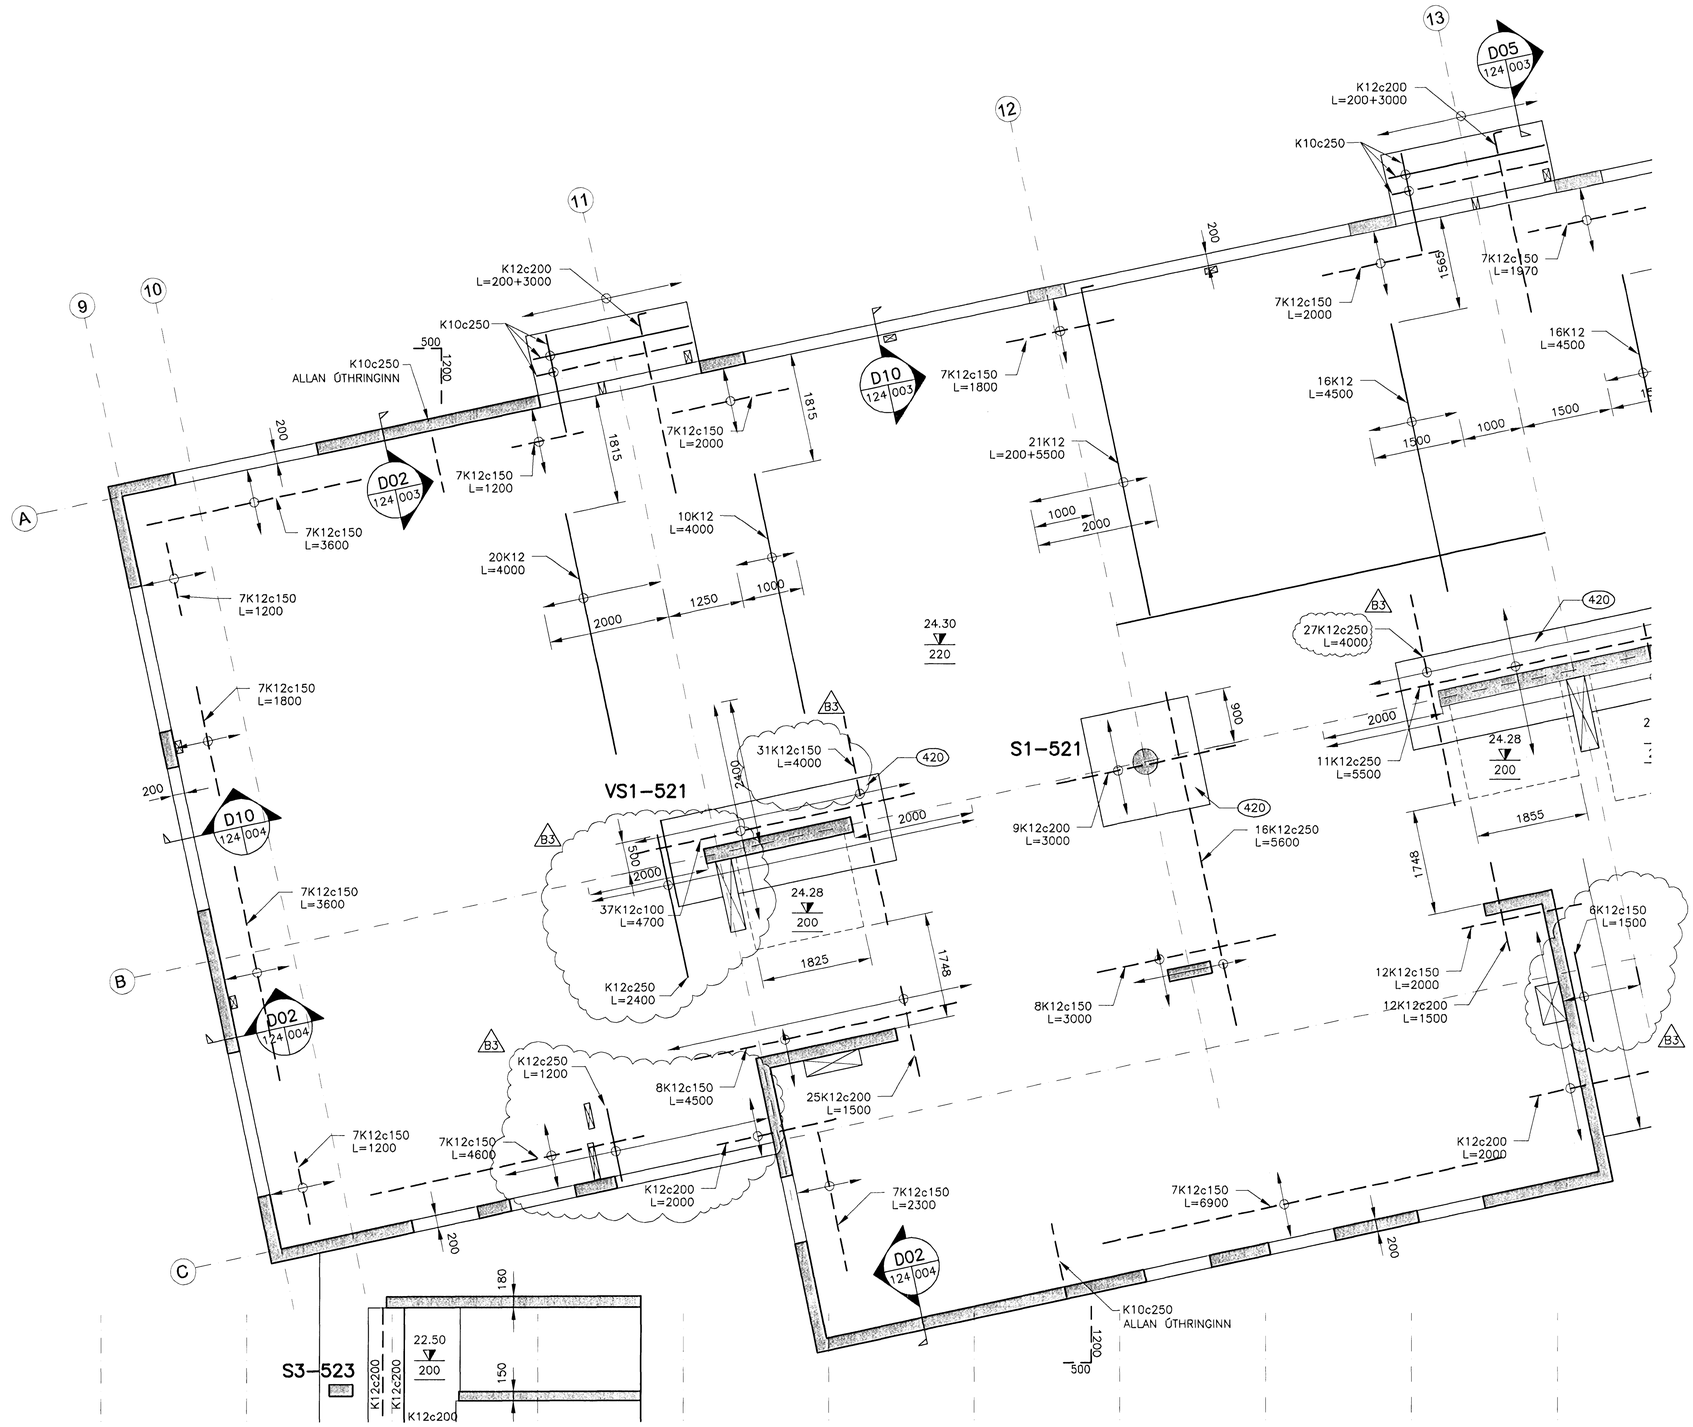

GRUNNMYND
MKV. 1

Samþykkt þann
23 MAI 2008
Byggingarfulltrúinn í Hafnarfirði
F.h. Hrólfur S. Gunnlaugsson

ÚTGÁFUFERILL

NÚMER:	DAGS:	SKÝRINGAR:	HANNAÐ:
B1	10.10.2006	BYGGINGARTEIKNING	HÓÖ
B2	10.01.2007	D02 OG BENDING	HÓÖ
B3	05.10.2007	STÆKKUN HÚSS	HÓÖ

DAGS. UNDIRSKRIFTAR: | NAFN OG KT. SAMREMINGARHÖNNUÐAR:

UNDIRSKRIFT SAMREMINGARHÖNNUÐAR:

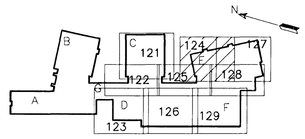

LYKILMYND

ATHUGASEMDIR:

1 ALMENNAR SKÝRINGAR, DEILI OG SNIÐ SJÁ TEIKN. B2-001 TIL B2-005

3 ALMENN JÁRNABENDING Í VEGGJUM NEMA ANNARS SÉ GETIÐ Á SÉRMYNDUM.

- K12c250 HH LÁRÉTT
- K12c200 HH LÓÐRÉTT

4 TVÖ LÓÐRÉTT K16 JÁRN SKULU KOMA HVORU MEGIN VIÐ GÓLFSÍÐ OP OG NÁ 700mm UPP ÚR PLÖTU

5 S- TÁKNAR SÚLUNÚMER OG B- TÁKNAR BITANÚMER SJÁ TEIKN. B2-521 TIL B2-524

6 JÁRN SEM SÝND ERU GANGA Í GEGNUM GAT SKULU KLIPPT Í SUNDUR VIÐ MIÐJU GATSINS OG FÆRÐ ÚT FYRIR ÞAÐ.

MKV. 1

0 1000 2000 3000 4000 5000

1:50 (Í A1) mm

ÖLL AFNOT OG AFRITUN TEIKNINGAR, AÐ HLUTA EÐA HEILD, ER HÁÐ SKRIFLEGU LEYFI HÖFUNDA.

VGK HÖNNUN
GRENSÁSVEGI 1 - 108 REYKJAVÍK - SÍMI: 422 3000 - FAX: 422 3001
VEFFANG: www.vgkhonnun.is - NETFANG: vgkhonnun@vgkhonnun.is

HEITI VERKS:

HRAUNVALLASKÓLI 2. ÁF.

DREKAVELLIR 9, HAFNARFIRÐI

HEITI TEIKNINGAR:

BURÐARVIRKI:
1. HÆÐ, GRUNNMYND
VEGGIR OG LOFTPLATA

MÆLT:	TEIKNAÐ: LS	GEYMSLUNÚMER:	VNR: 3.151.218
HANNAÐ: HÓÖ	YFIRFARIÐ:	MKV: 1:50	NR. TEIKNINGAR: B2-124
DAGS. UNDIRSKRIFTAR: 29/4 2008	NAFN OG KT. HÖNNUÐAR: VGK-HÖNNUN hf 430572-0169		
UNDIRSKRIFT HÖNNUÐAR:			ÚTGÁFA: