


Samþykkt þann
23 MAI 2008
Byggingarfulltrúinn í Hafnarfirði
F.h. Hrólfur S. Gunnlaugsson

ÚTGÁFUFRILL

NÖMUR	DAGS	SKYRINGAR	HÖNNAD
B1	10.01.2008	BYGGINGARTEIKNING	HÖG
B2	24.01.2008	GÖTUM BÆTT VÍÐ	LA

DAGS. UNDRISKRIFTAR: NAFN OG KT. SAMRÆMINGARHÖNNUNÐAR:

UNDRISKRIFT SAMRÆMINGARHÖNNUNÐAR: *JLB*

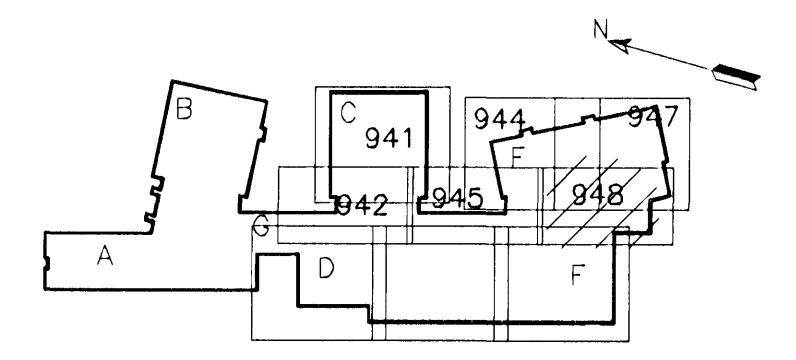


LYKILMYND

SKÝRINGAR:

- A x B B MERKIR GAT Í PLÖTU STÆRD Amm x Bmm
- " RAUF Í SÖKKUL EDA VEGG Amm DJÚPA OG Bmm BREIDA NEDRI BRÚN Í KÓTA 10,00m OG HÆÐ 1000mm
- A x B " GAT Í SÖKKUL EDA VEGG, Amm BREITT OG Bmm Á HÆÐ NEDRI BRÚN Í KÓTA 10,00m
- VL " AD GAT SÉ FAST VÍÐ LOFT ÖLL ÖNEFND MÁL ERU Í mm

MKV. 1

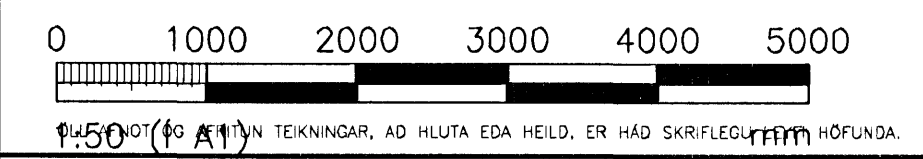


VGK HÖNNUN
 GRENSÁSVEGI 1 · 108 REYKJAVÍK · Sími: 422 3000 · Fax: 422 3001
 VEFFANG: www.vgkhonnun.is · NETFANG: vgkhonnun@vgkhonnun.is

HEITI VERKS
HRAUNVALLASKÓLI 2. ÁF.
 DREKAVELLIR 9, HAFNARFIRÐI

HEITI TEIKNINGAR:
 GATAPLAN;
 3. HÆÐ, GRUNNMYND
 VEGGIR OG LOFTPLATA

MÉLI	TEIKNAD	GEYMSLUNÖMUR	VNR
	LS		3.151.218
HÖNNAD	YFIRFARID	MKV	NR. TEIKNINGAR
PG	JGG	1:50	
DAGS. UNDRISKRIFTAR	NAFN OG KT. HÖNNUNÐAR		
<i>24.1.2008</i>	VGK-HÖNNUN hf	430572-0169	B2-948
UNDRISKRIFT TEIKNINGAR	UNDRISKRIFT HÖNNUNÐAR		ÚTGÁFA
LARUS ARS/ELSSON	008625119		B2

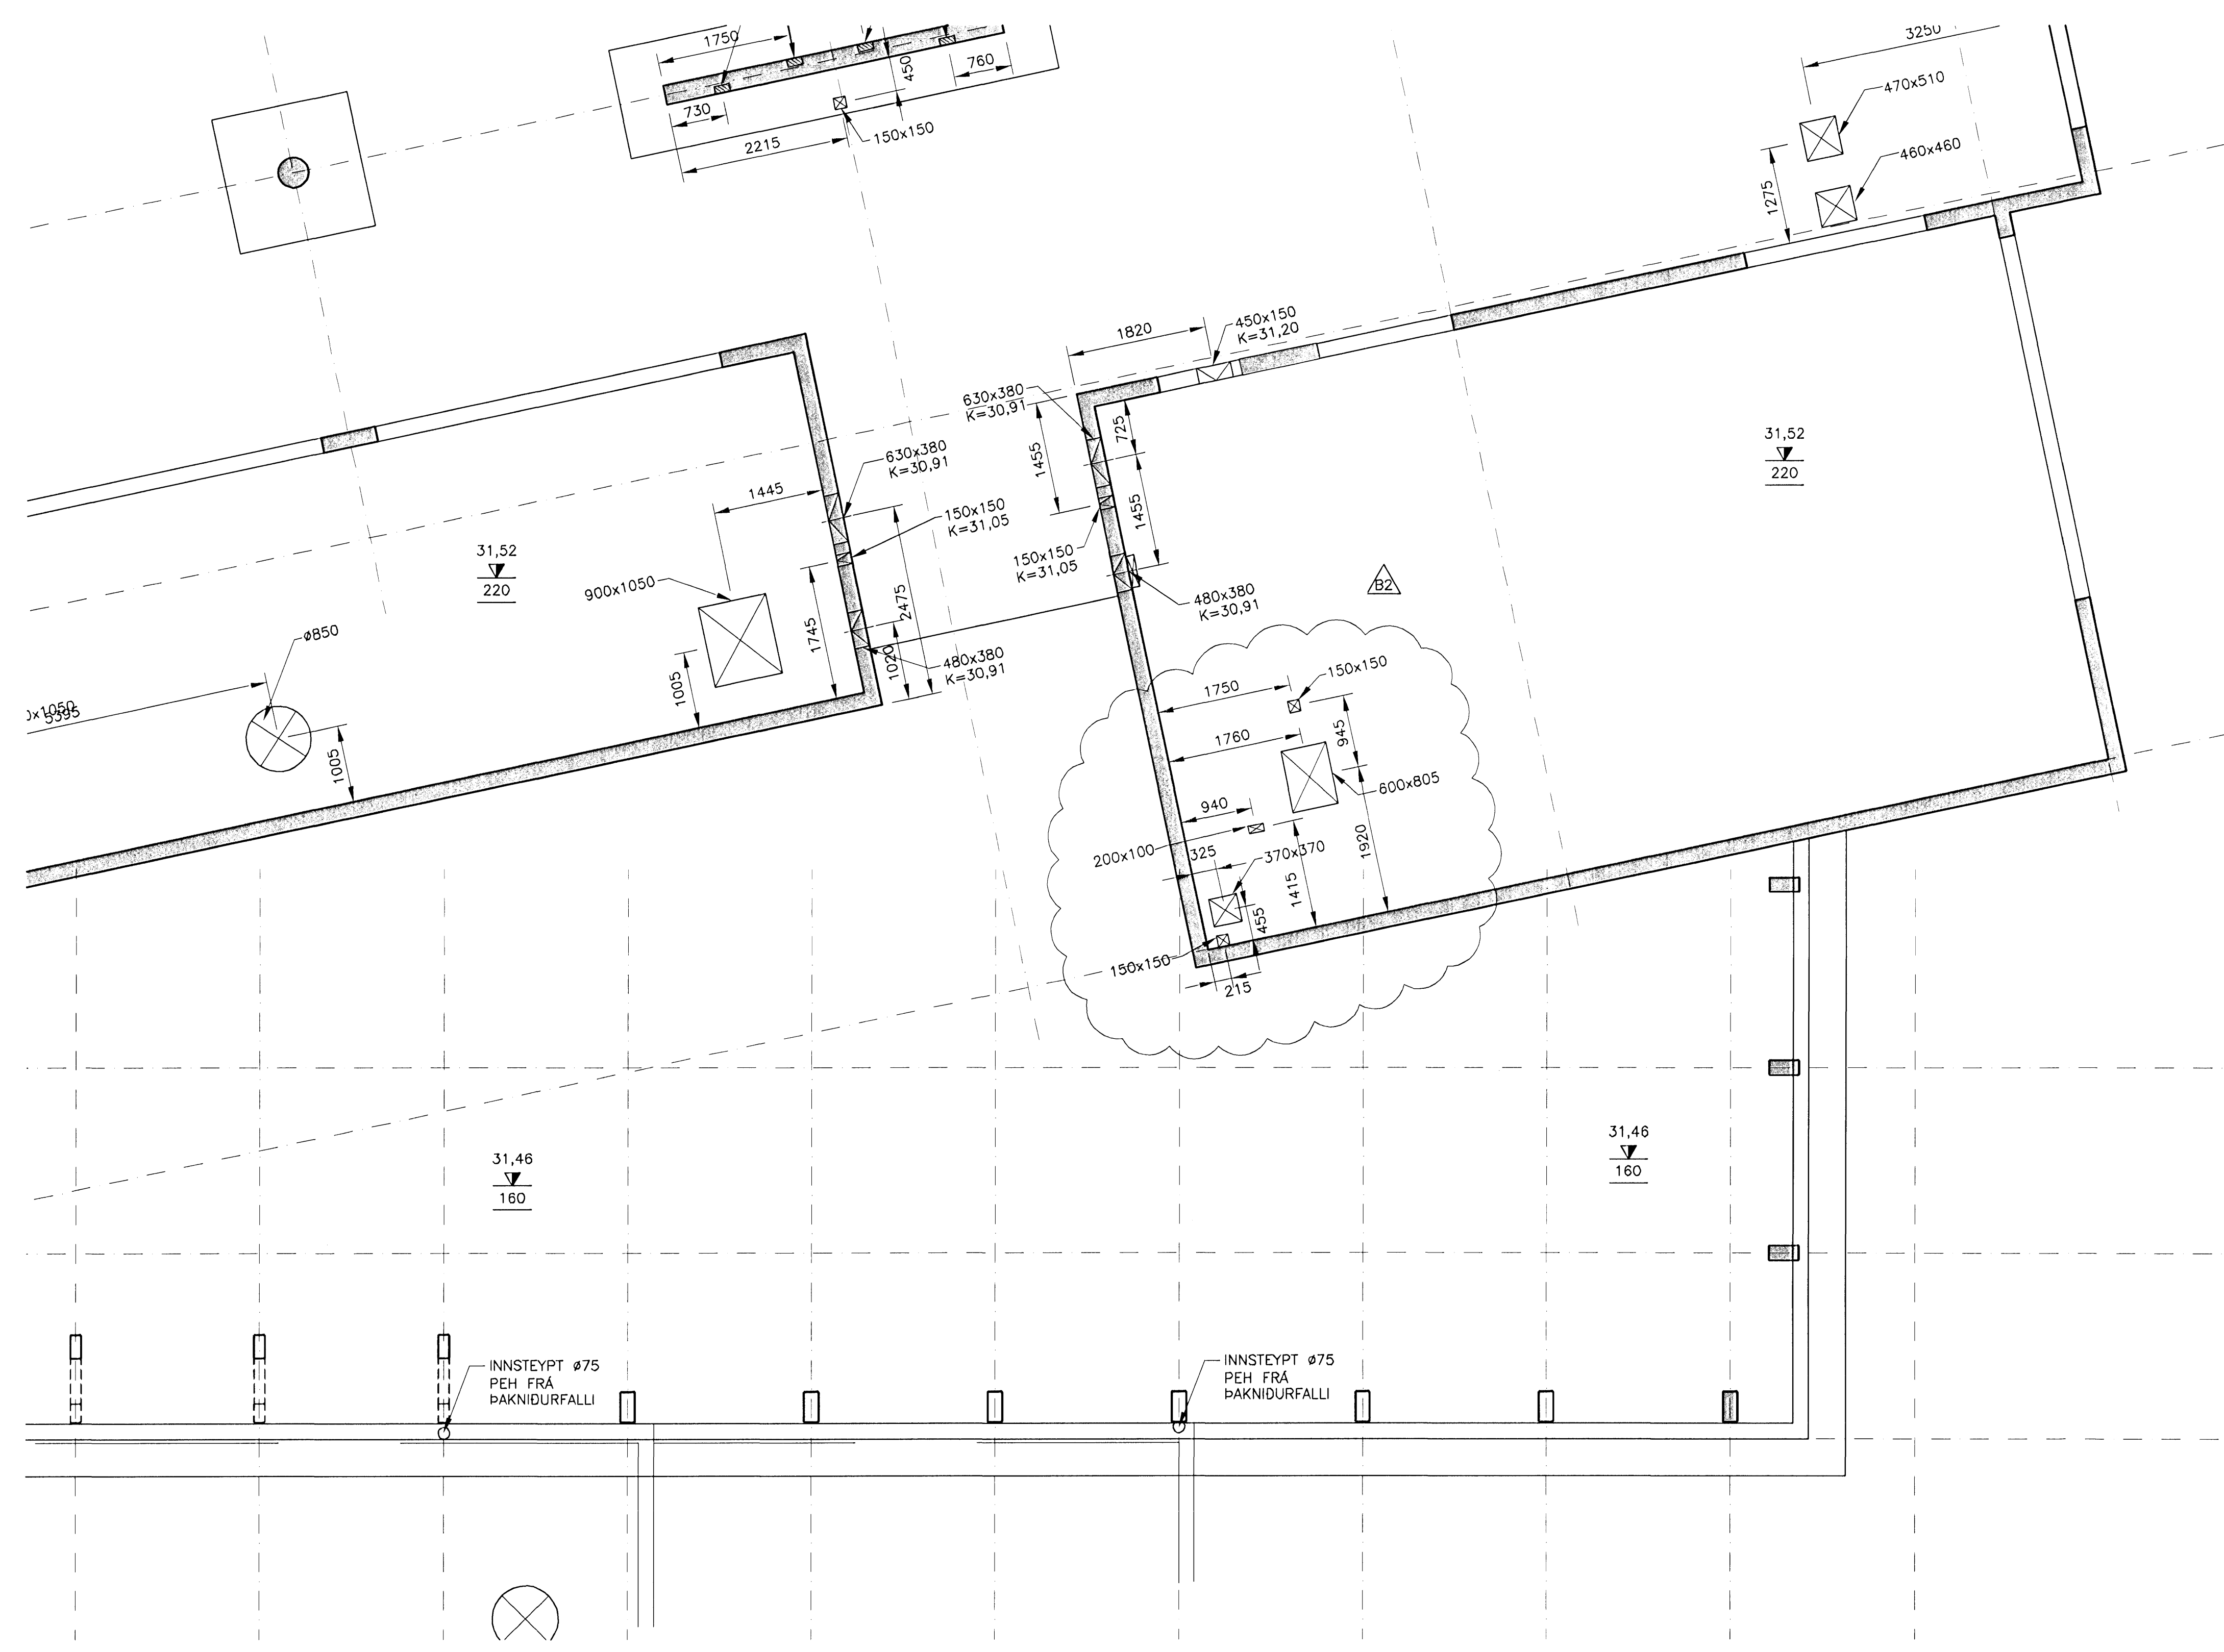

GRUNNMYND
MKV. 1