



Samþykkt þann
23 MAI 2008
Byggingarfulltrúinn í Hafnarfirði
F.h. Hröfrur S. Gunnlaugsson

ÓTGÁFUERILL			
NÚMÉR	DAGS	SKÝRINGAR	HAUNAD
B1	10.10.2006	BYGGINGARTEIKNING	HÓÓ
B2	10.01.2007	MÁLSETNINGAR LAGFERÐAR	HÓÓ
B3	14.11.2007	GATI BETT VID	HÓÓ


DAGS. UNDRISKRIFTAR: NAFN OG KT. SAMRÆMINGARHÖNNUNAR:
UNDRISKRIFT SAMRÆMINGARHÖNNUNAR: *[Signature]*

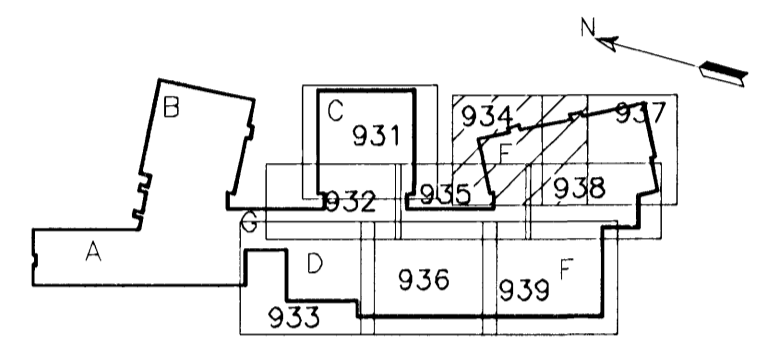

LYKILMYND

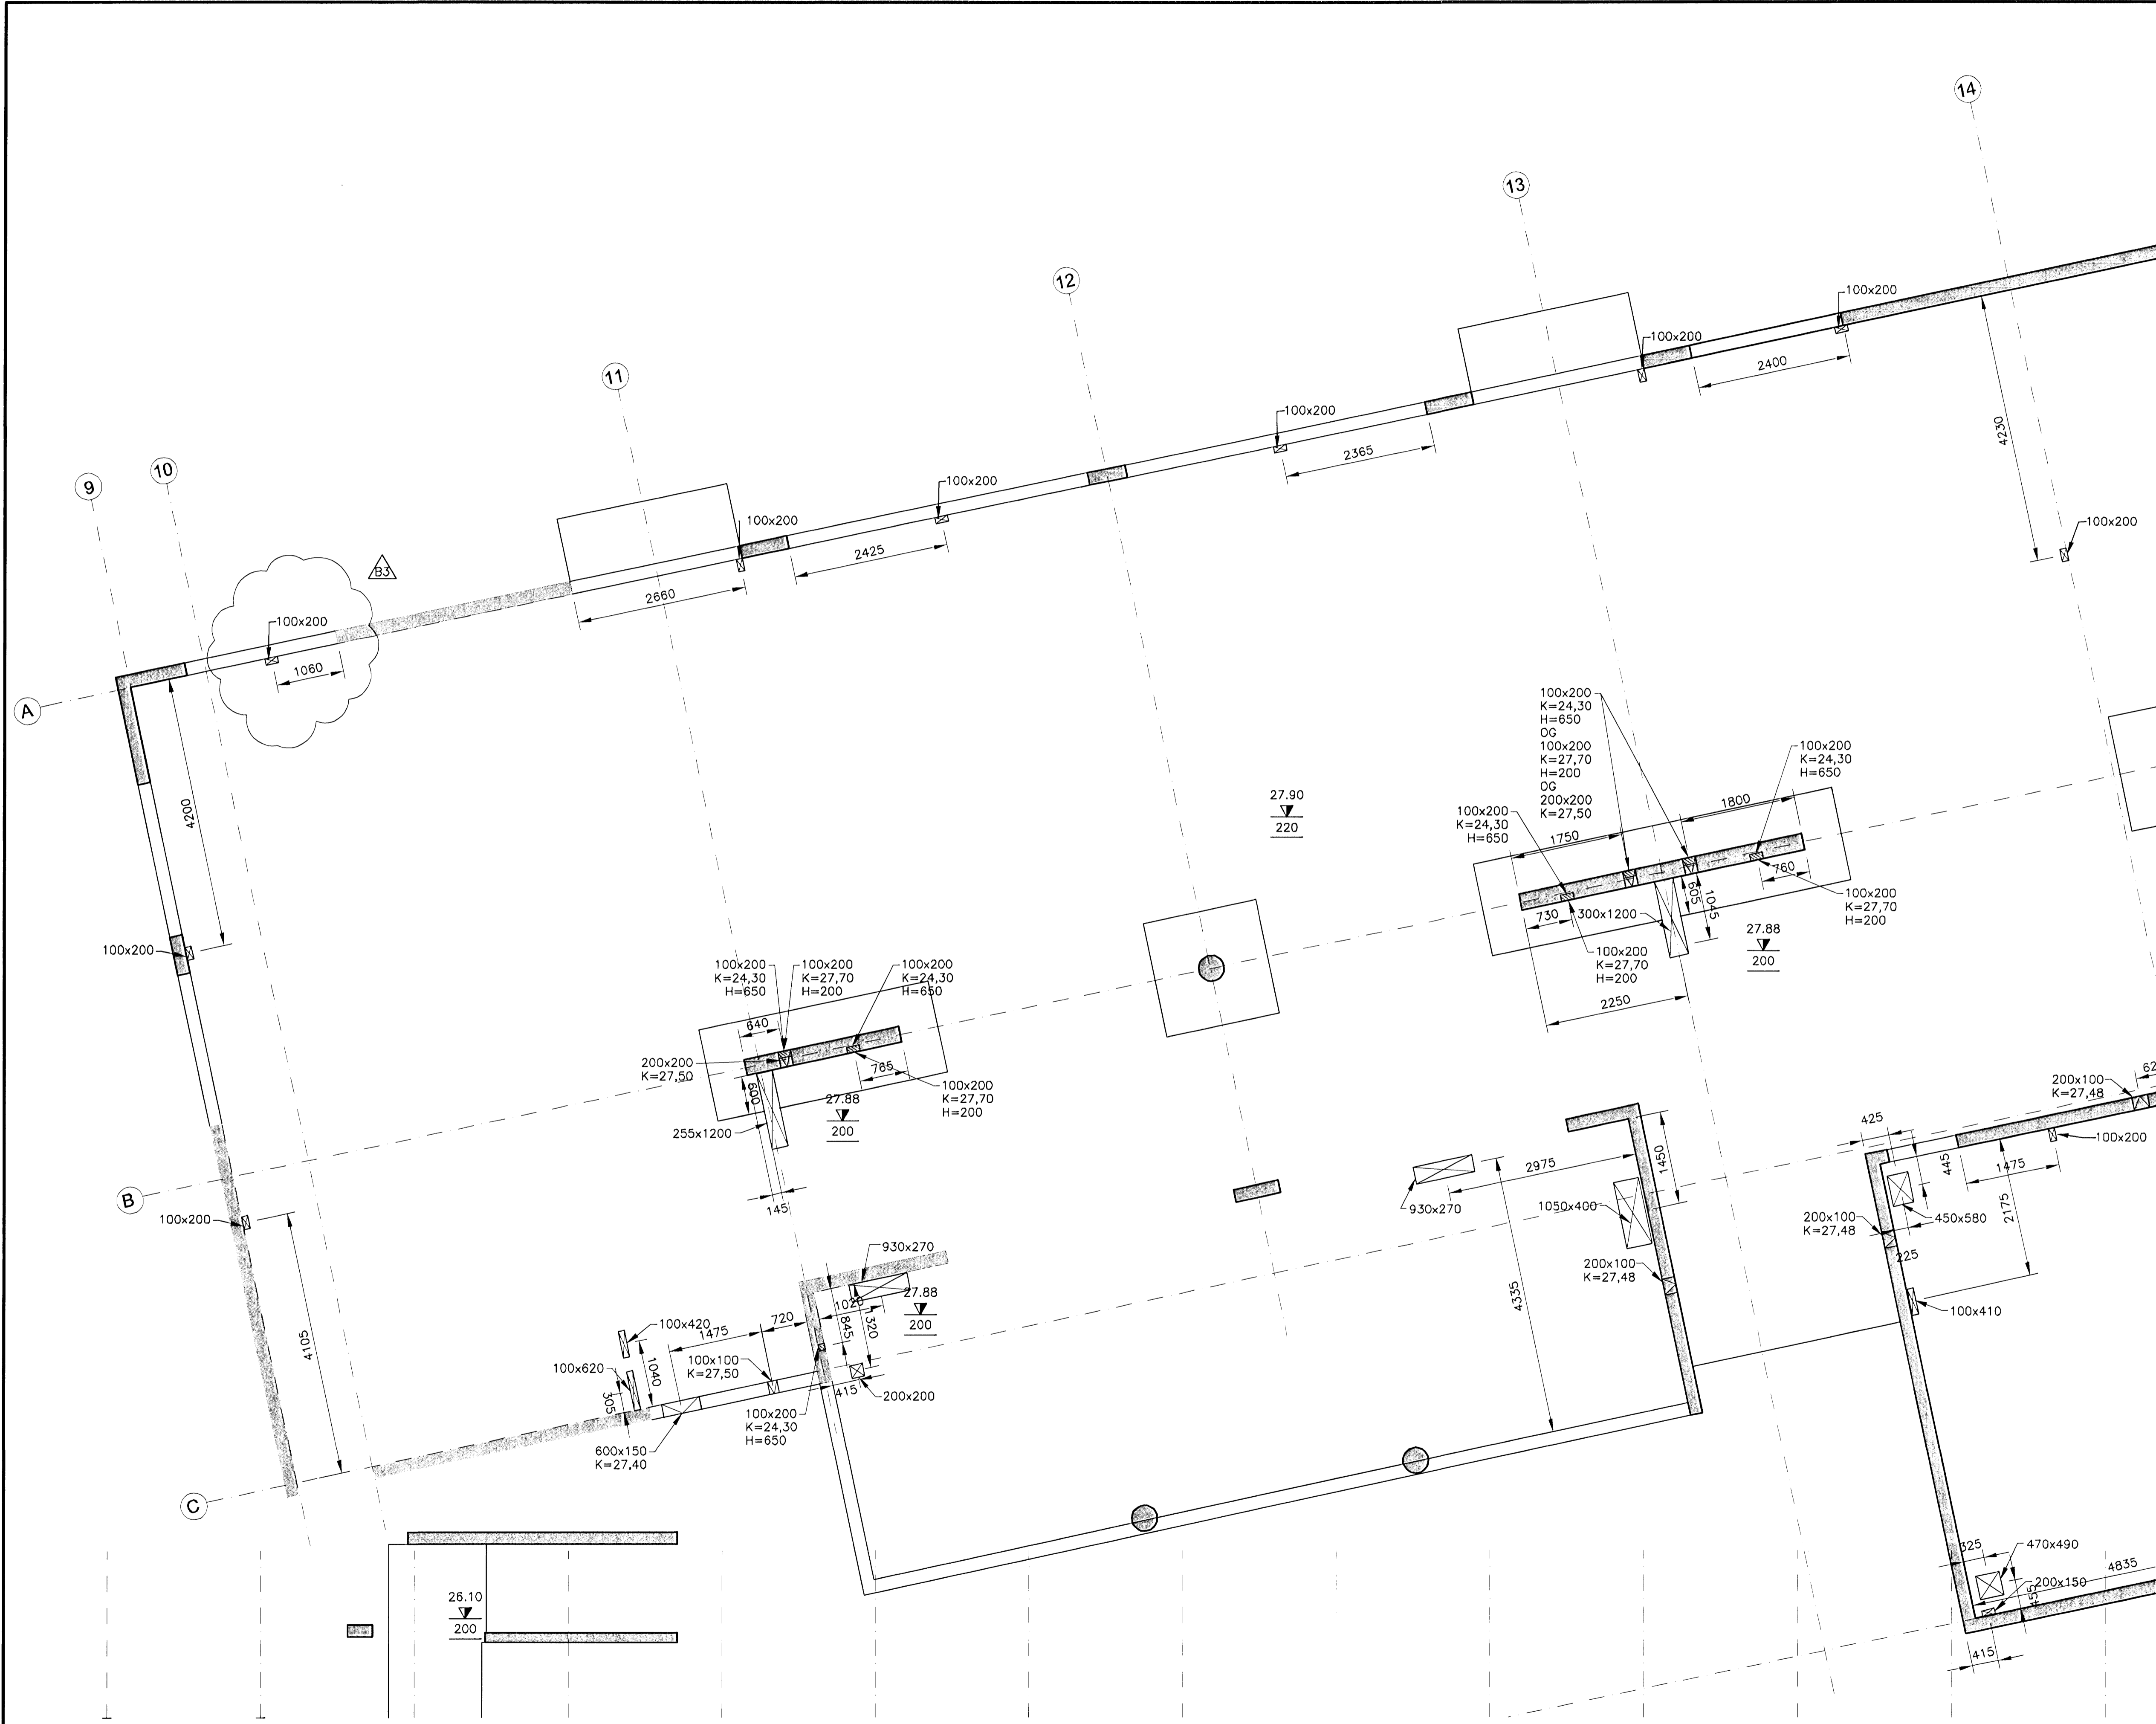

- SKÝRINGAR:**
- A x B B MERKIR GAT Í PLÖTU
A STÆRD Amm x Bmm
 - RAUF Í SÖKKUL EDA VEGG
Amm DJÚPA OG Bmm
BREIDA NEDRI BRÚN Í
KÓTA 10,00m OG HÆD 1000mm
 - A x B GAT Í SÖKKUL EDA VEGG,
Amm BREITT OG Bmm Á HÆD
NEDRI BRÚN Í KÓTA 10,00m
 - VL AD GAT SÉ FAST VID LOFT
ÖLL ÖNEFND MÁL ERU Í mm

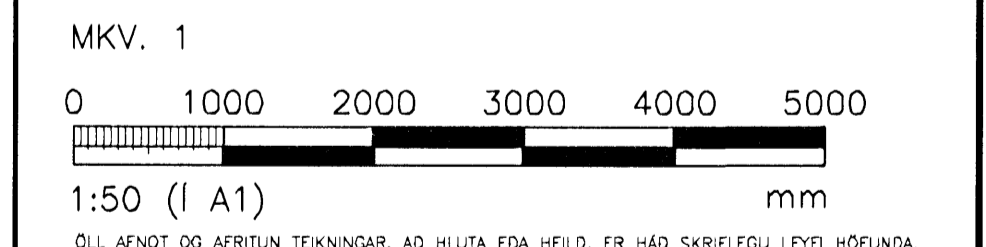

VGK HÖNNUN
GRENSÁSVEGI 1 · 108 REYKJAVÍK · Sími: 422 3000 · Fax: 422 3001
VEFFANG: www.vgkhonnun.is · NETFANG: vgkhonnun@vgkhonnun.is

HEITI VERKS:
**HRAUNVALLASKÓLI 2. ÁF.
DREKAPELLIR 9, HAFNARFIRDI**

HEITI TEIKNINGAR:
GATAPLAN:
2. HÆD, GRUNNMYND
VEGGIR OG LOFTPLATA

MALT:	TEIKNAD:	GEYMSLUNÚMÉR:	VNR:
HAUNAD:	YFIRFARID:	LS	3.151.218
HÓÓ/BÍO/PB	JGG	MKV:	1:50
DAGS. UNDRISKRIFTAR:	NAFN OG KT. HÖNNUNAR:	VNR. TEIKNINGAR:	
<i>[Signature]</i>	VGK-HÖNNUN hf	430572-0169	B2-934
UNDRISKRIFT HÖNNUNAR:	LÁRUS ÁRSÆLSSON	008625119	ÓTGÁFA:
			B3

GRUNNMYND
MKV. 1