Samþykkt þann
23 MAI 2008
Byggingarfulltrúinn í Hafnarfirði
F.h. Hrólfur S. Gunnlaugsson

ÚTGÁFUFERILL

NÚMER:	DAGS:	SKÝRINGAR:	HANNAÐ:
B1	10.10.2006	BYGGINGARTEIKNING	HÖÓ
B2	10.01.2007	MÁLSETTNINGUM BÆTT VIÐ OG LAGAÐAR	HÖÓ
B3	19.10.2007	SKÓLI STÆKKAÐUR	HÖÓ

DAGS. UNDIRSKRIFTAR: NAFN OG KT. SAMRÆMINGARHÖNNUÐAR:

UNDIRSKRIFT SAMRÆMINGARHÖNNUÐAR:

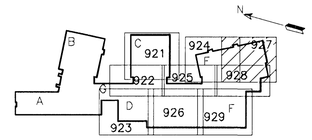

LYKILMYND

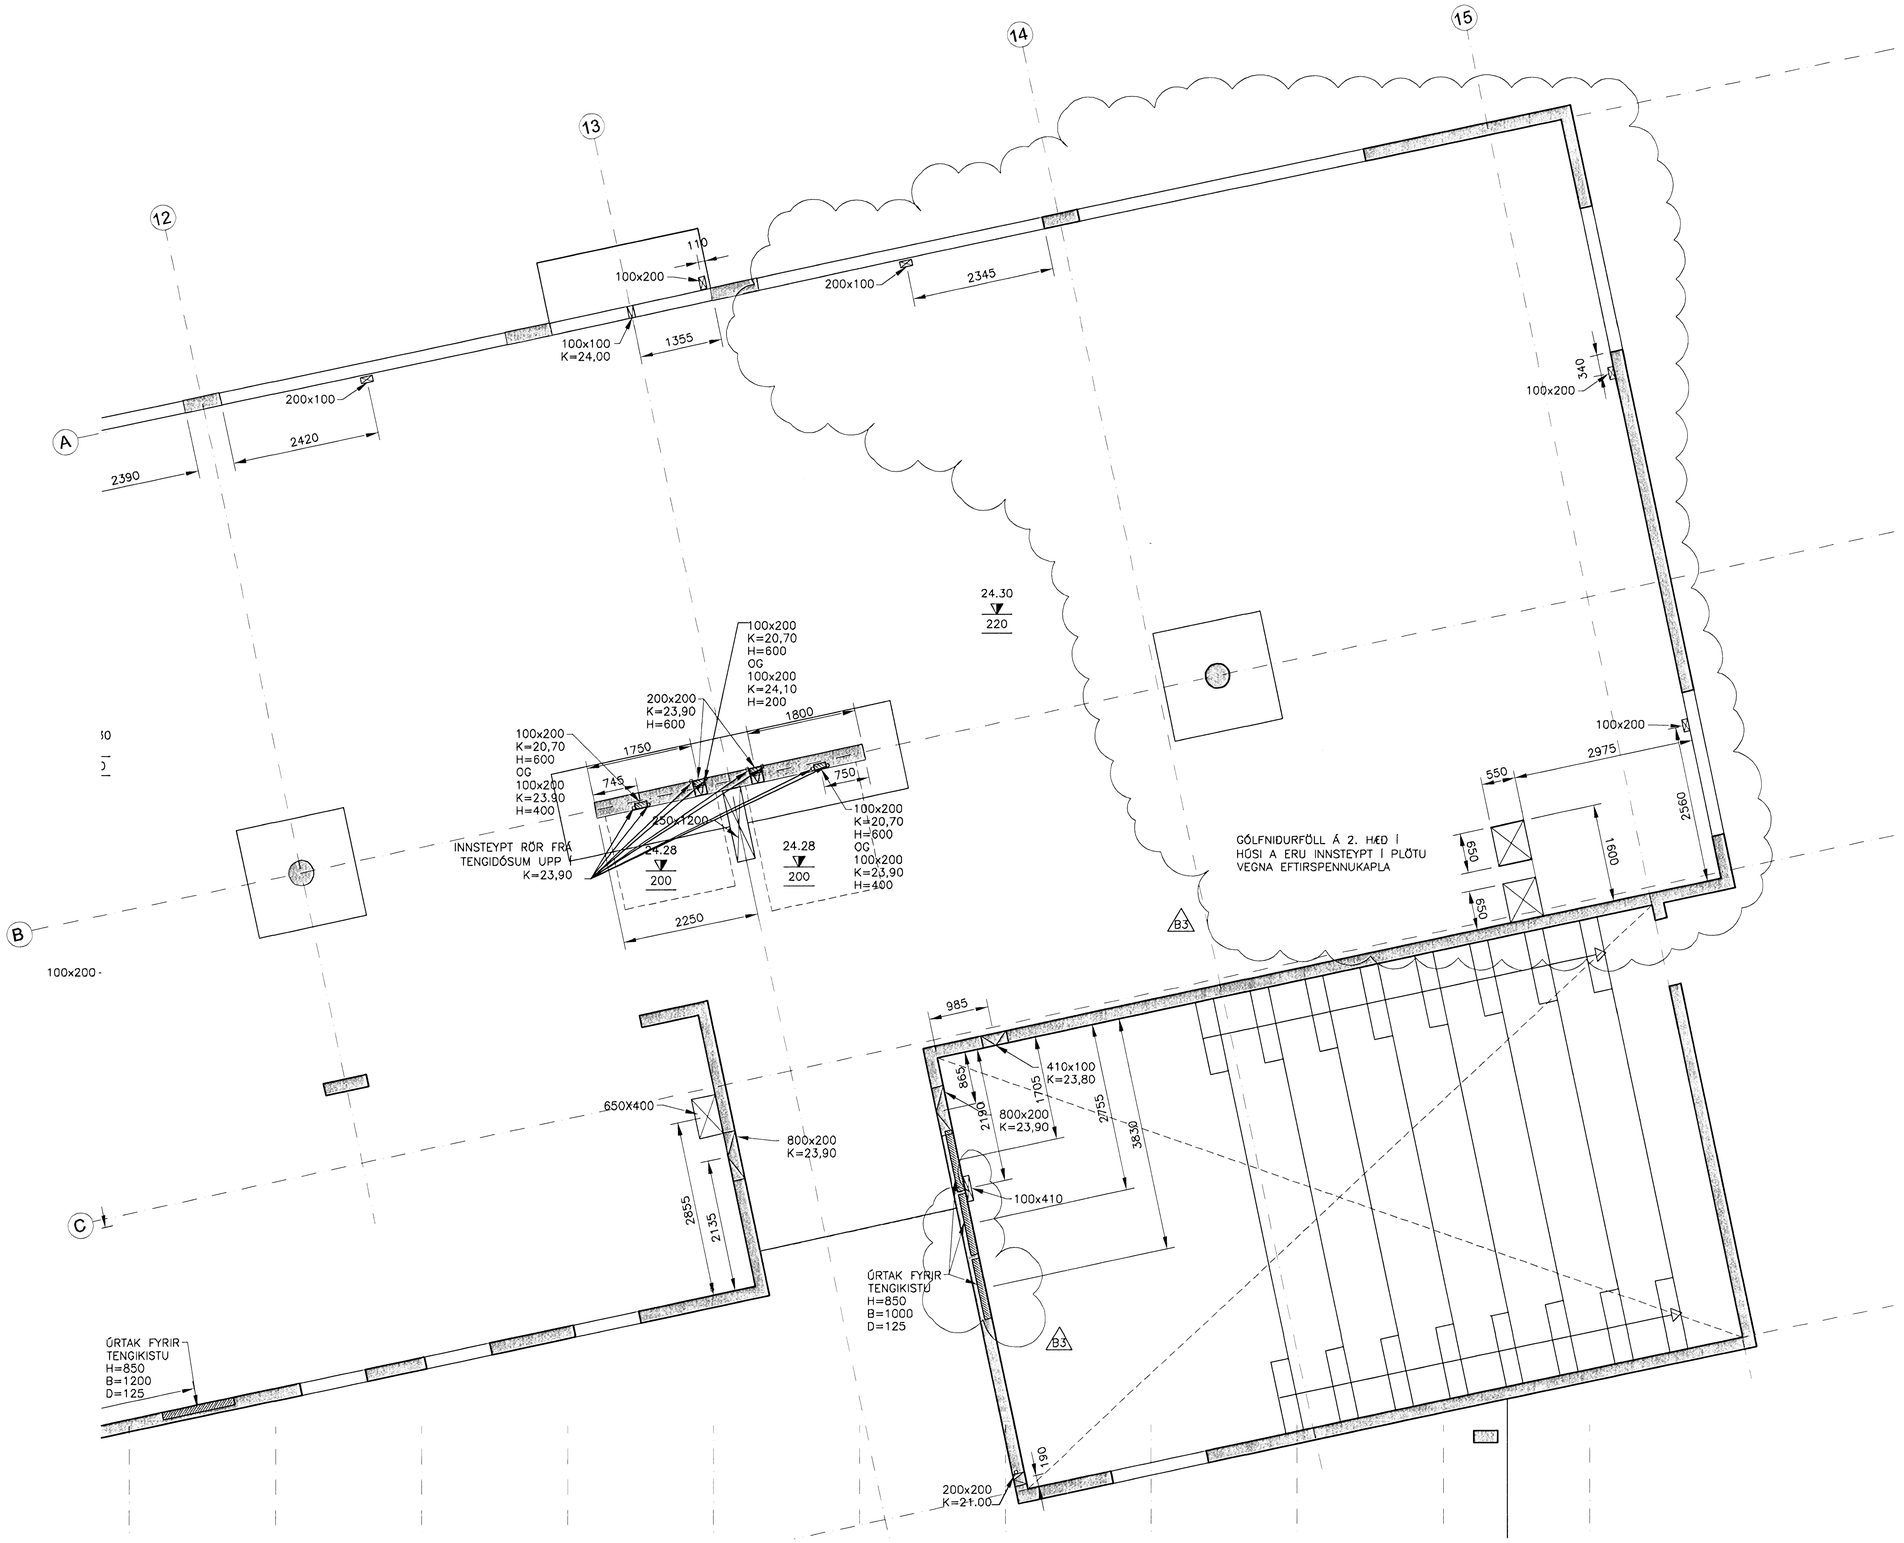

GRUNNMYND
MKV. 1

SKÝRINGAR:

A x B (A/B)	MERKIR	GAT Í PLÖTU STÆRÐ Amm x Bmm
A x B K=10,00 H=1000	"	RAUF Í SÖKKUL EÐA VEGG Amm DJÚPA OG Bmm BREIÐA NEÐRI BRÚN Í KÓTA 10,00m OG HÆÐ 1000mm
A x B K=10,00	"	GAT Í SÖKKUL EÐA VEGG, Amm BREITT OG Bmm Á HÆÐ NEÐRI BRÚN Í KÓTA 10,00m
VL	"	AÐ GAT SÉ FAST VIÐ LOFT

ÖLL ÓNEFND MÁL ERU Í mm

MKV. 1

0 1000 2000 3000 4000 5000

1:50 (Á A1) 1mm

ÓHEIMILT ER AÐ NOTA TEIKNINGAR, AÐ HLUTA EÐA HEILD, ER HÁÐ SKRIFLEGU LEYFI HÖFUNDA.

VGK HÖNNUN
GRENSÁSVEGI 1 · 108 REYKJAVÍK · SÍMI: 422 3000 · FAX: 422 3001
VEFFANG: www.vgkhonnun.is · NETFANG: vgkhonnun@vgkhonnun.is

HEITI VERKS:

HRAUNVALLASKÓLI 2. ÁF.

DREKAVELLIR 9, HAFNARFIRÐI

HEITI TEIKNINGAR:

GATAPLAN:
1. HÆÐ, GRUNNMYND
VEGGIR OG LOFTPLATA

MÆLT:	TEIKNAÐ: LS	GEYMSLUNÚMER:	VNR: 3.151.218
HANNAÐ: HÖÓ/BIO/PB	YFIRFARIÐ: JGG	MKV: 1:50	NR. TEIKNINGAR: B2-927
DAGS. UNDIRSKRIFTAR: 29/1 2008	NAFN OG KT. HÖNNUÐAR: VGK-HÖNNUN hf 430572-0169		ÚTGÁFA: B3
UNDIRSKRIFT HÖNNUÐAR: LÁRUS ÁRSÆLSSON			