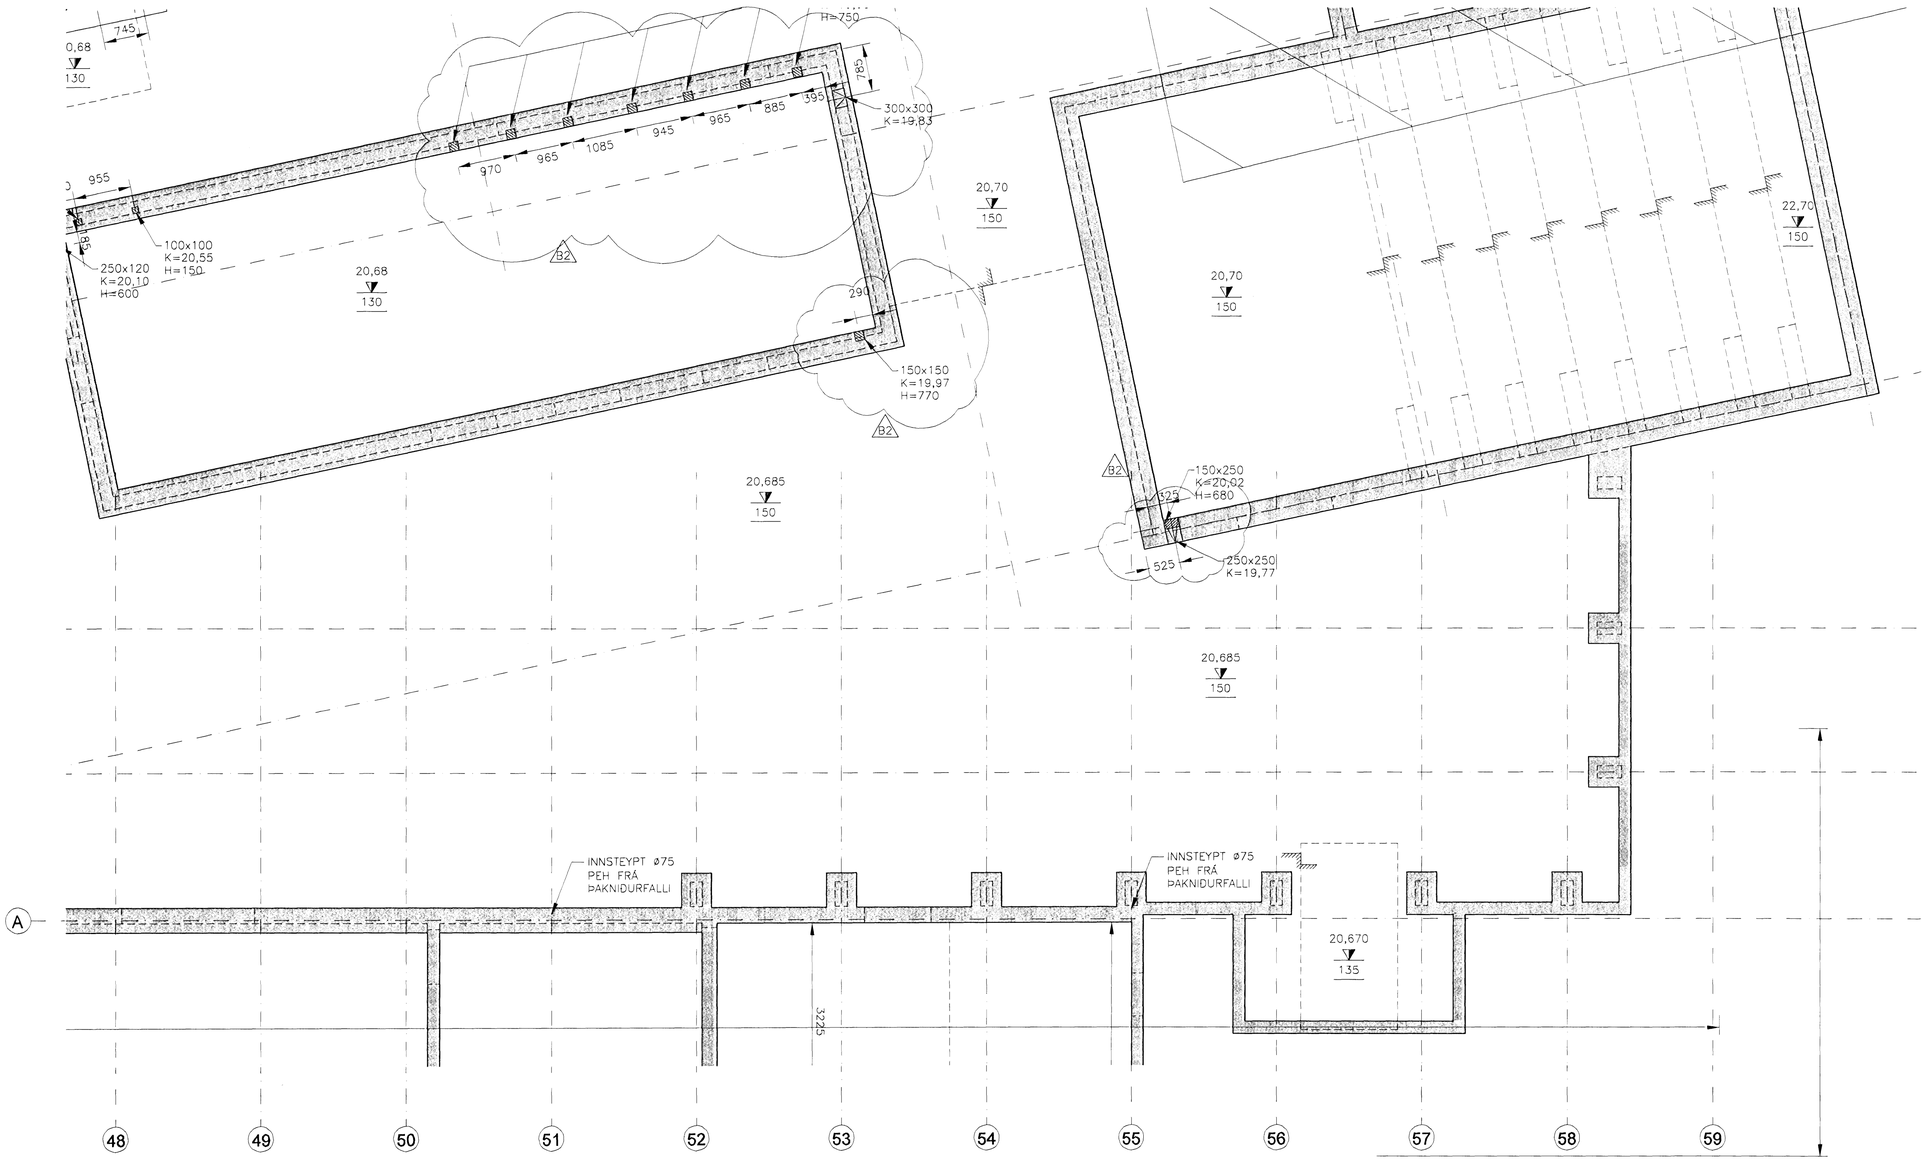

GRUNNMYND
MKV. 1

Samþykkt þann
23 MAI 2008
Byggingarfulltrúinn í Hafnarfirði
F.h. Hrólfur S. Gunnleugsson

ÚTGÁFUFERILL

NÚMER:	DAGS:	SKÝRINGAR:	HANNAÐ:
B1	10.10.2006	BYGGINGARTEIKNING	HÓÖ
B2	24.08.2007	MÁLSETT GÖT	LÁ

DAGS. UNDIRSKRIFTAR: NAFN OG KT. SAMREMNGARHÖNNUÐAR:

UNDIRSKRIFT SAMREMNGARHÖNNUÐAR:

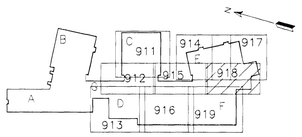

LYKILMYND

SKÝRINGAR:

A x B — MERKIR GAT Í PLÖTU STÆRÐ Amm x Bmm

A x B, K=10,00, H=1000 — " RAUF Í SÖKKUL EÐA VEGG Amm DJÚPA OG Bmm BREIÐA NEÐRI BRÚN Í KÓTA 10,00m OG HÆÐ 1000mm

A x B, K=10,00 — " GAT Í SÖKKUL EÐA VEGG, Amm BREITT OG Bmm Á HÆÐ NEÐRI BRÚN Í KÓTA 10,00m

VL " AÐ GAT SÉ FAST VIÐ LOFT

ÖLL ÓNEFND MÁL ERU Í mm

MKV. 1
0 1000 2000 3000 4000 5000
1:50 (Í A1) mm

ÖLL AFNOT OG AFRITUN TEIKNINGAR, AÐ HLUTA EÐA HEILD, ER HÁÐ SKRIFLEGU LEYFI HÖFUNDA

VGK HÖNNUN
GRENSÁSVEGI 1 · 108 REYKJAVÍK · SÍMI: 422 3000 · FAX: 422 3001
VEFFANG: www.vgkhonnun.is · NETFANG: vgkhonnun@vgkhonnun.is

HEITI VERKS:

HRAUNVALLASKÓLI 2. ÁF.

DREKAVELLIR 9, HAFNARFIRÐI

HEITI TEIKNINGAR:

GATAPLAN:
UNDIRSTÖÐUR
GRUNNMYND

MÆLT:	TEIKNAÐ: LS	GEYMSLUNÚMER:	VNR: 3.151.218
HANNAÐ: HÓÖ/BIO/PB	YFIRFARIÐ: JGG	MKV: 1:50	NR. TEIKNINGAR: B2-918
DAGS. UNDIRSKRIFTAR: 29/4 2008	NAFN OG KT. HÖNNUÐAR: VGK-HÖNNUN hf 430572-0169		
UNDIRSKRIFT HÖNNUÐAR: LÁRUS ÁRSÆLSSON			ÚTGÁFA: B2