


Samþykkt þann  
27 MAI 2008  
Byggingarfulltrúinn í Hafnarfirði  
F.h. Hrólfur S. Gunnlaugsson


ÚTGÁFUERILL

NUMER:	DAGS:	SKÝRINGAR:	HANNAÐ:
B1	10.10.2006	BYGGINGARTEIKNING	PB
B2	01.02.2008	SNYRTINGU BÆTT VID	PB


DAGS. UNDRISKRIFTAR: NAFN OG KT. SAMRÆMINGARHÖNNUNAR:  
UNDRISKRIFT SAMRÆMINGARHÖNNUNAR: *[Signature]*

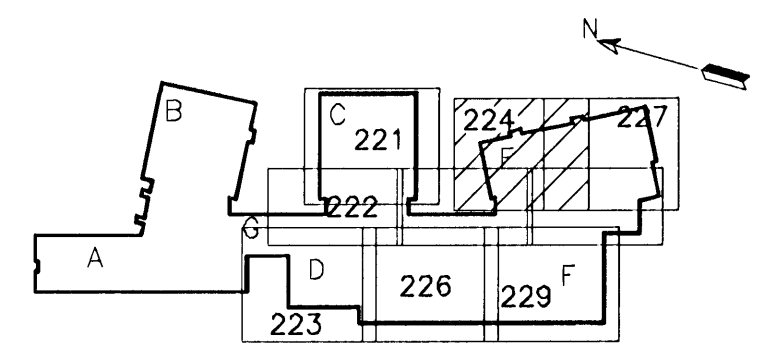

LYKILMYND

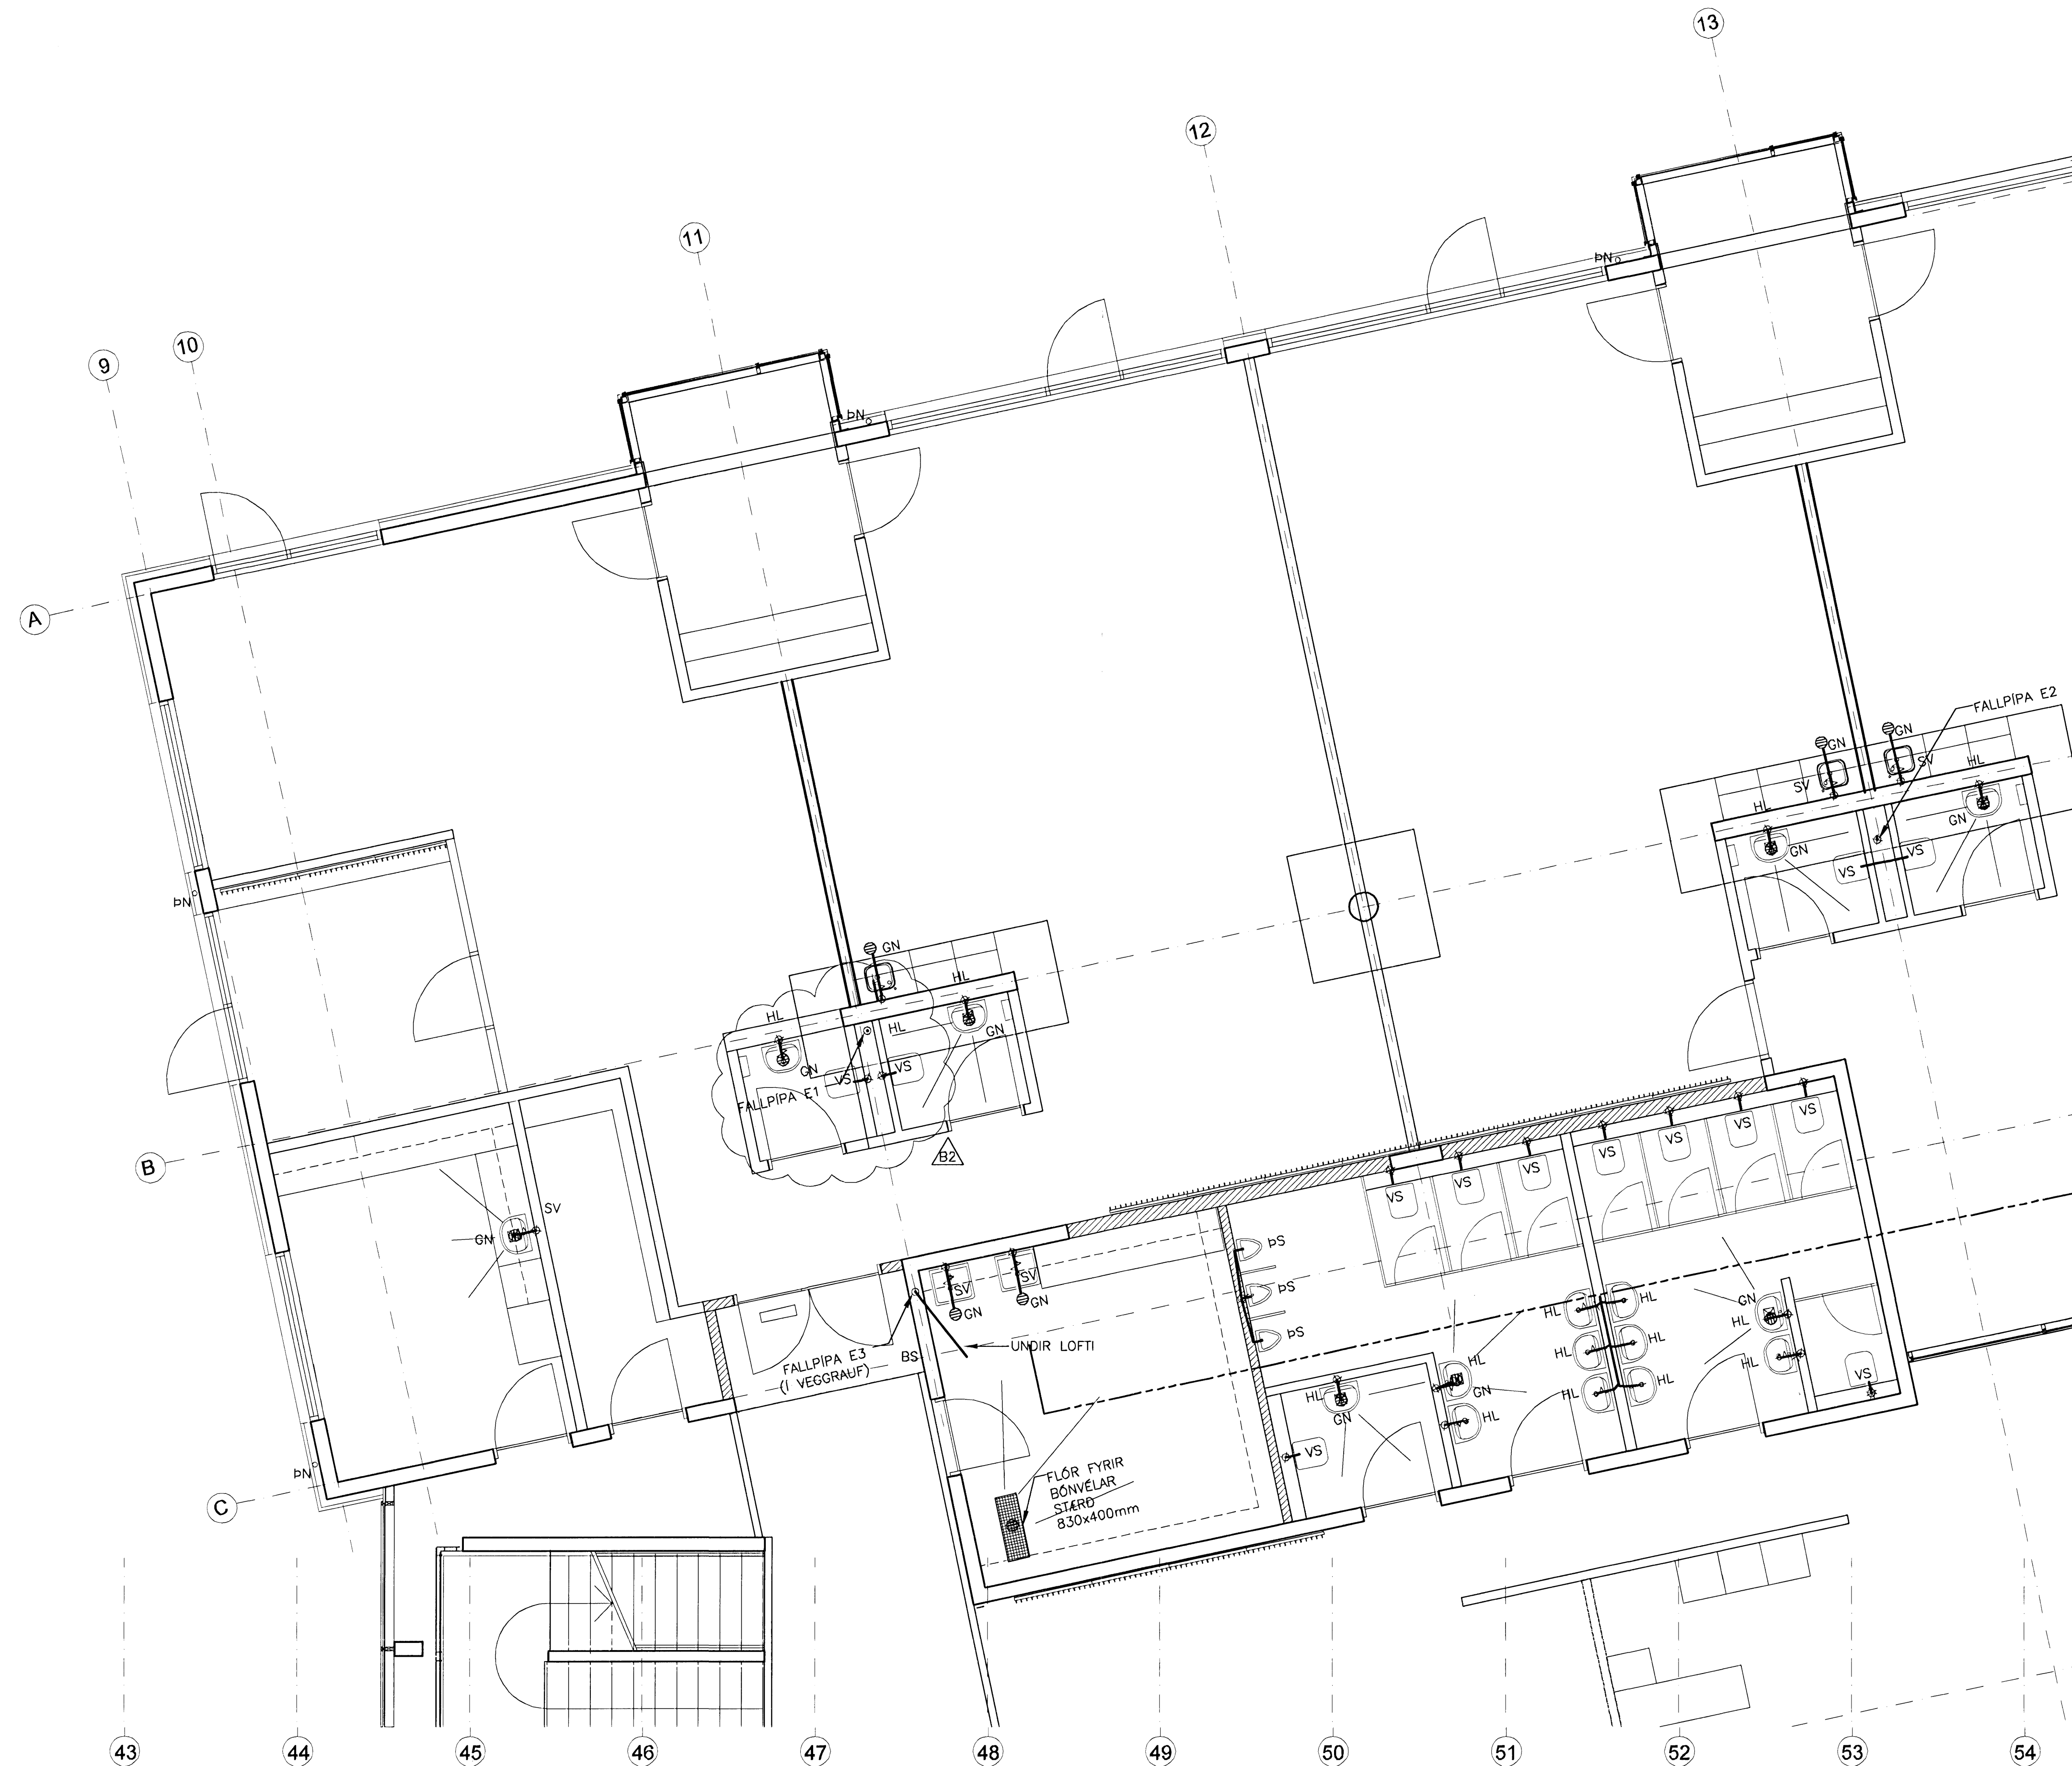

ALMENNAR SKÝRINGAR SJÁ TEIKN. P2-201  
MKV. 1

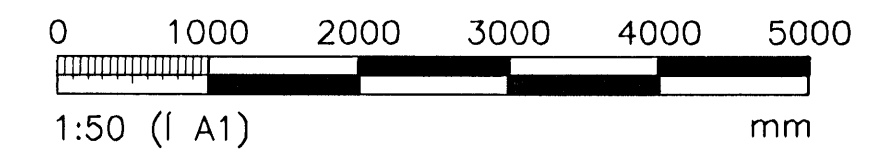

ÖLL AFNOT OG AFRITUN TEIKNINGAR, AD HLUTA EGA HEILD, ER HÁÐ SKRIFLEGU LEYFI HÖFUNDA.

**VGK HÖNNUN**  
GRENSÁSVEGI 1 · 108 REYKJAVÍK · Sími: 422 3000 · Fax: 422 3001  
VEFFANG: www.vgkhonnun.is · NEFFANG: vgkhonnun@vgkhonnun.is

HREIÐI VERNIS  
**HRAUNVALLASKÓLI 2. ÁF.**  
DREKAVELLIR 9, HAFNARFIRÐI

HREIÐI TEIKNINGAR:  
FRÁVEITULÖGN:  
1. HÆÐ, GRUNNMYND

MÉLT:	TEIKNAD:	GETUSLUNUMER:	VNR:
HANNAÐ:	YFIRFARID:	MRV:	NR. TEIKNINGAR:
DAGS. UNDRISKRIFTAR:	NAFN OG KT. HÖNNUNAR:	430572-0169	<b>P2-224</b>
UNDRISKRIFT HÖNNUNAR:	UTGÁFA:		P2

GRUNNMYND  
MKV. 1