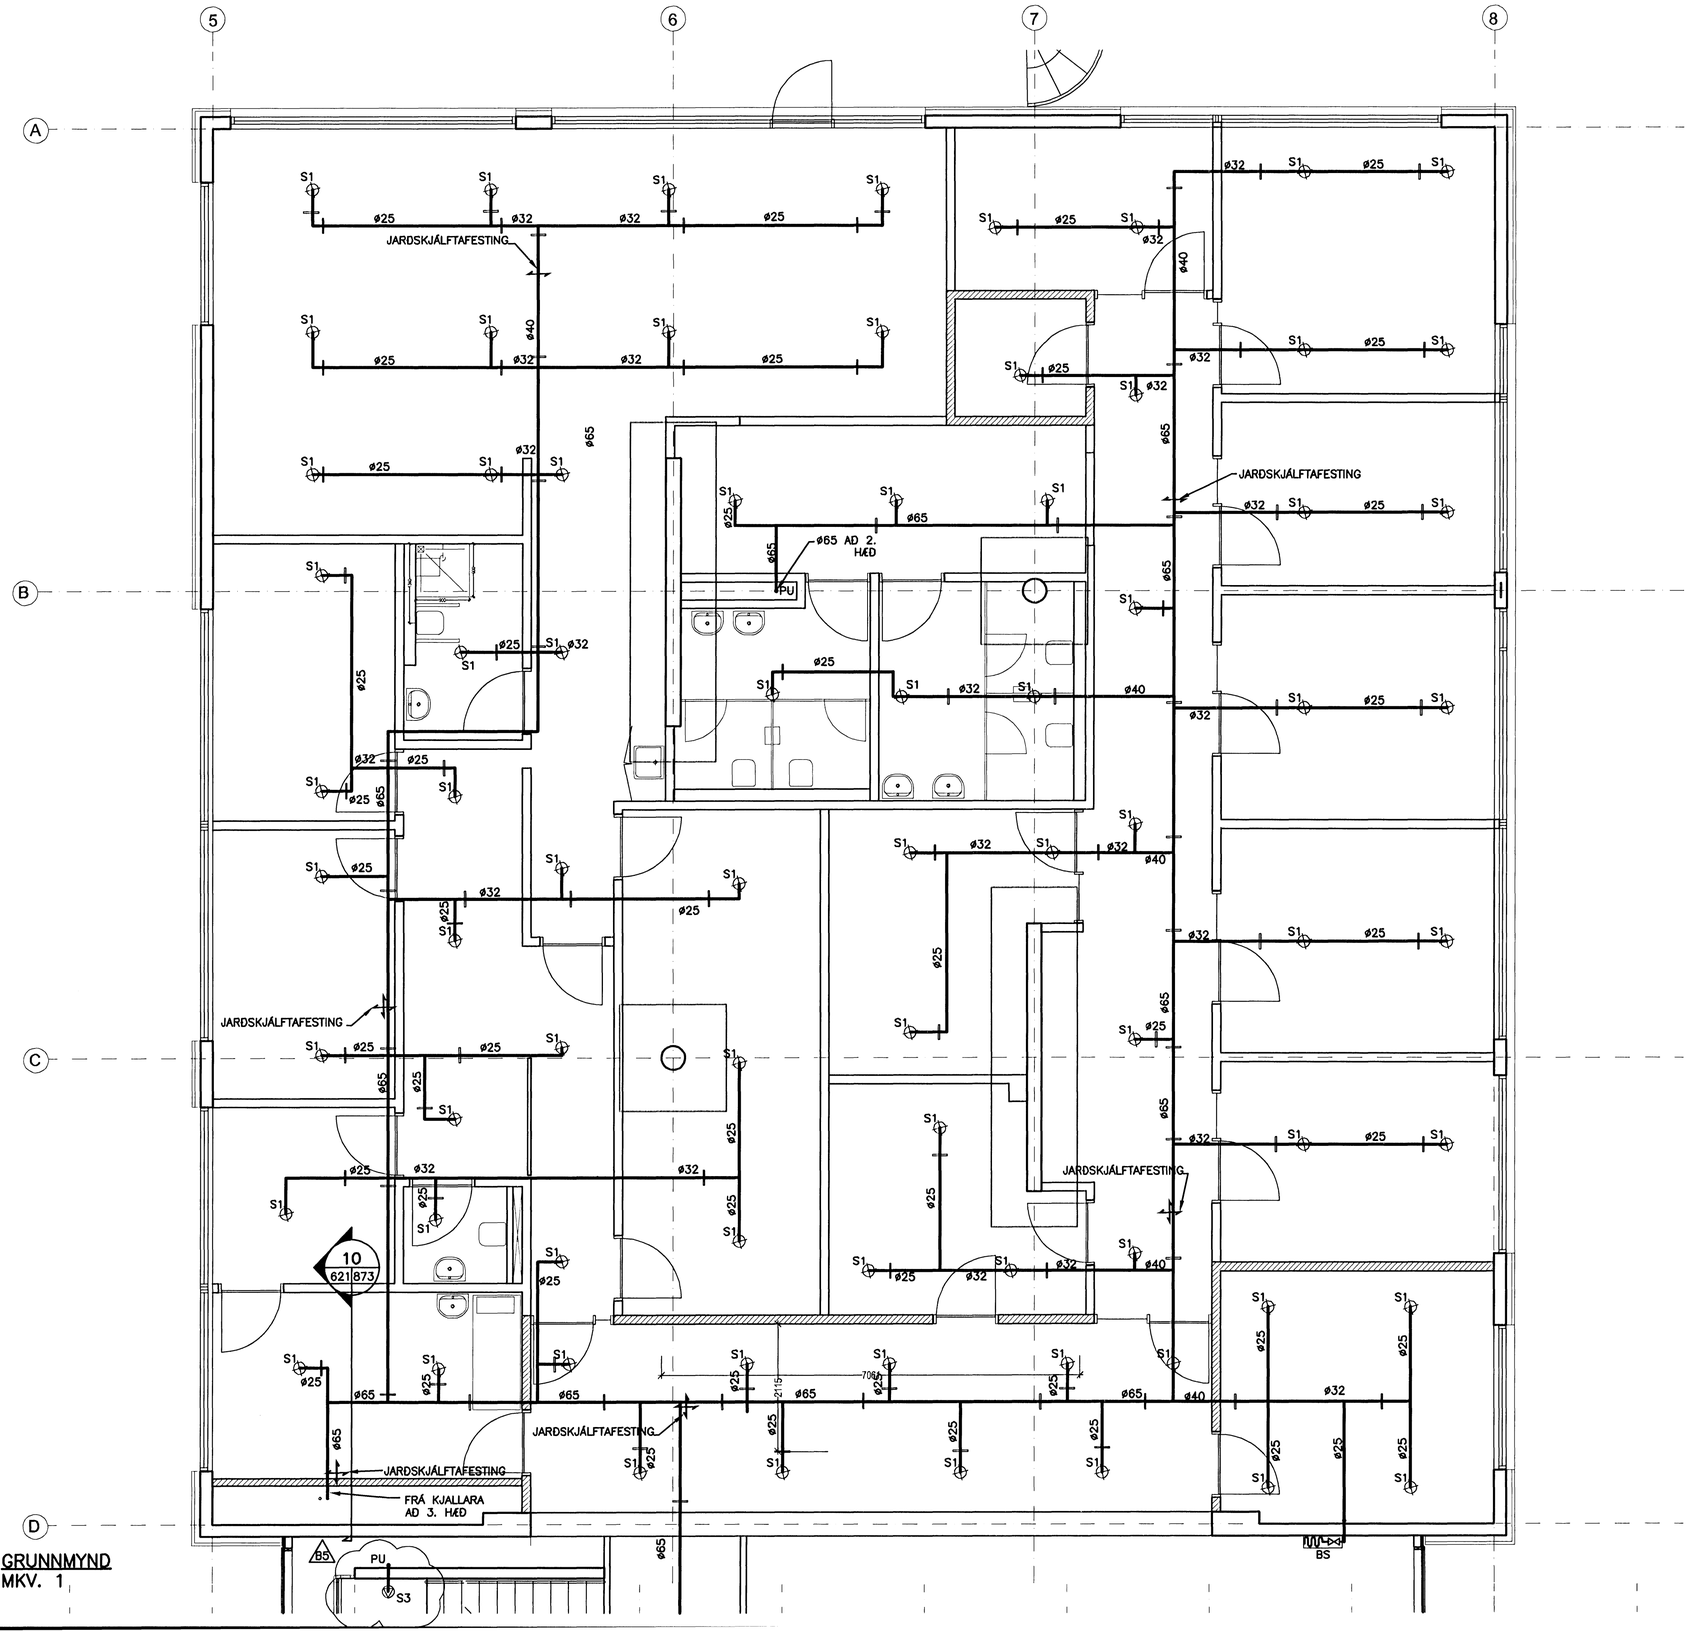

GRUNNMYND
MKV. 1

Samþykkt þann
27 MAI 2008
Byggingarfulltrúinn í Hafnarfirði
F.h. Hrólfur S. Gunnlaugsson

ÚTGÁFUFERILL

NÚMER:	DAGS:	SKÝRINGAR:	HANNAÐ:
B1	10.10.2006	BYGGINGARTEIKNING	PB
B2	01.03.2007	SNIÐ	PB
B3	26.04.2007	BRUNASLÖNGU BÆTT INN	PB
B4	09.05.2007	STOFNLÖGN OG ÚÐARI FÆRÐ	PB
B5	30.07.2007	ÚÐARA OG LÖGN BREYTT	PB

DAGS. UNDIRSKRIFTAR: | NAFN ÚG KT. SAMRÆMINGARHÖNNUÐAR:

UNDIRSKRIFT SAMRÆMINGARHÖNNUÐAR:

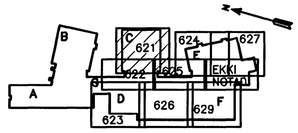

LYKILMYND

ALMENNAR SKÝRINGAR SJÁ TEIKN. P2-601

MKV. 1

0 1000 2000 3000 4000 5000

1:50 (Í A1) mm

ÖLL AFNOT OG AFRITUN TEIKNINGAR, AÐ HLUTA EÐA HEILD, ER HÁÐ SKRIFLEGU LEYFI HÖFUNDA.

VGK HÖNNUN
GRENSÁSVEGI 1 · 108 REYKJAVÍK · SÍMI: 422 3000 · FAX: 422 3001
VEFFANG: www.vgkhonnun.is · NETFANG: vgkhonnun@vgkhonnun.is

HEITI VERKS:

HRAUNVALLASKÓLI 2. ÁF.

DREKAVELLIR 9, HAFNARFIRÐI

HEITI TEIKNINGAR:

VATNSÚÐAKERFI:
1. HÆÐ, GRUNNMYND

MÆLT:	TEIKNAÐ: LS	GEYMSLUNÚMER:	VNR: 3.151.218
HANNAÐ: PB	YFIRFARIÐ:	MKV: 1:50	NR. TEIKNINGAR: P2-621
DAGS. UNDIRSKRIFTAR: 29/4 2008	NAFN ÚG KT. HÖNNUÐAR: VGK-HÖNNUN hf 430572-0169		
UNDIRSKRIFT HÖNNUÐAR: LÁRUS ÁRSÆLSSON 8625119			ÚTGÁFA: B5