


Samþykkt bann  
27 MAI 2008  
Byggingarfulltrúnni í Hafnarfirði  
F.h. Hröflur S. Gunnlaugsson

ÓTGAUFURILL

NR.	DAGS.	SKYRINGAR:	HAUNN:
B1	10.10.2006	BYGGINGARTEIKNING	PB
B2	01.03.2007	SNID	PB
B3	26.04.2007	BRUNASLÖNGU BETT INN	PB
B4	30.07.2007	GDARA OG LÖGN BREYTT, ÚDARI FERÐUR	PB

DAGS. UNDRISKRIFAR: NAFN OG KT. SAMRÁMINGARHÖNNUÐAR:


UNDRISKRIFT SAMRÁMINGARHÖNNUÐAR: *JLB*

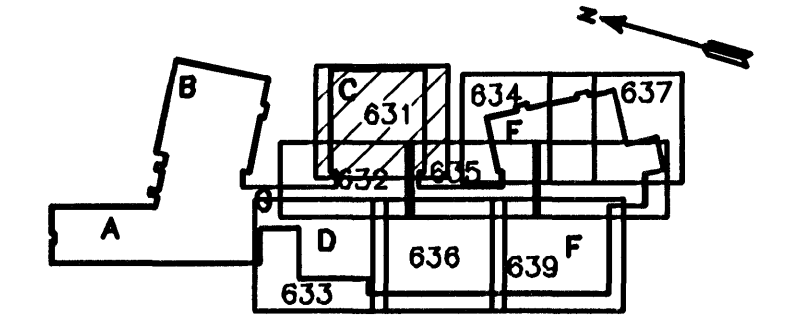

LYKILMYND

ALMENNAR SKÝRINGAR SJÁ TEIKN. P2-601

MKV. 1

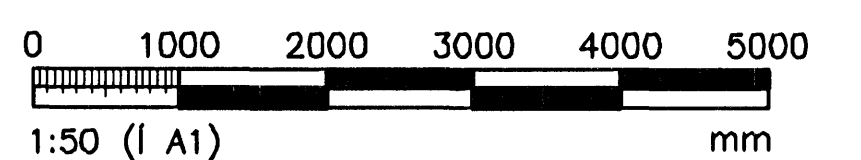

ÖLL AFNOT OG AFRITUN TEIKNINGAR, AD HLUTA EGA HELD, ER HÁÐ SKRIFLEGU LEYFI HÖFUNNA.

**VGK HÖNNUN**  
GRENSÁSVÉGI 1 - 108 REYKJAVÍK - Sími: 422 3000 - FAX: 422 3001  
VEFFANG: www.vgkhonnun.is - NETFANG: vgkhonnun@vgkhonnun.is

HEITI VERKS:

**HRAUNVALLASKÓLI 2. ÁF.**  
DREKAVELLIR 9, HAFNARFIRÐI


HEITI TEIKNINGAR:

VATNSÓÐAKERFI  
2. HÆÐ, GRUNNMYND

MELT:	TEIKNAD:	GEYMSLUNGNER:	VNR:
	LS		3.151.218

HAUNNAD:	YFIRFARAD:	MKV:	NR. TEIKNINGAR:
PB		1:50	

UNDRISKRIFTAR: *L. 2008* NAFN OG KT. HÖNNUÐAR: VGK-HÖNNUN, HF 430572-0169  
UNDRISKRIFT HÖNNUÐAR: LÁRUS ÁRNSJELSSON 2008625119  
ÓTGAFA: **P2-631**  
B4

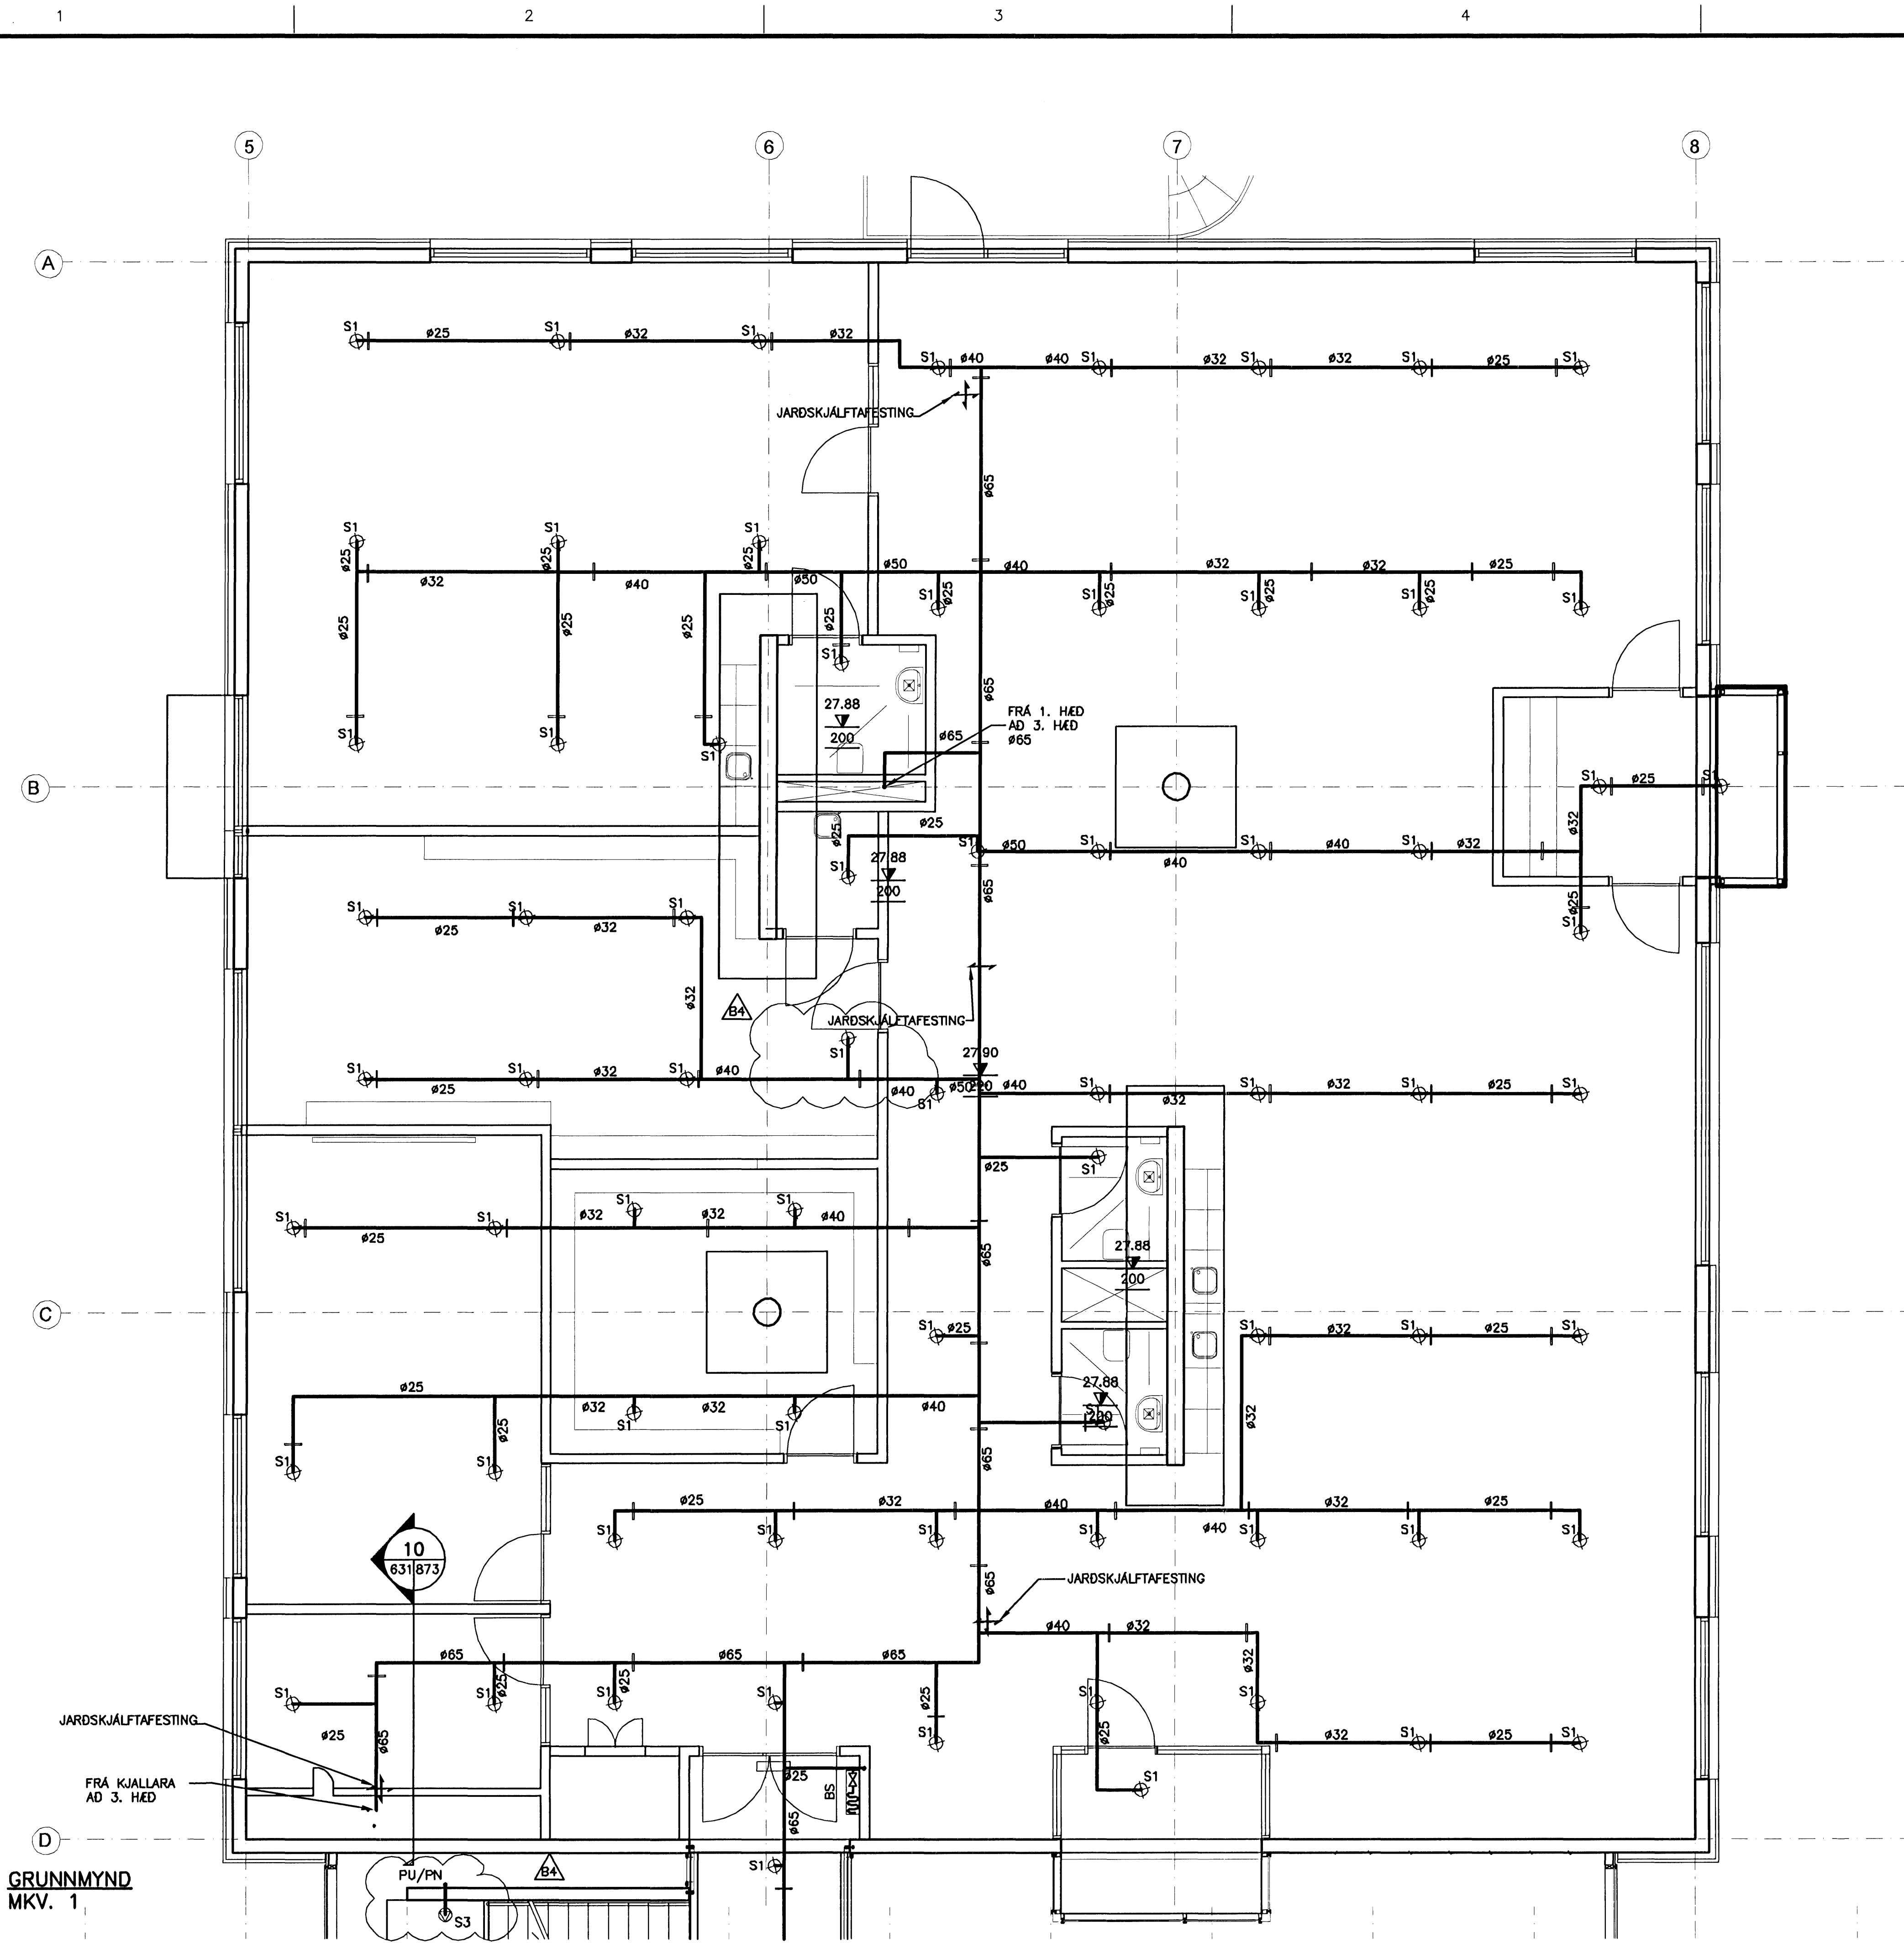

GRUNNMYND  
MKV. 1