


Sambykkt þann
27 MAI 2008
Byggingartekningur í Hafnarfirði
F.h. Hrölfur S. Gunnlaugsson


ÓTGÁFUFRILL

NUMER	DAGS.	SKÝRINGAR	HAHAÐ:
B1	10.10.2008	BYGGINGARTEIKNING	PB
B2	01.03.2007	SNID	PB
B3	26.04.2007	BRUNASLÖNGU BETT INN	PB
B4	30.07.2007	ÓÐARA OG LÖGN BREYTT, ÓÐARA BETT VID	PB

DAGS. UNDRISKRIFAR: NAFN OG KT. SAUREMNINGARHÖNNUNAR:
UNDRISKRIFT SAUREMNINGARHÖNNUNAR: *[Signature]*

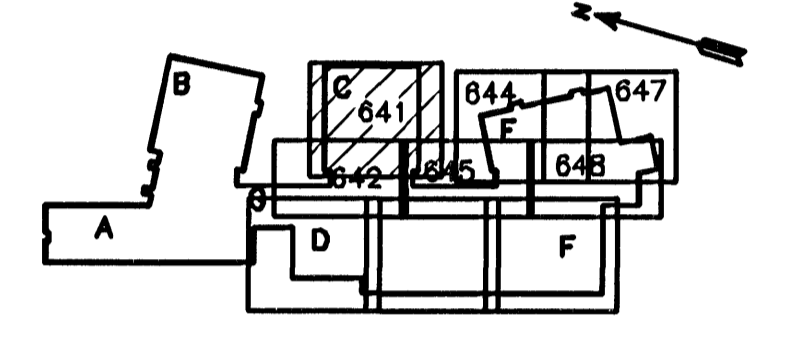

LYKILMYND

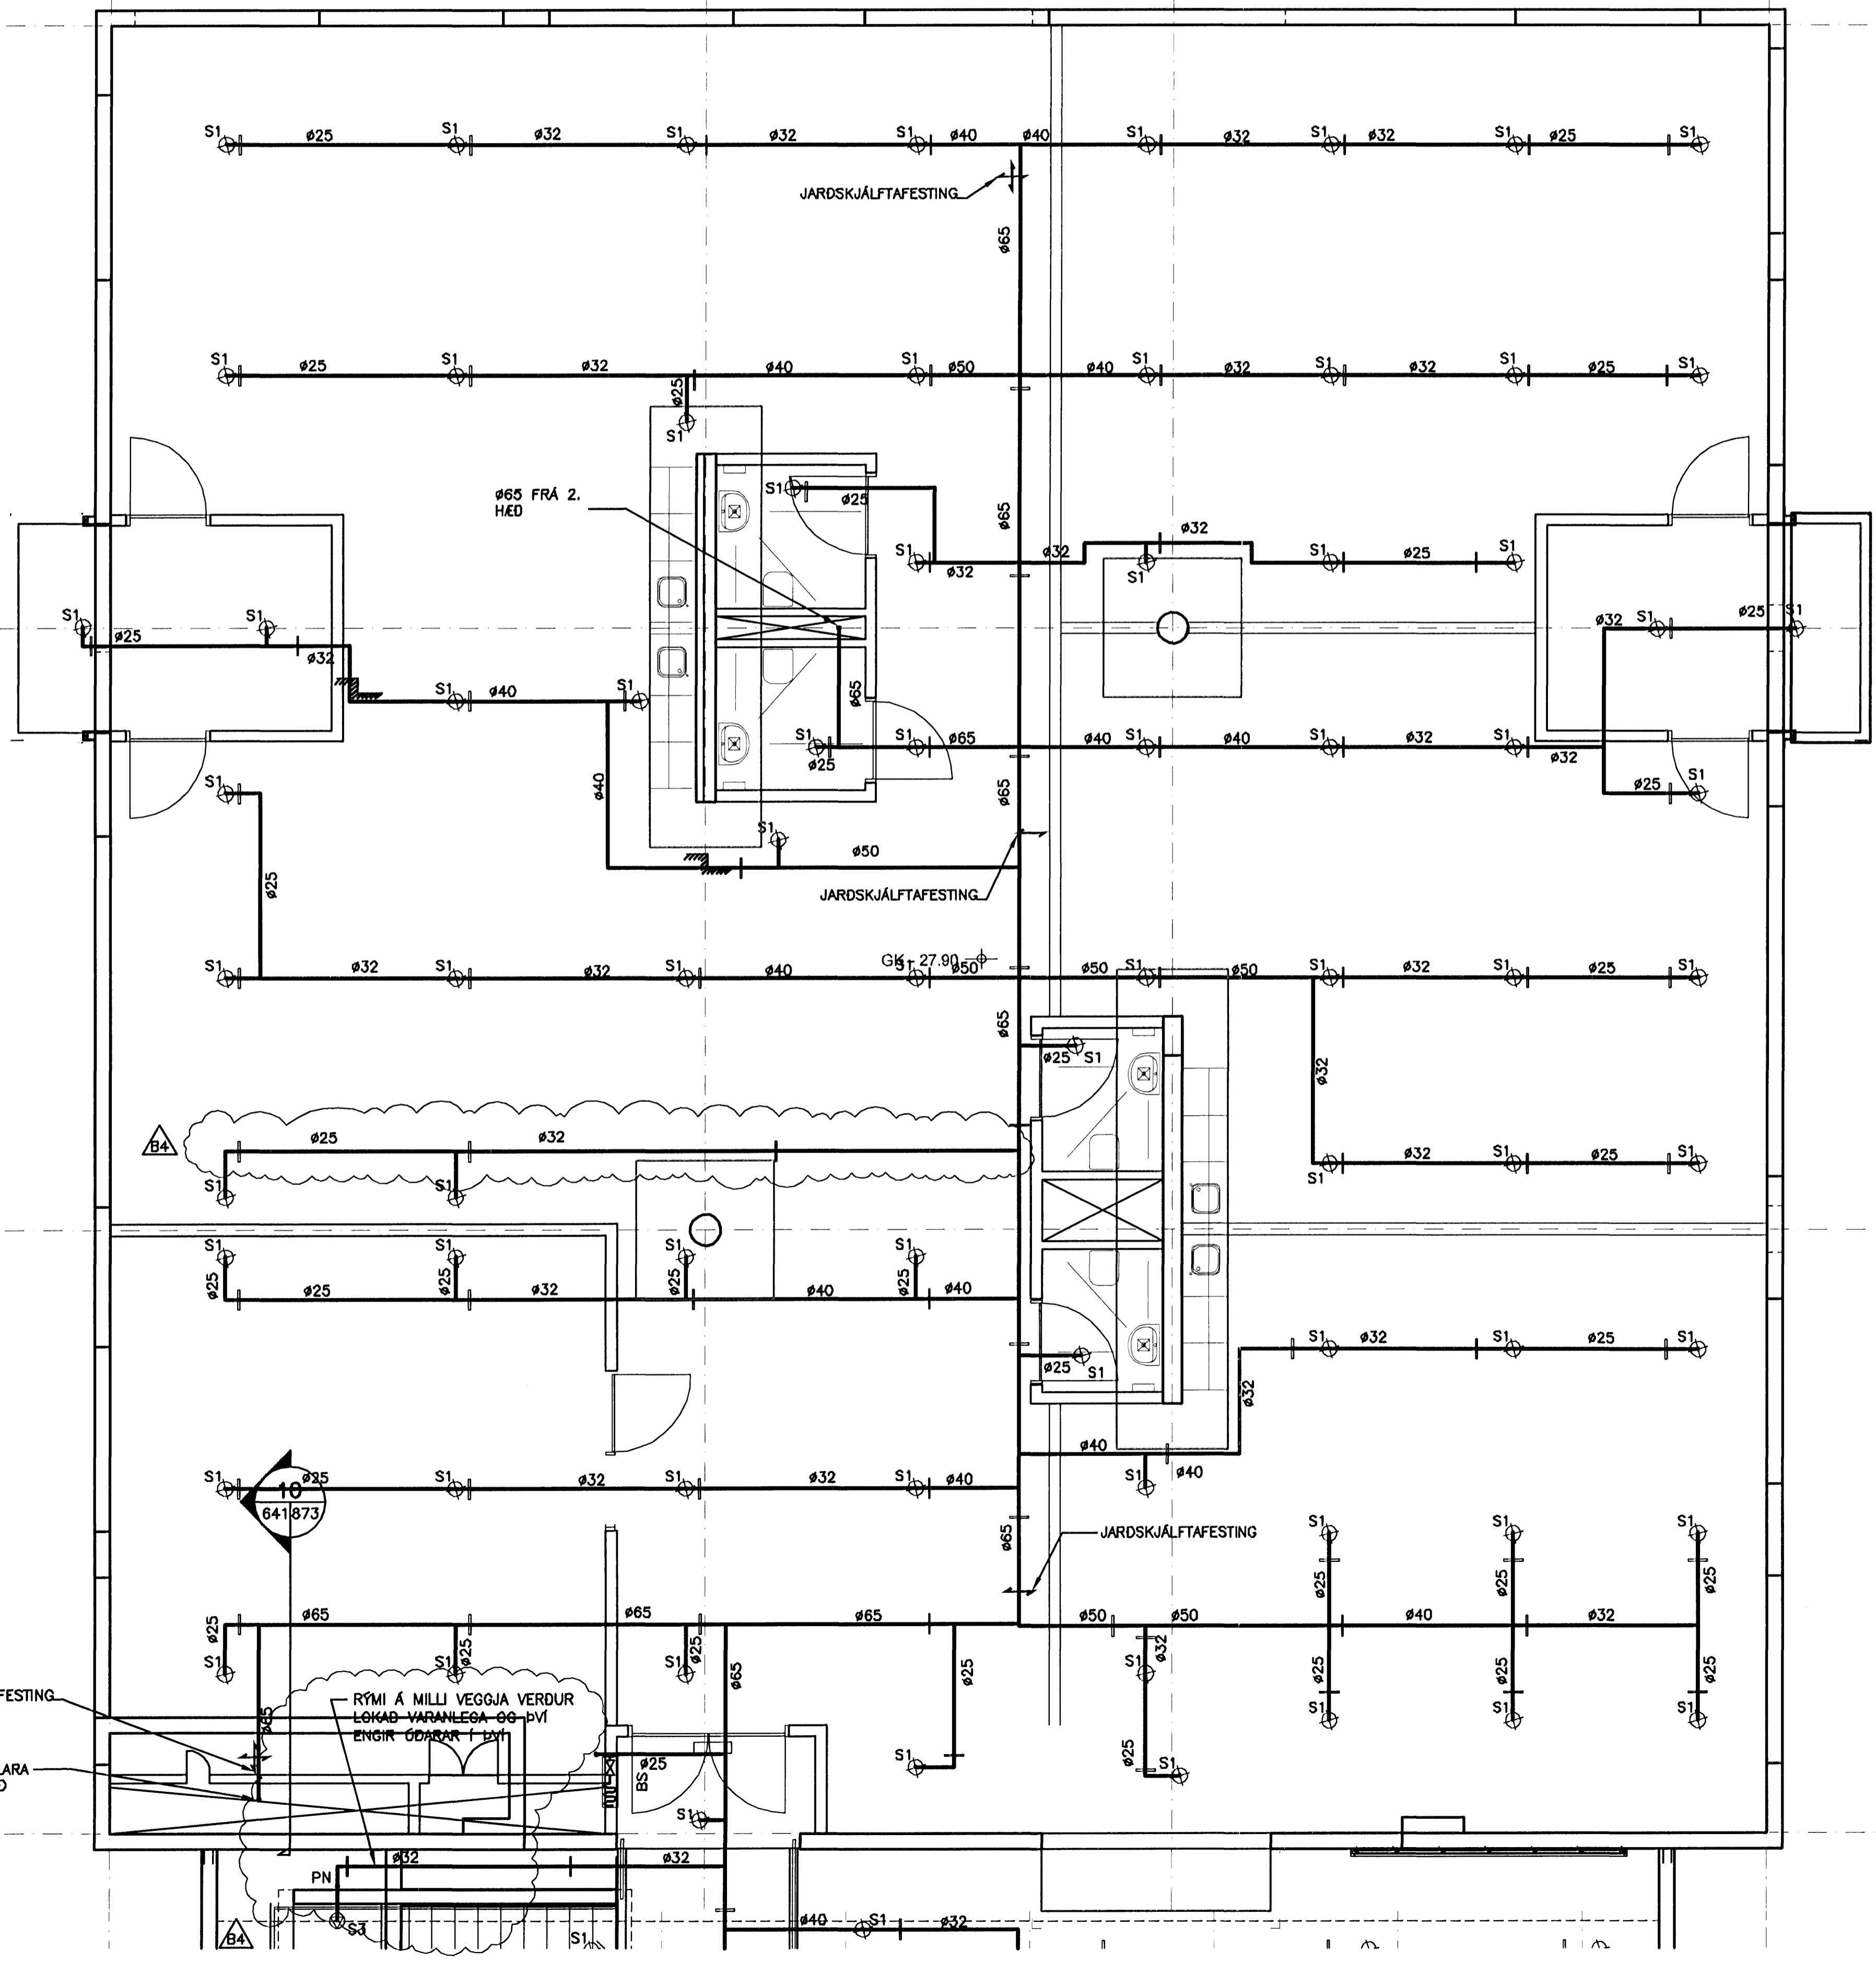

ALMENNAR SKÝRINGAR SJÁ TEIKN. P2-601
MKV. 1
0 1000 2000 3000 4000 5000
1:50 (I A1) mm

ÖLL AFNOT OG AFRITUN TEIKNINGAR, AD HLUTA EDA HEILD, ER HÁÐ SKRIFLEÐU LEYFI HÖFUNDA.

VGK HÖNNUN
GREINSÁSVEGI 1, 108 REYKJAVÍK. Sími: 422 3000 - Fax: 422 3001
VEFFANG: www.vgkhonnun.is - NETFANG: vgkhonnun@vgkhonnun.is

HEITI VERKS:
HRAUNVALLASKÓLI 2. ÁF.
DREKAVELLIR 9, HAFNARFIRÐI

HEITI TEIKNINGAR:
VATNSÓÐAKERFI
3. HÆÐ, GRUNNMYND

MELT:	TEIKNAD:	DEYMSLÖNGUR:	VNR:
HAHAÐ:	YRIRFAR:	MKV:	NR. TEIKNINGAR:
PB	LS	1:50	P2-641
DAGS. UNDRISKRIFAR:	NAFN OG KT. HÖNNUNAR:	430572-0169	ÓTGÁFA:
<i>[Signature]</i>	VGK-HÖNNUN HF	08625119	B4
UNDRISKRIFT HÖNNUNAR:	LÁRUS ÁRS/ELSSON		

GRUNNMYND
MKV. 1