



Samþykkt þann
27 MAÍ 2008
Byggingarútrúnn í Hafnarfirði
F.h. Hrólfur S. Gunnlaugsson

ÓTGÁFUERILL			
NÚMÉR	DAGS	SKÝRINGAR	HAUNÚD
B1	10.10.2008	BYGGINGARTEIKNING	PB
B2	30.07.2007	BRUNASLÖNGU BÉTT VIÐ	PB

DAGS, UNDRISKRIFTAR: NAFN OG KT. SAMRÆMINGARHÖNNUÐAR:
UNDRISKRIFT SAMRÆMINGARHÖNNUÐAR: *[Signature]*

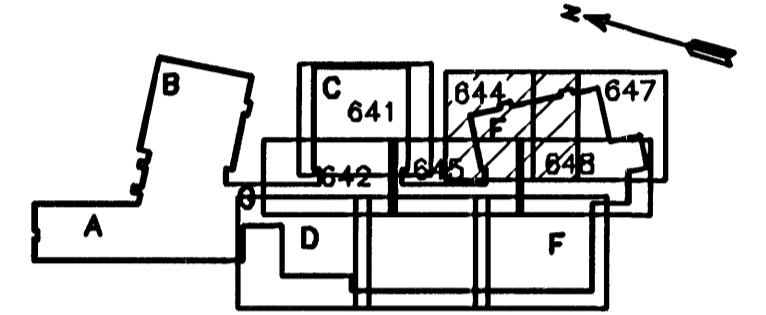

LYKILMYND

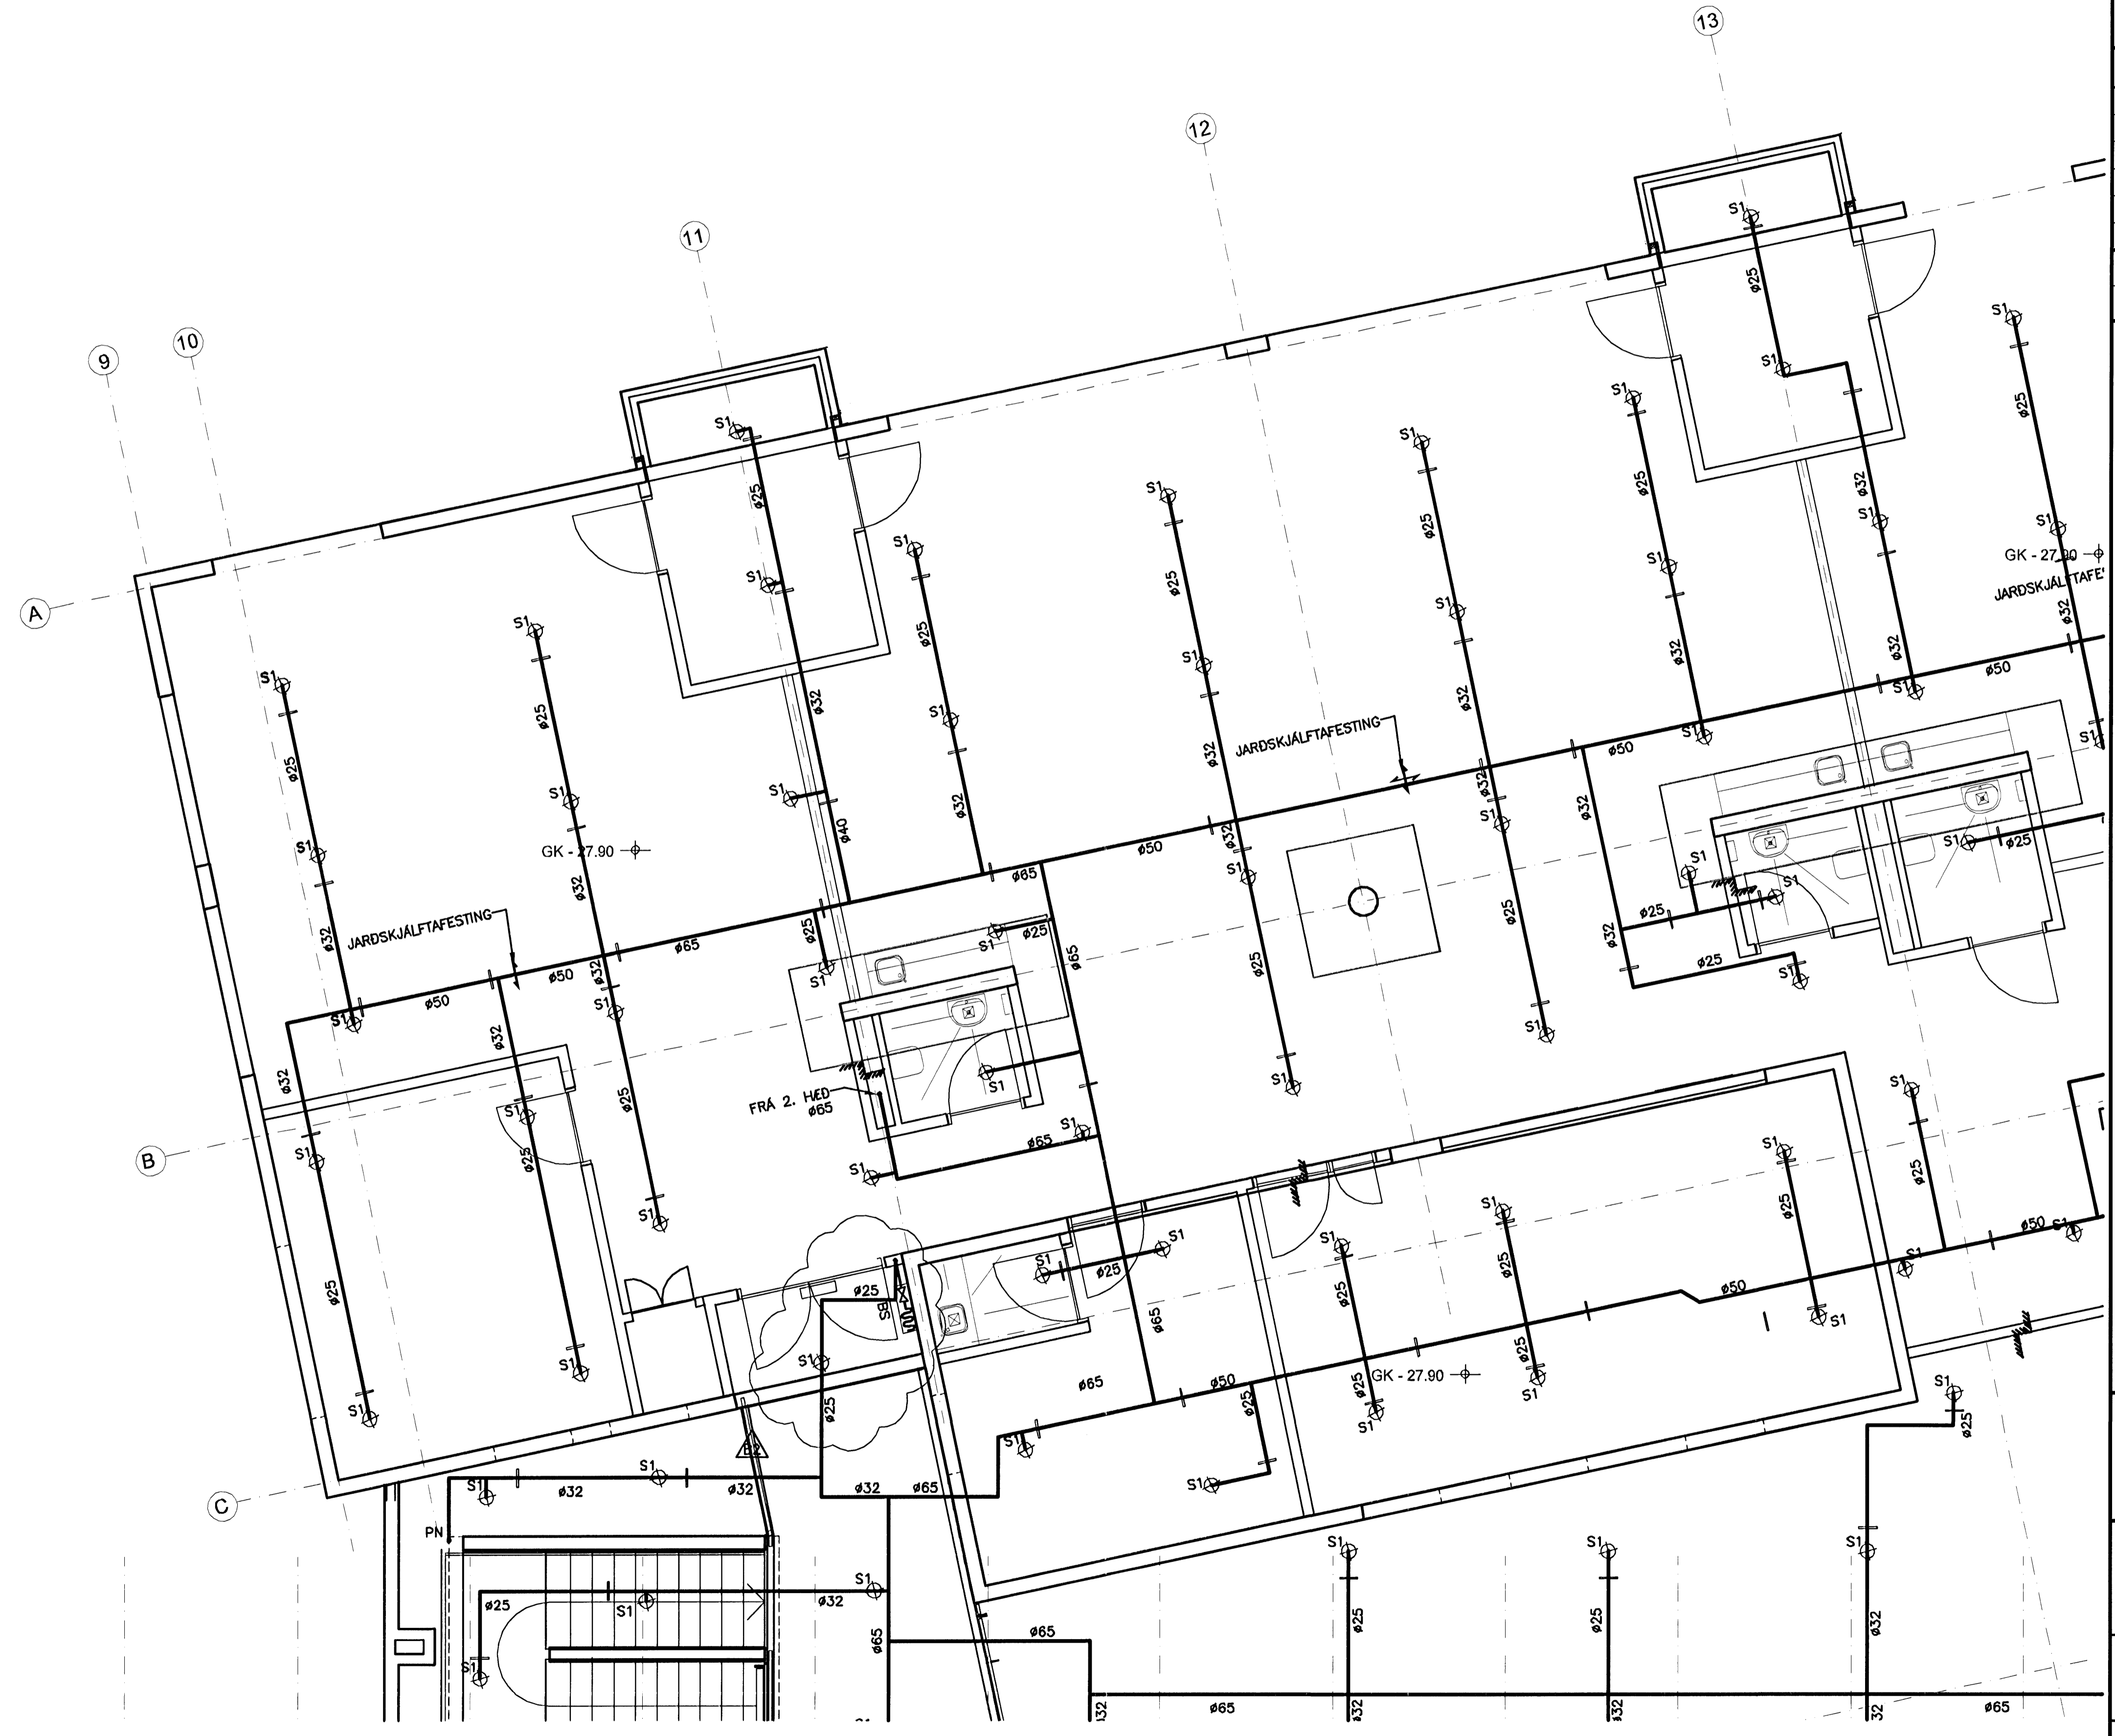

ALMENNAR SKÝRINGAR SJÁ TEIKN. P2-601
MKV. 1
0 1000 2000 3000 4000 5000
1:50 (f A1) mm

ÖLL AFNOT OG AFRITUN TEIKNINGAR, AD HLUTA EDA HEILD, ER HÁÐ SKRIFLEGU LEYFI HÖFUNDA.
VGK HÖNNUN
GRENSÁSVEGI 1 · 108 REYKJAVÍK · Sími: 422 3000 · Fax: 422 3001
VEFFANG: www.vgkhonnun.is · Netfang: vgkhonnun@vgkhonnun.is

HÉTI VERKS:
**HRAUNVALLASKÓLI 2. ÁF.
DREKAVELLIR 9, HAFNARFIRÐI**

HÉTI TEIKNINGAR:
**VAINSÓÐAKERFI:
3. HÆÐ, GRUNNMYND**

MÉLT:	TEIKNAD:	LS	GEYMSLUNÚMÉR:	VNR:	3.151.218
HAUNÚD:	YTRIFARID:	PN	MR:	NR. TEIKNINGAR:	
DAGS, UNDRISKRIFTAR:	NAFN OG KT. HÖNNUÐAR:	09/10/2008	MR:	1:50	
UNDRISKRIFT HÖNNUÐAR:	VGK-HÖNNUN HF	430572-0169			P2-644
LÁRUS ÁRS/ELSSON		008625119			GTGFA: B2

GRUNNMYND
MKV. 1