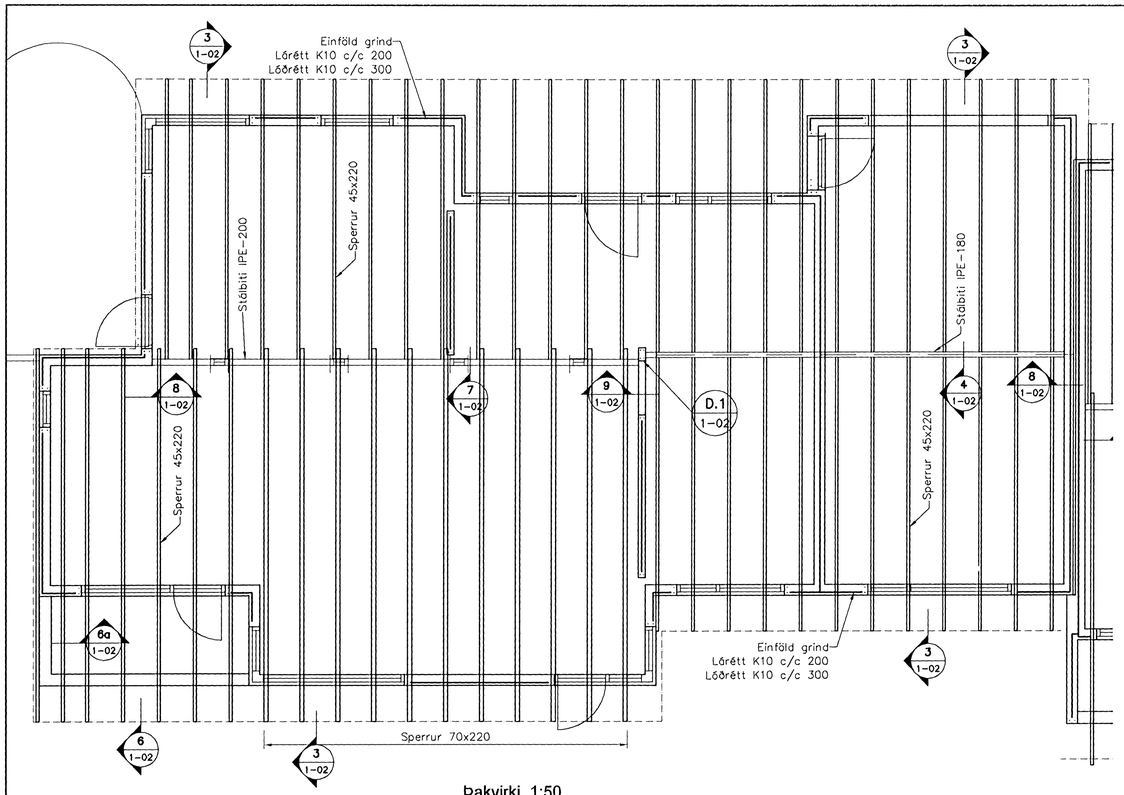

Þakvirki, 1:50

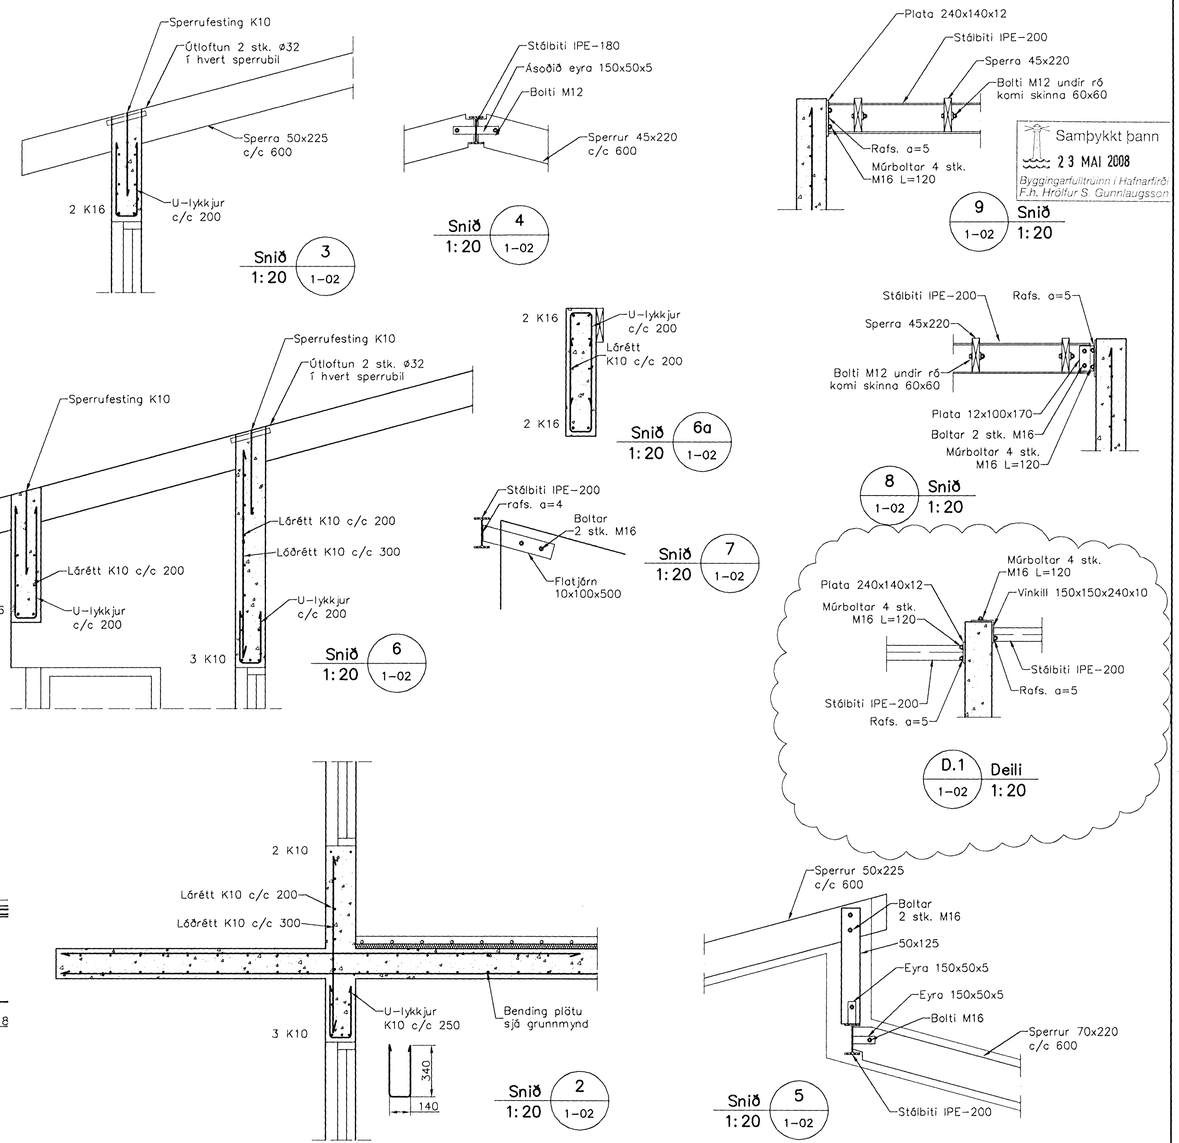

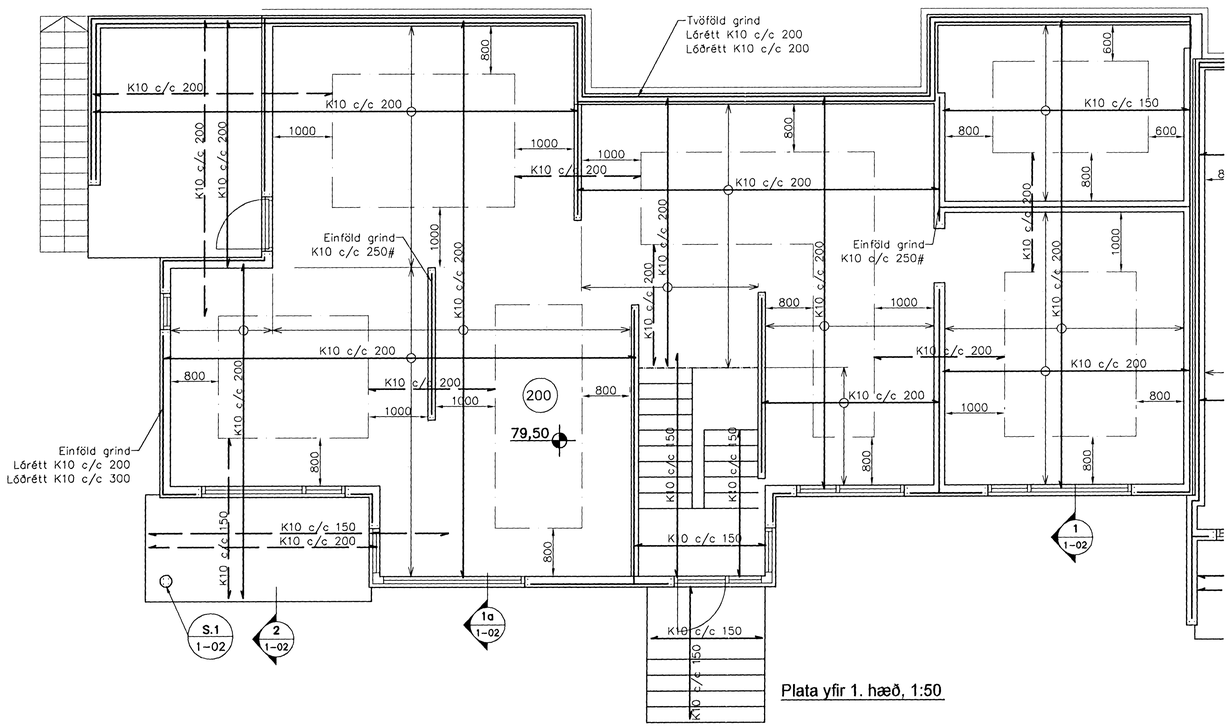

Plata yfir 1. hæð, 1:50

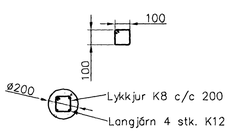

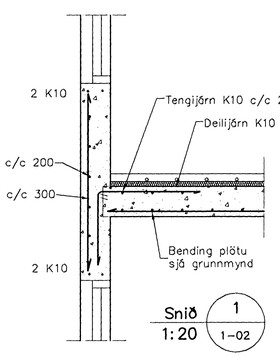

Skýringar

Almennar skýringar sjá blað 00-01

Steypa

Brotþolsflokkur:	C25/28 samkv. ENV 206 (250)
Vatnssementstala:	skal vera minni en 0,55
Loftmagn:	5-7%
Sigmál:	60-80 mm

Álag á milliplötu

Eiginþyngd:	4,5 kN/m2
Léttir milliveggir:	1,0 kN/m2
Notaálag á plötur:	1,5 kN/m2

Samþykkt þann 23 MAI 2008
Byggingarfulltrúinn í Hafnarfirði
F.h. Hrólfur S. Gunnlaugsson

Útgáfa	Breyting	Dagsetning	Hannað
B3	Deili 1	5.05.2008	S.H.
B2	Snið 6, 6a, 8 og 9	01.10.2007	S.H.
B1	Snið 7	6.09.2007	S.H.

Sveinbjörn Hinriksson
Byggingatæknifræðingur
Kt. 160851-2529
Brekkugötu 8 Hafnarfirði
Sími: 555-4008, 861-9851
Netfang: svennih@internet.is

Staður: Furuás 2 Hafnarfirði

Skýring: Burðarvirki, Veggir og Þakvirki

Hannað / Teiknað	Kvarði	Dagsetning	Verknr.	Teikn.nr.
	1:50 1:20	5.5.08	24-07	1-02