


Samþykkt þann
27 MAI 2008
Byggingarfulltrúinn í Hafnarfirði
F.h. Hrólfur S. Gunnlaugsson

ÚTGÁFUERILL


NUMER:	DAGS:	SKYRINGAR:	HANNAÐ:
B1	10.10.2006	BYGGINGARTEIKNING	PB
B2	04.05.2007	YMSAR BREYTINGAR	PB
B3	23.08.2007	LÖGN AD SNJÓBRÆÐSLU BÆTT V/D	PB

DAGS UNDRISKRIFTAR: NAFN OG KT. SAMRÆMINGARHÖNNUNAR:


UNDRISKRIFT SAMRÆMINGARHÖNNUNAR: *Jeb*

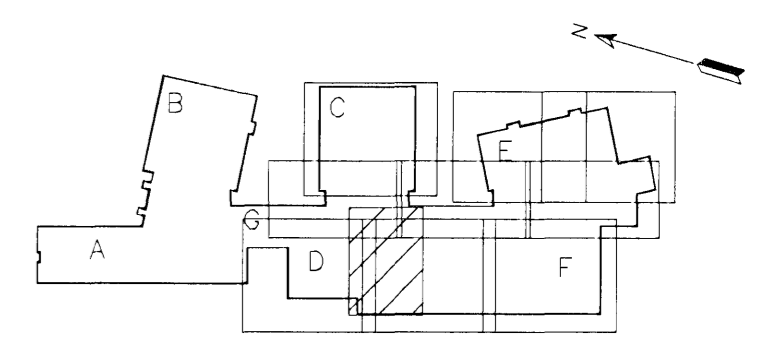

LYKILMYND

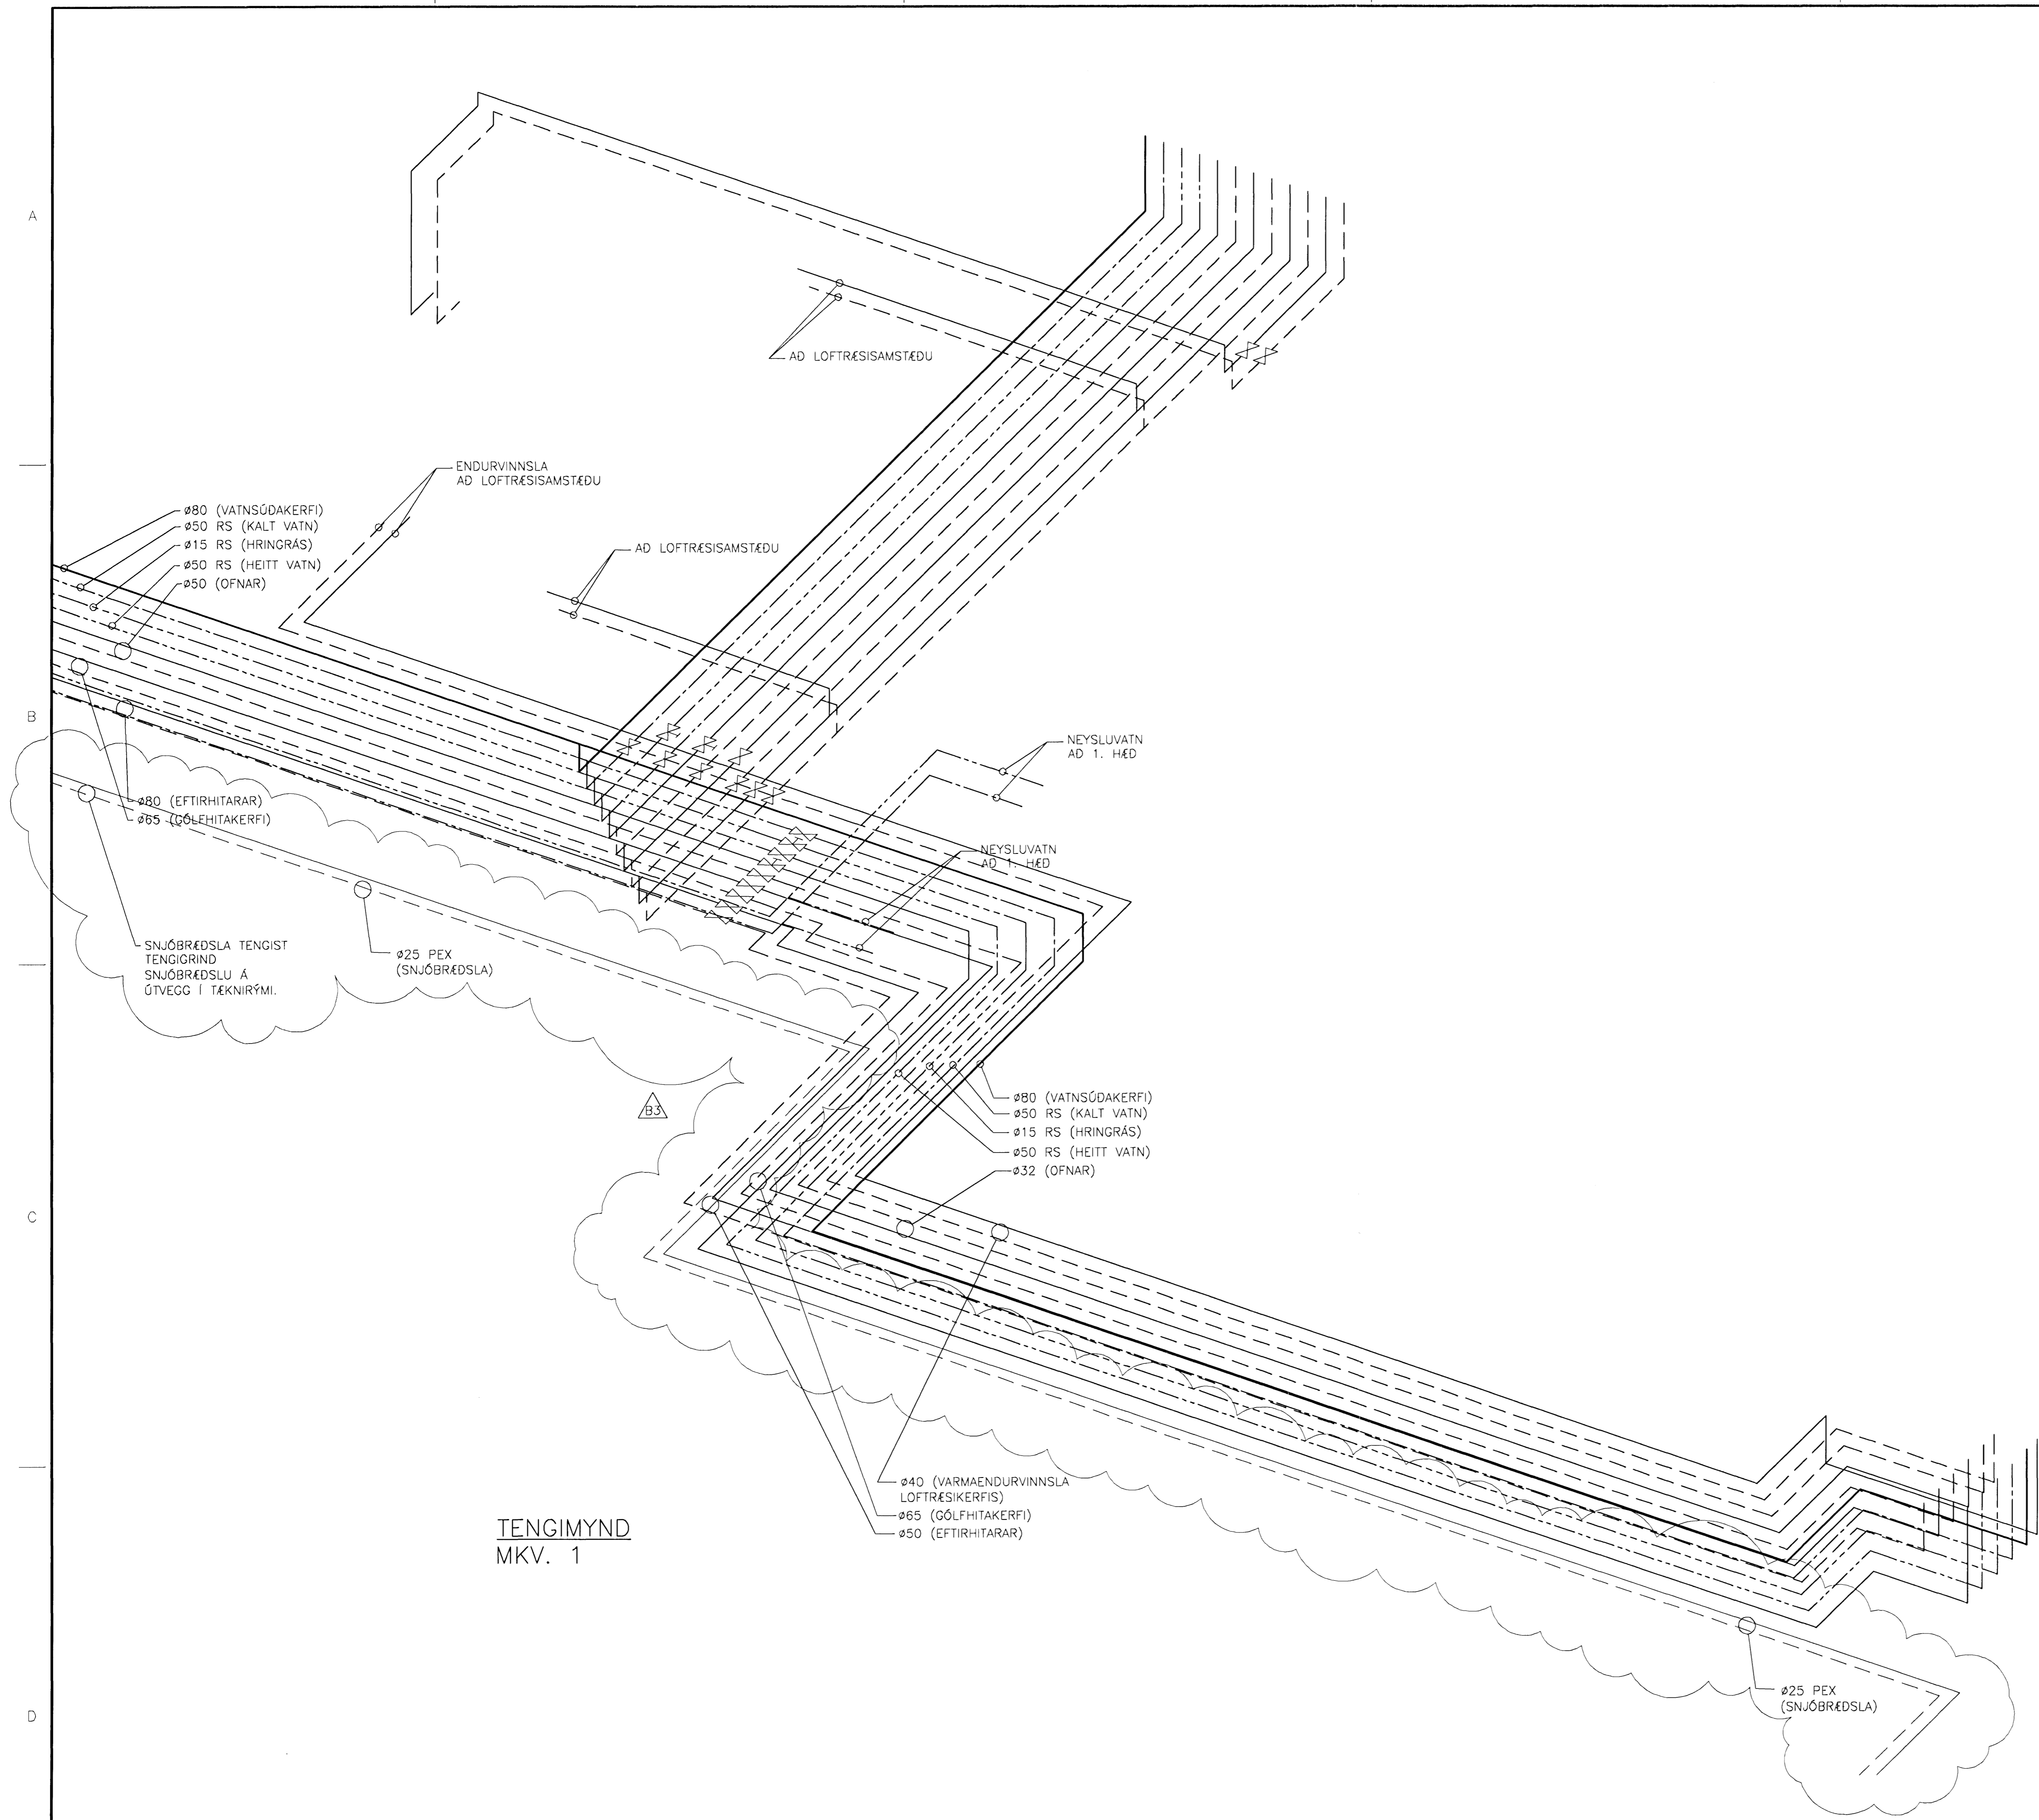

TENGIMYND
MKV. 1

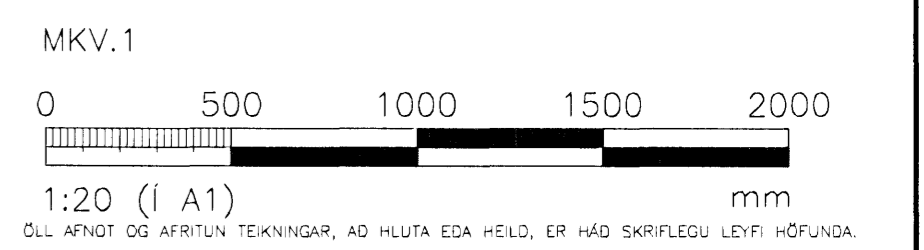

VGK HÖNNUN
GRENSASVEGI 1 · 108 REYKJAVÍK · Sími: 422 3000 · Fax: 422 3001
VEFFANG: www.vgkhonnun.is · NETFANG: vgkhonnun@vgkhonnun.is

HRAUNVALLASKÓLI 2. ÁF.
DREKAPELLIR 9, HAFNARFIRÐI

HITAKERFI:
TÆKNIRÝMI, TENGIMYND

MÆLI:	TEIKNAD:	LS	GEYMSLUNUMER:	VNR
				3.151.218
HANNAÐ:	YFIRFARID:	MKV:	1:50	NR. TEIKNINGAR:
PB				
DAGS UNDRISKRIFTAR:	NAFN OG KT. HÖNNUNAR:			P2-465
29/4 2008	VGK-HÖNNUN hf	430572-0169		
UNDRISKRIFT HÖNNUNAR:	LÁRUS ÁRSÆLSSON	008625119	ÚTGÁFA:	R 3