


TENGIMYND
MKV. 1.

Samþykkt þann
27 MAI 2008
Byggingarfulltrúinn í Hafnarfirði
F.h. Hrólfur S. Gunnlaugsson

| ÚTGÁFUFERILL | | | |
|---|---|---|---|
| NÚMER: | DAGS: | SKÝRINGAR: | HANNAÐ |
| B1 | 10.10.2006 | BYGGINGARTEIKNING | PB |
| B2 | 24.08.2007 | OFNUM FÆKKAÐ, LÖGN AÐ SNJÓBRÆÐSLU | PB |

DAGS. UNDIRSKRIFTAR: | NAFN OG KT. SAMRÆMINGARHÖNNUÐAR:
UNDIRSKRIFT SAMRÆMINGARHÖNNUÐAR:

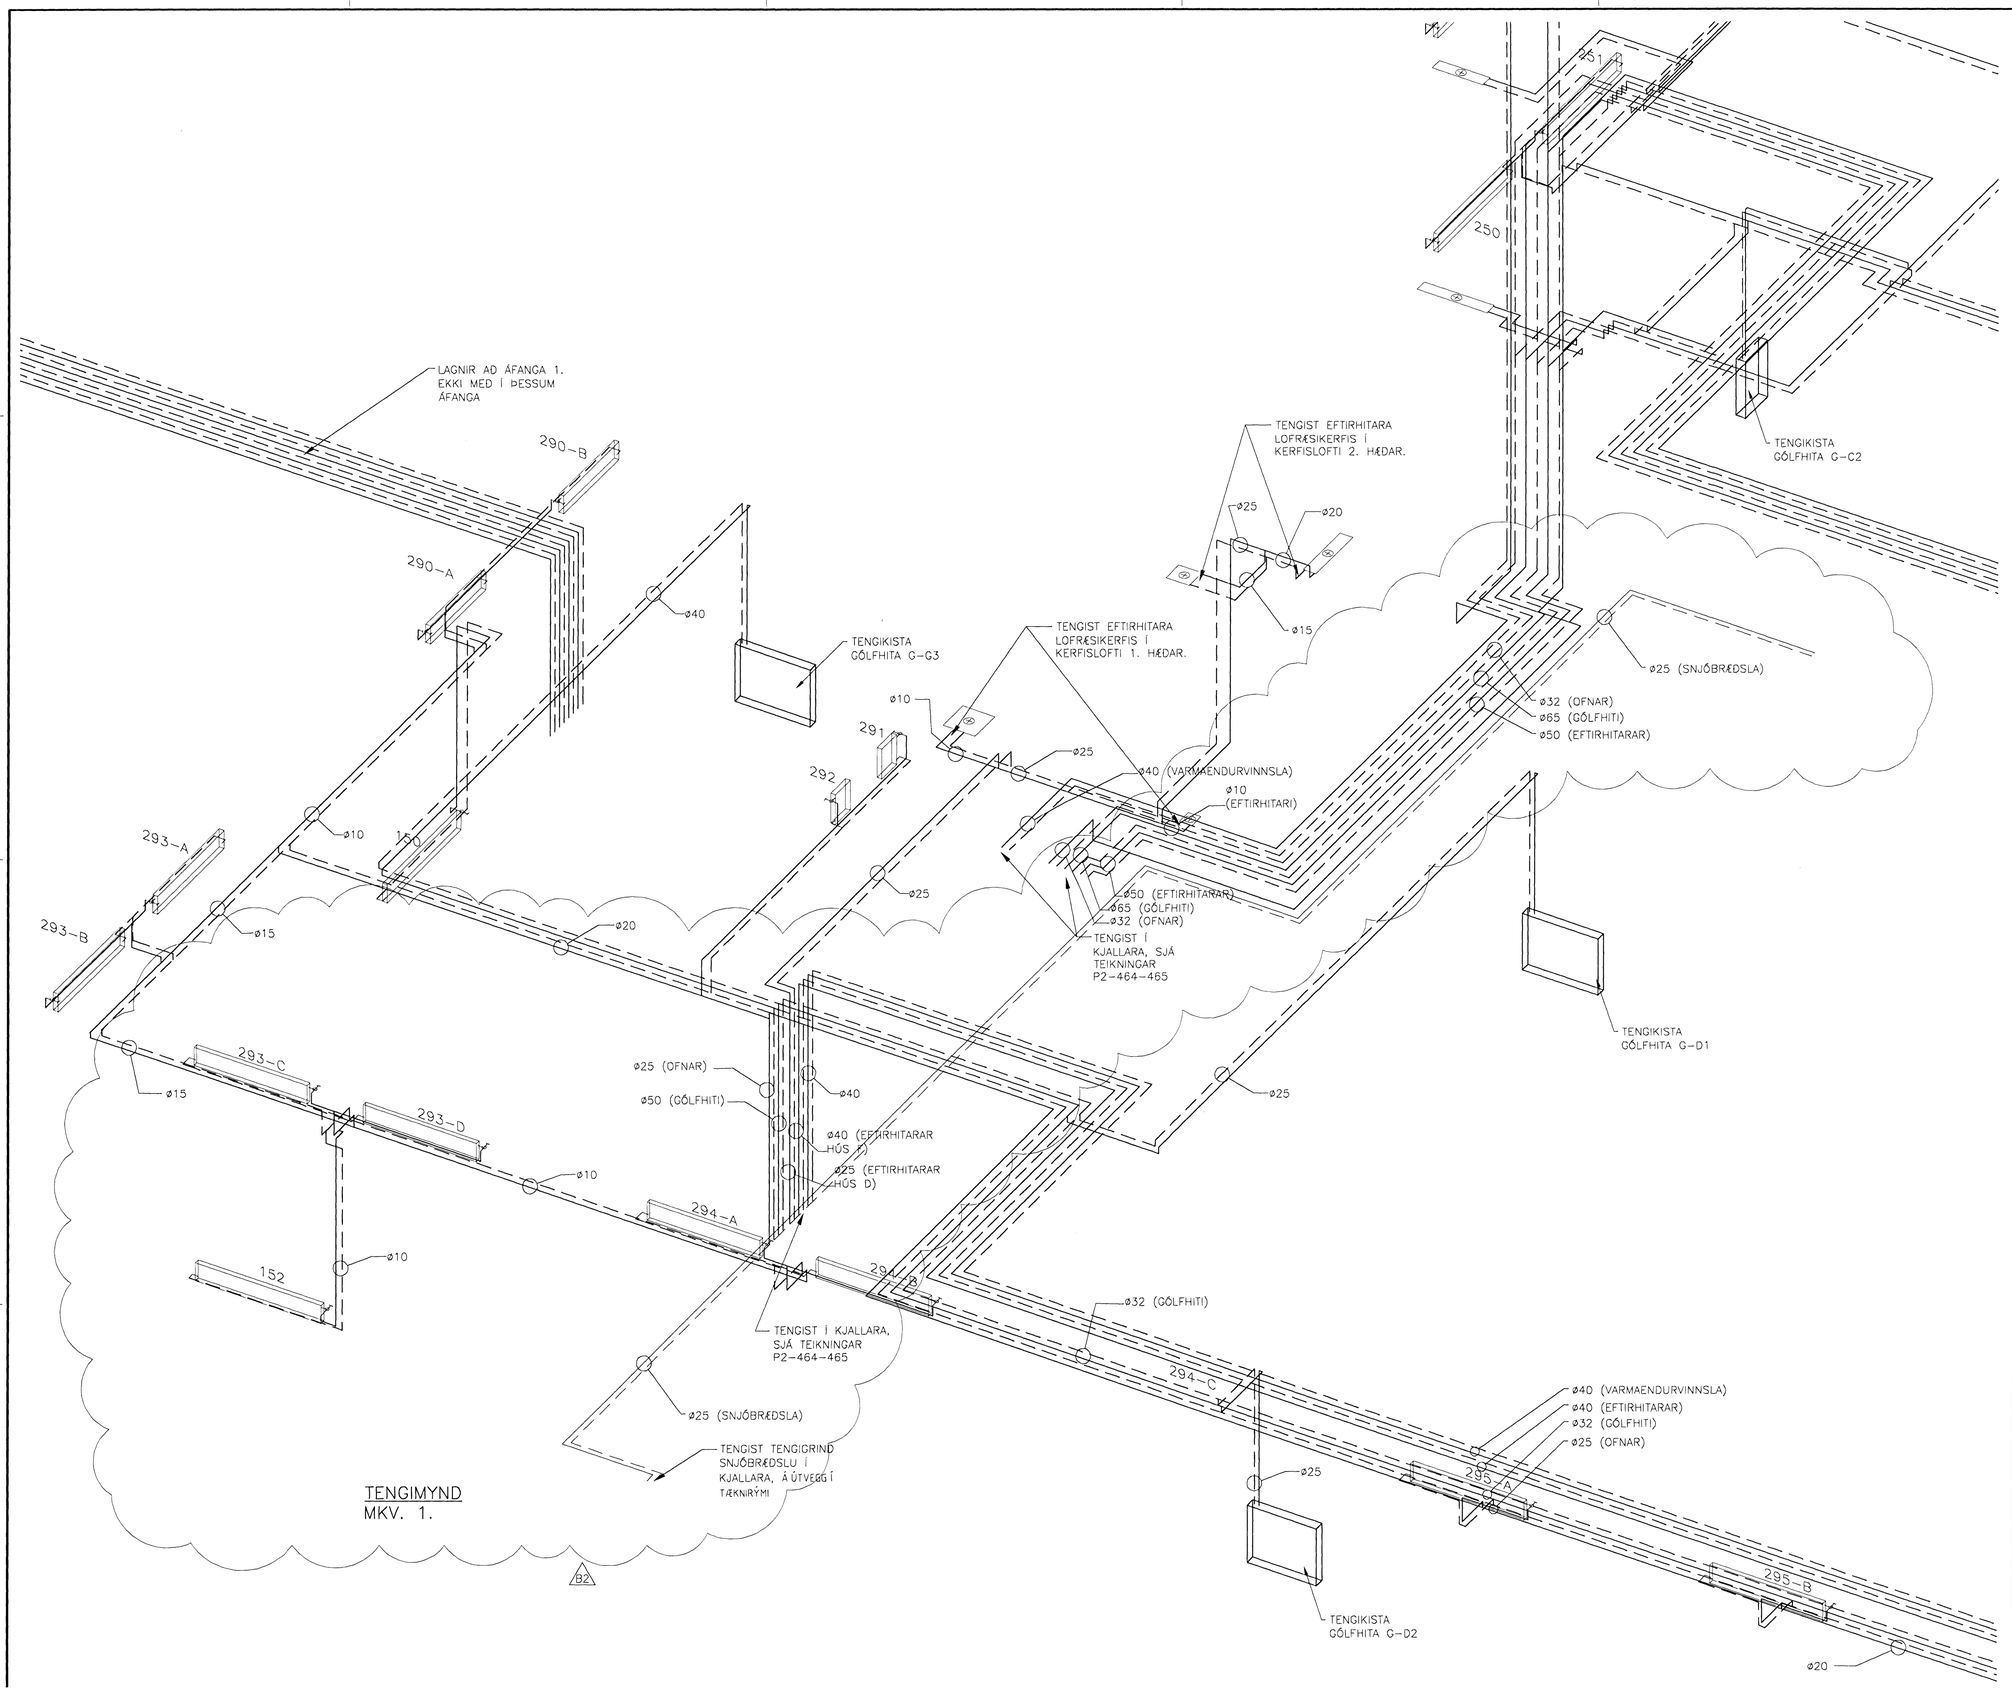


LYKILMYND

ALMENNAR SKÝRINGAR SJÁ TEIKN. P2-461.

MKV. 1

0 1000 2000 3000 4000 5000

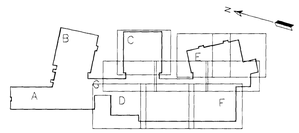1:50 (Í A1) mm

ÖLL AFNOT OG AFRITUN TEIKNINGAR, AÐ HLUTA EÐA HEILD, ER HÁÐ SKRIFLEGU LEYFI HÖFUNDA.

VGK HÖNNUN
GRENSÁSVEGI 1 · 108 REYKJAVÍK · SÍMI: 422 3000 · FAX: 422 3001
VEFFANG: www.vgkhonnun.is · NETFANG: vgkhonnun@vgkhonnun.is

HEITI VERKS:
# HRAUNVALLASKÓLI 2. ÁF.
## DREKAVELLIR 9, HAFNARFIRÐI

HEITI TEIKNINGAR:
HITAKERFI:
TENGIMYND

| MÆLT: | TEIKNAÐ: LS | DEYMSLUNÚMER: | VNR: 3.151.218 |
|---|---|---|---|
| HANNAÐ: PB | YFIRFARIÐ: | MKV: 1:50 | NR. TEIKNINGAR: P2-454 |
| DAGS. UNDIRSKRIFTAR: 29/4 2009 | NAFN OG KT. HÖNNUNAR: VGK-HÖNNUN hf 430572-0169 | | |
| UNDIRSKRIFT HÖNNUNAR: LÁRUS ÁRSÆLSSON 0808625119 | | | STÖÐ: B2 |