


Samþykkt bann
27 MAÍ 2008
Byggingarfulltrúnaðurinn
F.H. Hrólfur S. Guðmúndsson

ÓTGAUFUFERILL


NÚMÉR	DAGS	SKYRINGAR	HAUNAD
B1	10.10.2006	BYGGINGARTEIKNING	PB
B2	10.01.2007	LAGNIR FÆRDAR, DIVERMÁL LAGNA LAGFÆRT	PB
B3	25.10.2007	SKÓLI STÆKKADUR	PB

DAGS. UNDRSKRIFTAR: NAFN OG KT. SAMRÆMINGARHÖNNUNAR:
UNDRSKRIFT SAMRÆMINGARHÖNNUNAR: *Jes*

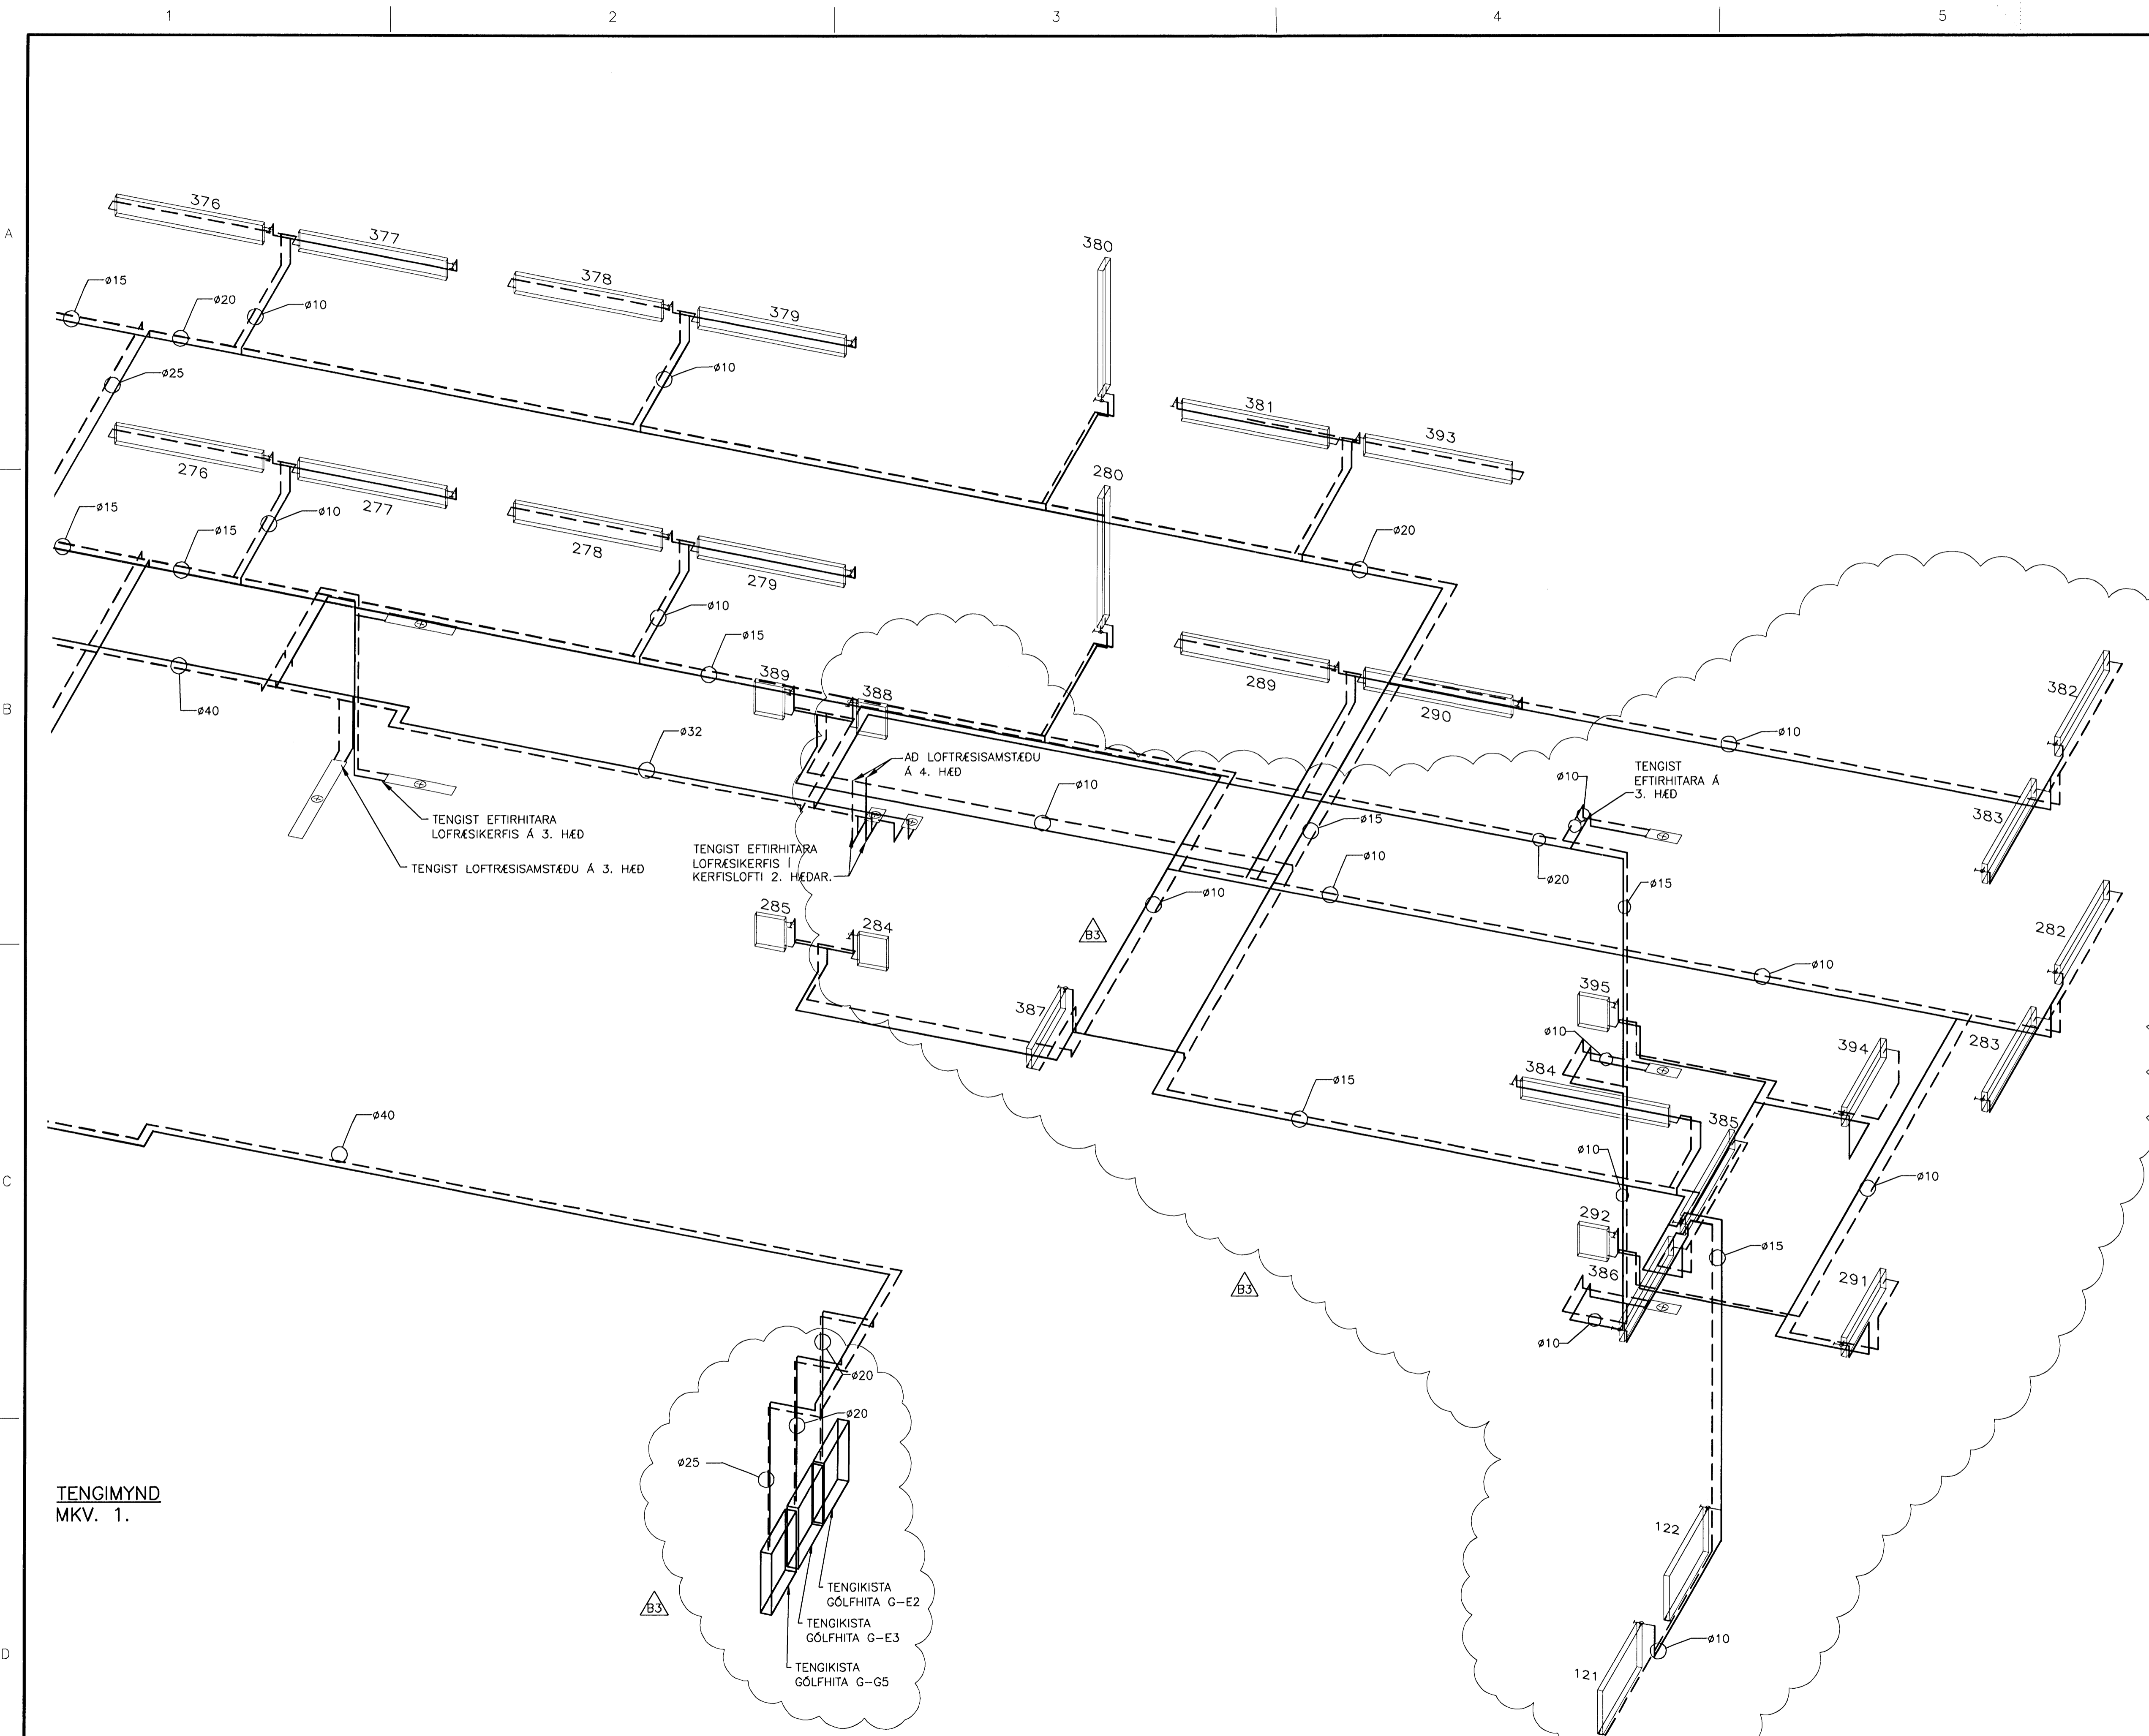

TENGIMYND
MKV. 1.

ALMENNAR SKÝRINGAR SJÁ TEIKN. P2-461.

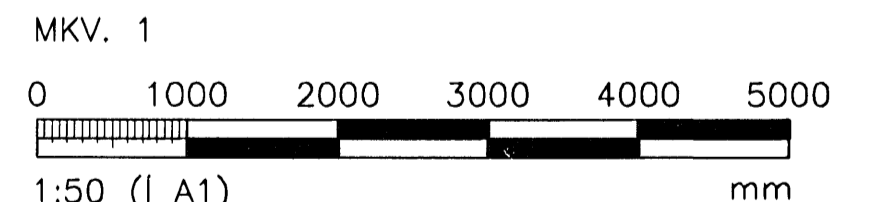

ÖLL AÐNOT OG AFRITUN TEIKNINGAR, AD HLUTA EDA HEILD, ER HÁÐ SKRIFLEGU LEFTI HÖFUNDA.

VGK HÖNNUN
GRENSÁSVEGI 1 - 108 REYKJAVÍK - Sími: 422 3000 - Fax: 422 3001
VEFFANG: www.vgkhonnun.is - NETFANG: vgkhonnun@vgkhonnun.is

HRAUNVALLASKÓLI 2. ÁF.
DREKAPELLIR 9, HAFNARFIRDI

HITAKERFI:
TENGIMYND

MÆLI	TEIKNADI	GEYMSLUNGUMER	VNR
HAUNAD: PB	YFIRFARDI: LS	MKV: 1:50	3.151.218
DAGS. UNDRSKRIFTAR: <i>29/4 2008</i>	NAFN OG KT. HÖNNUNAR: VGK-HÖNNUN hf	430572-0169	P2-453
UNDRSKRIFT HÖNNUNAR: LARIUS ARSÆLSSON	0008625119		ÓTGAFA: B3