


Sampykkt þann
27 MAI 2008
Byggingarfulltrúinn í Hafnarfirði
F.h. Hrólfur S. Gunnlaugsson



ÓTGÁFUERILL

NÚMÉR:	DAGS:	SKYRINGAR:	HANNAÐ:
B1	12.12.2008	BYGGINGARTEIKNING	BIO
B2	13.10.2007	STOKKUM BREYTT	BIO
B3	07.12.2007	STOKKUM BREYTT V/STURTU OG BÓNINGSKLEFA	BIO

DAGS. UNDIRSKRIFTAR: NAFN OG KT. SAMRÆMINGARHÖNNUNAR:
UNDIRSKRIFT SAMRÆMINGARHÖNNUNAR: *[Signature]*

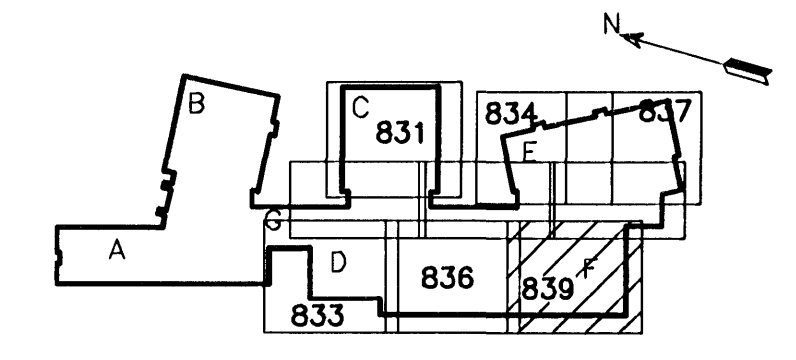

LYKILMYND

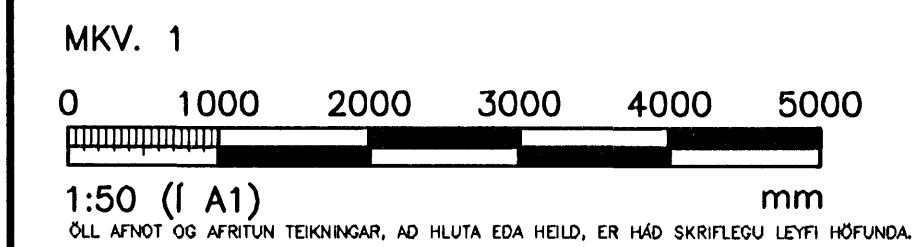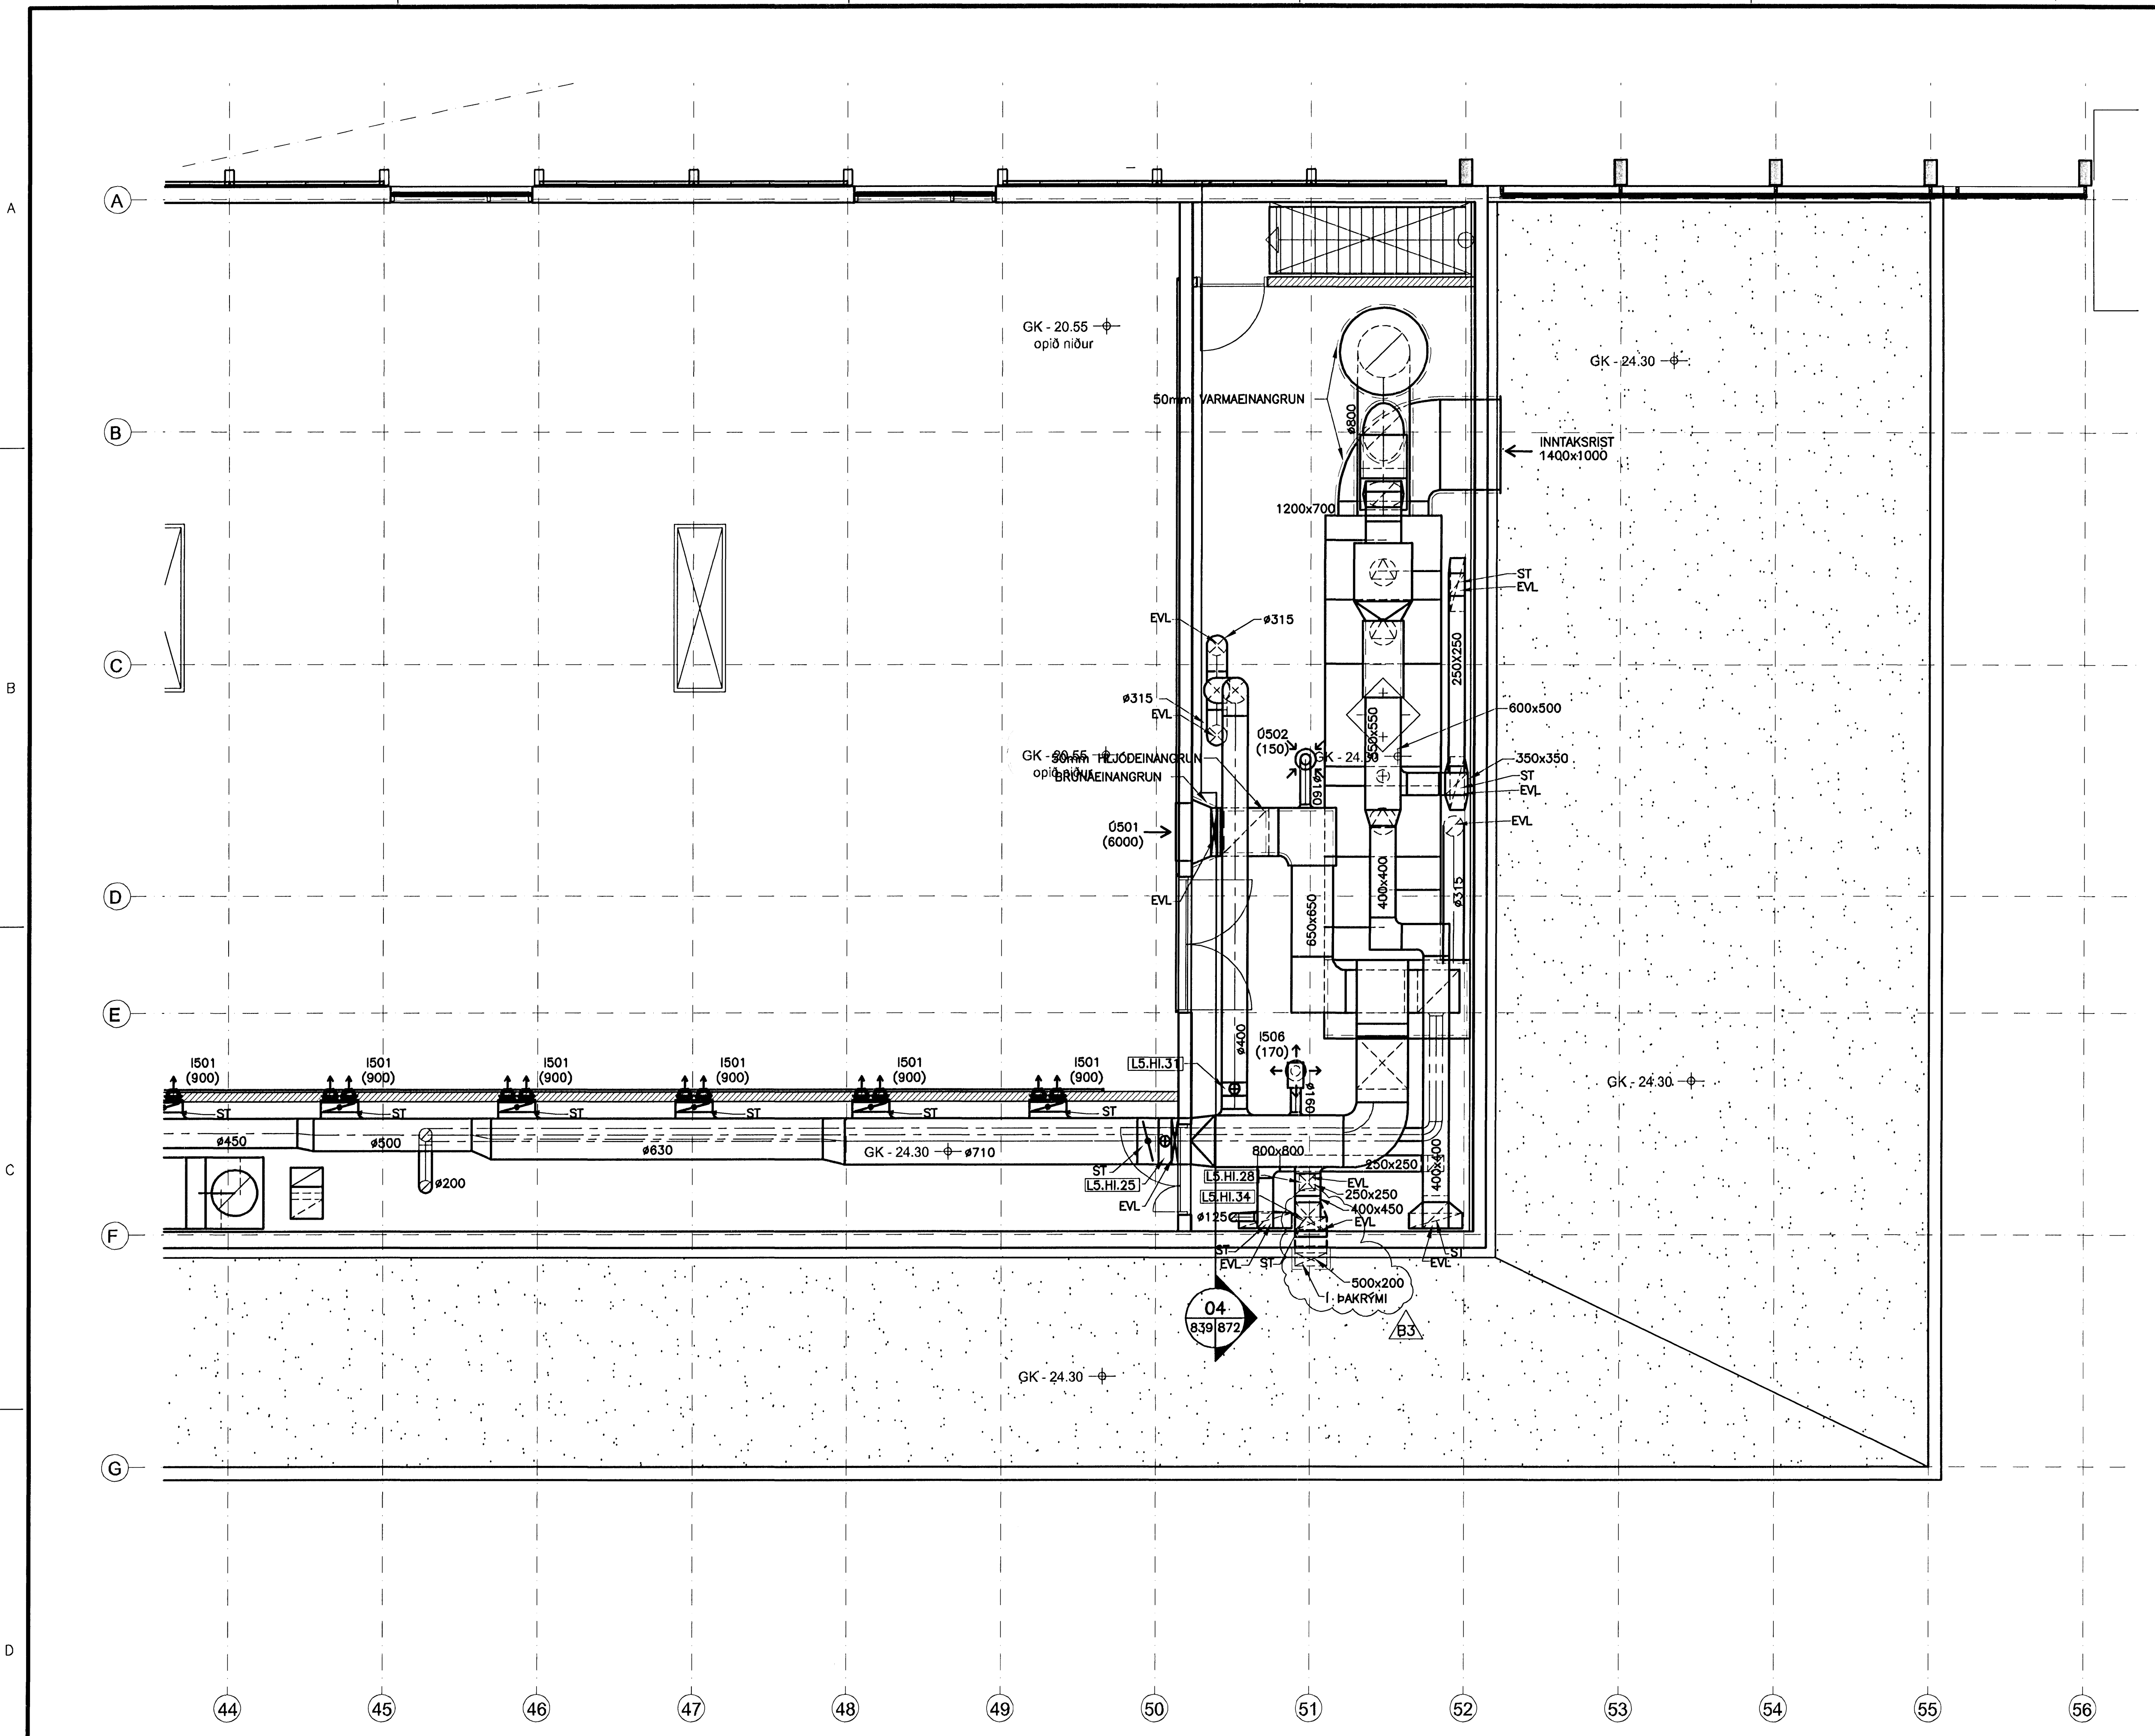

VGK HÖNNUN
GRENSÁSVEGI 1 · 108 REYKJAVÍK · Sími: 422 3000 · Fax: 422 3001
VEFFANG: www.vgkhonnun.is · NETFANG: vgkhonnun@vgkhonnun.is

HRAUNVALLASKÓLI 2. ÁF.
DREKAVELLIR 9, HAFNARFIRÐI

HEITI TEIKNINGAR:
LOFTRÆSIKERFI:
2. HÆÐ, GRUNNMYND

HEITI:	TEIKNAR:	GEYMSLUNÚMÉR:	VNR:
	ÁÖH/STO		3.151.218
HANNAÐ:	YFIRFARIR:	MKV:	NR. TEIKNINGAR:
BIO		1:50	
DAGS. UNDIRSKRIFTAR:	NAFN OG KT. HÖNNUNAR:		
29/4/2008	VGK-HÖNNUN hf	430572-0169	L2-839
UNDIRSKRIFT HÖNNUNAR:			ÓTGÁFA:

GRUNNMYND
MKV. 1