
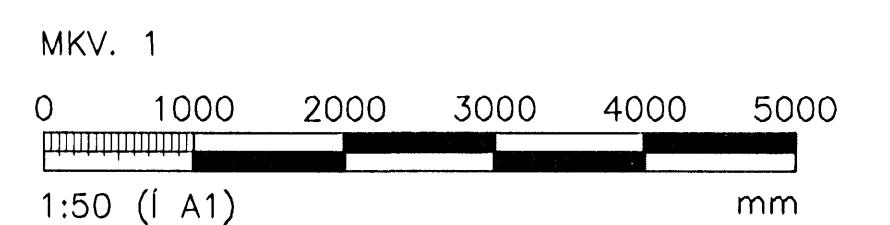
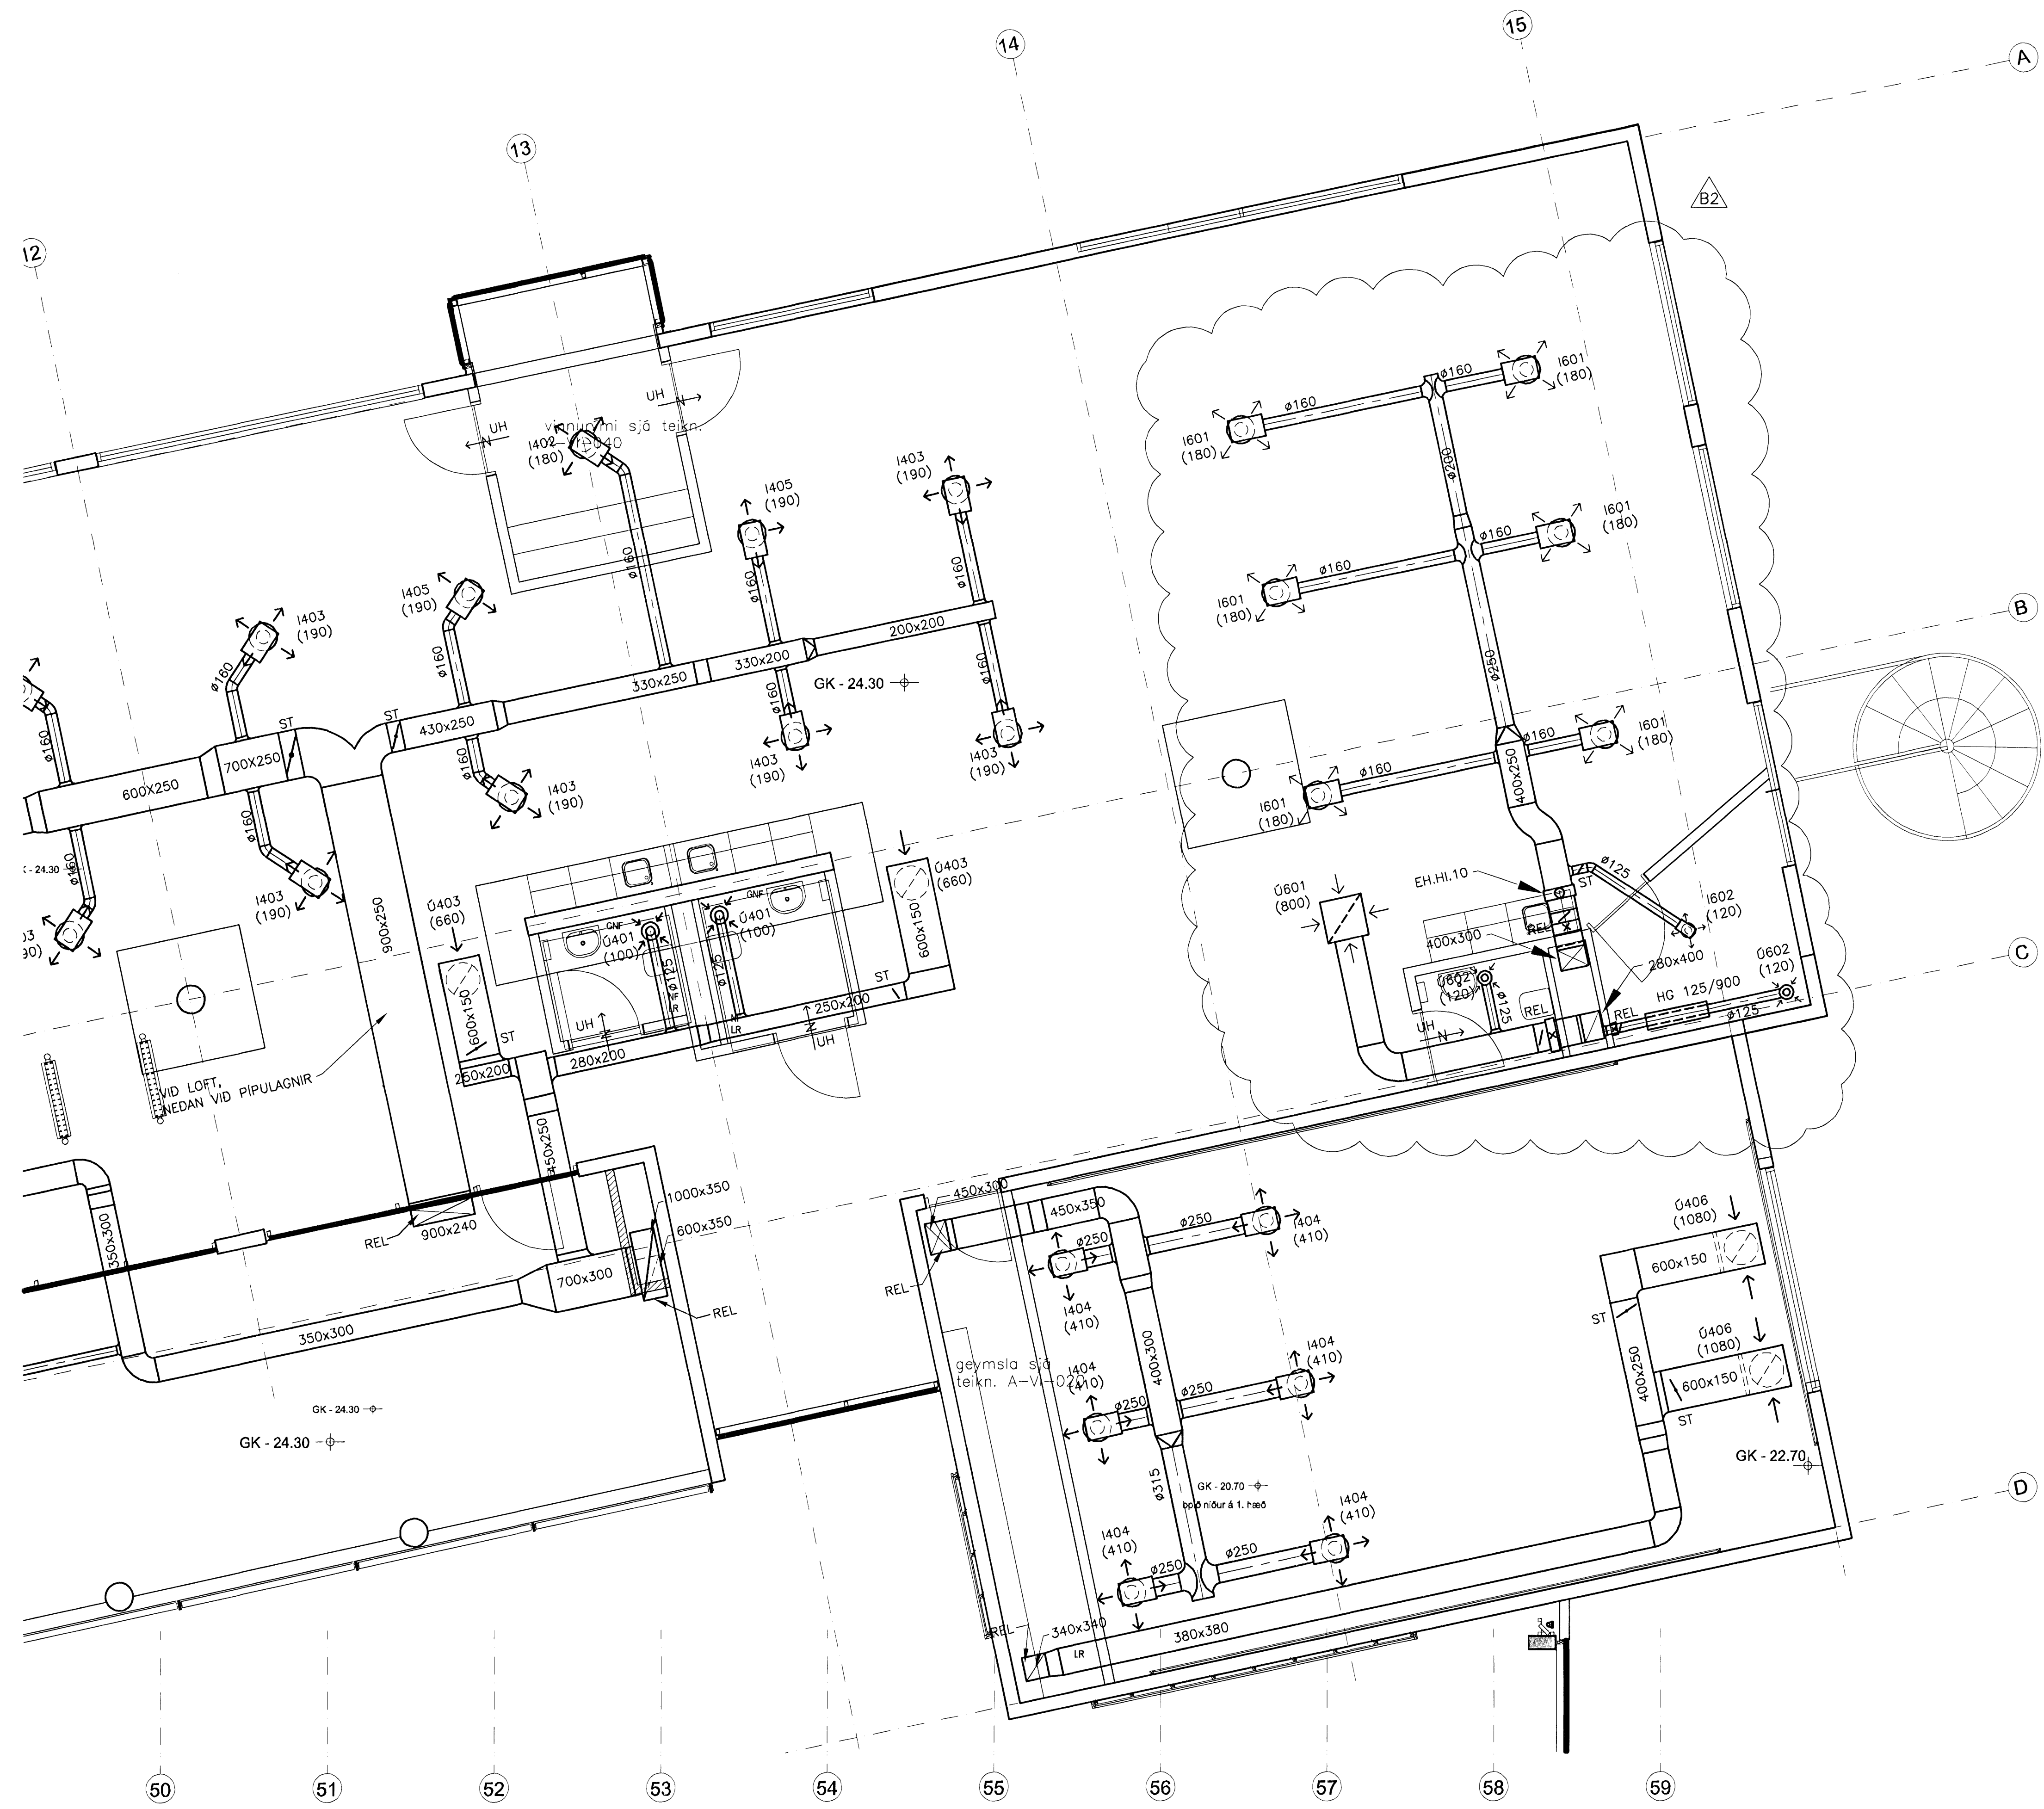


Samþykkt þann  
27 MAI 2008  
Byggingartekningurinn í Hafnarfirði  
F.h. Hrólfur S. Gunnlaugsson

ÚTGÁFUERILL

NUMER:	DAGS:	SKYRINGAR:	MANNAÐ:
B1	12.12.2006	BYGGINGARTEIKNING	BIO
B2	26.10.2007	STÆKKUN HÖSS	BIO

DAGS. UNDRISKRIFAR:      NAFN OG KT. SAMRÆMINGARHÖNNUÐAR:  
UNDRISKRIF SAMRÆMINGARHÖNNUÐAR: *[Signature]*

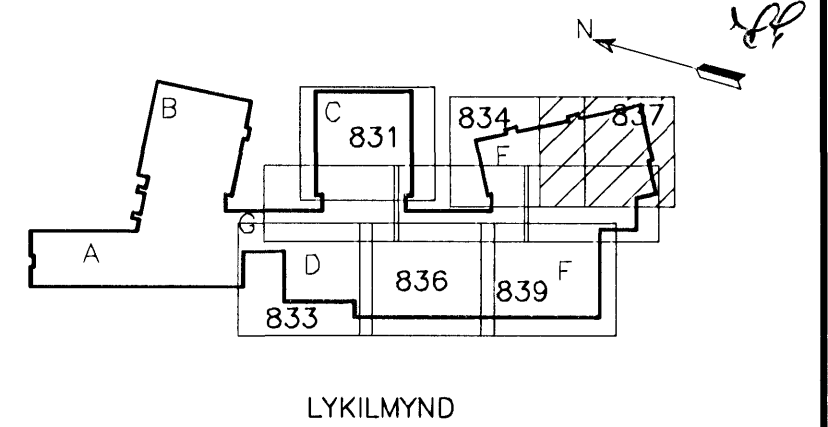

ÖLL AFNOT OG AFRITUN TEIKNINGAR, AD HLUTA EDA HEILD, ER HÁÐ SKRIFLEGU LENFI HÖFUÐA.

**VGK HÖNNUN**

GRENSÁSVÉGI 1 · 108 REYKJAVÍK · Sími: 422 3000 · Fax: 422 3001  
VEFFANG: www.vgkhonnun.is · NETFANG: vgkhonnun@vgkhonnun.is

HÉTTI VÉRKS:  
**HRAUNVALLASKÓLI 2. ÁF.**  
DREKAVELLIR 9, HAFNARFIRÐI

HÉTTI TEIKNINGAR:  
LOFTRÉSÍKERFI:  
2. HÆÐ, GRUNNMYND

MELT:	TEIKNAD:	GEYMSLUNUMER:	VNR:
MANNAÐ:	YFIRFARÐ:	MKV:	NR. TEIKNINGAR:
DAGS. UNDRISKRIFAR:	NAFN OG KT. HÖNNUÐAR:		
UNDRISKRIF HÖNNUÐAR:	VGK-HÖNNUN hf.	430572-0169	<b>L2-837</b>

GRUNNMYND  
MKV. 1