


Samþykkt þann
27 MAI 2008
Byggingartúlltrúnni & matæðing
F.h. Hrölfur S. Gunnlaugsson

ÓTGÁFUFRILL


NÚMÉR:	DAGS:	SKYRINGAR:	TUNNAÐ:
B1	12.12.2006	BYGGINGARTEIKNING	BIO
B2	01.03.2007	SNID	BIO
B3	24.05.2007	STOKKUR FERÐUR	BIO
B4	27.07.2007	NÝR STOKKUR OG VENTILL	BIO

DAGS. UNDRISKRIFAR: NAFN OG KT. SAMRÆMINGARHÖNNUNÐAR:


UNDRISKRIFT SAMRÆMINGARHÖNNUNÐAR:

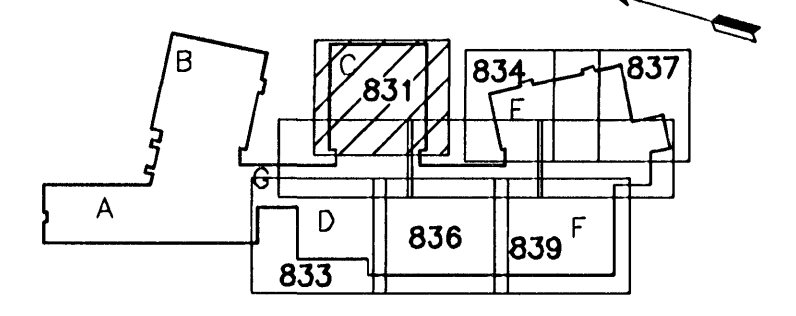

LYKILMYND

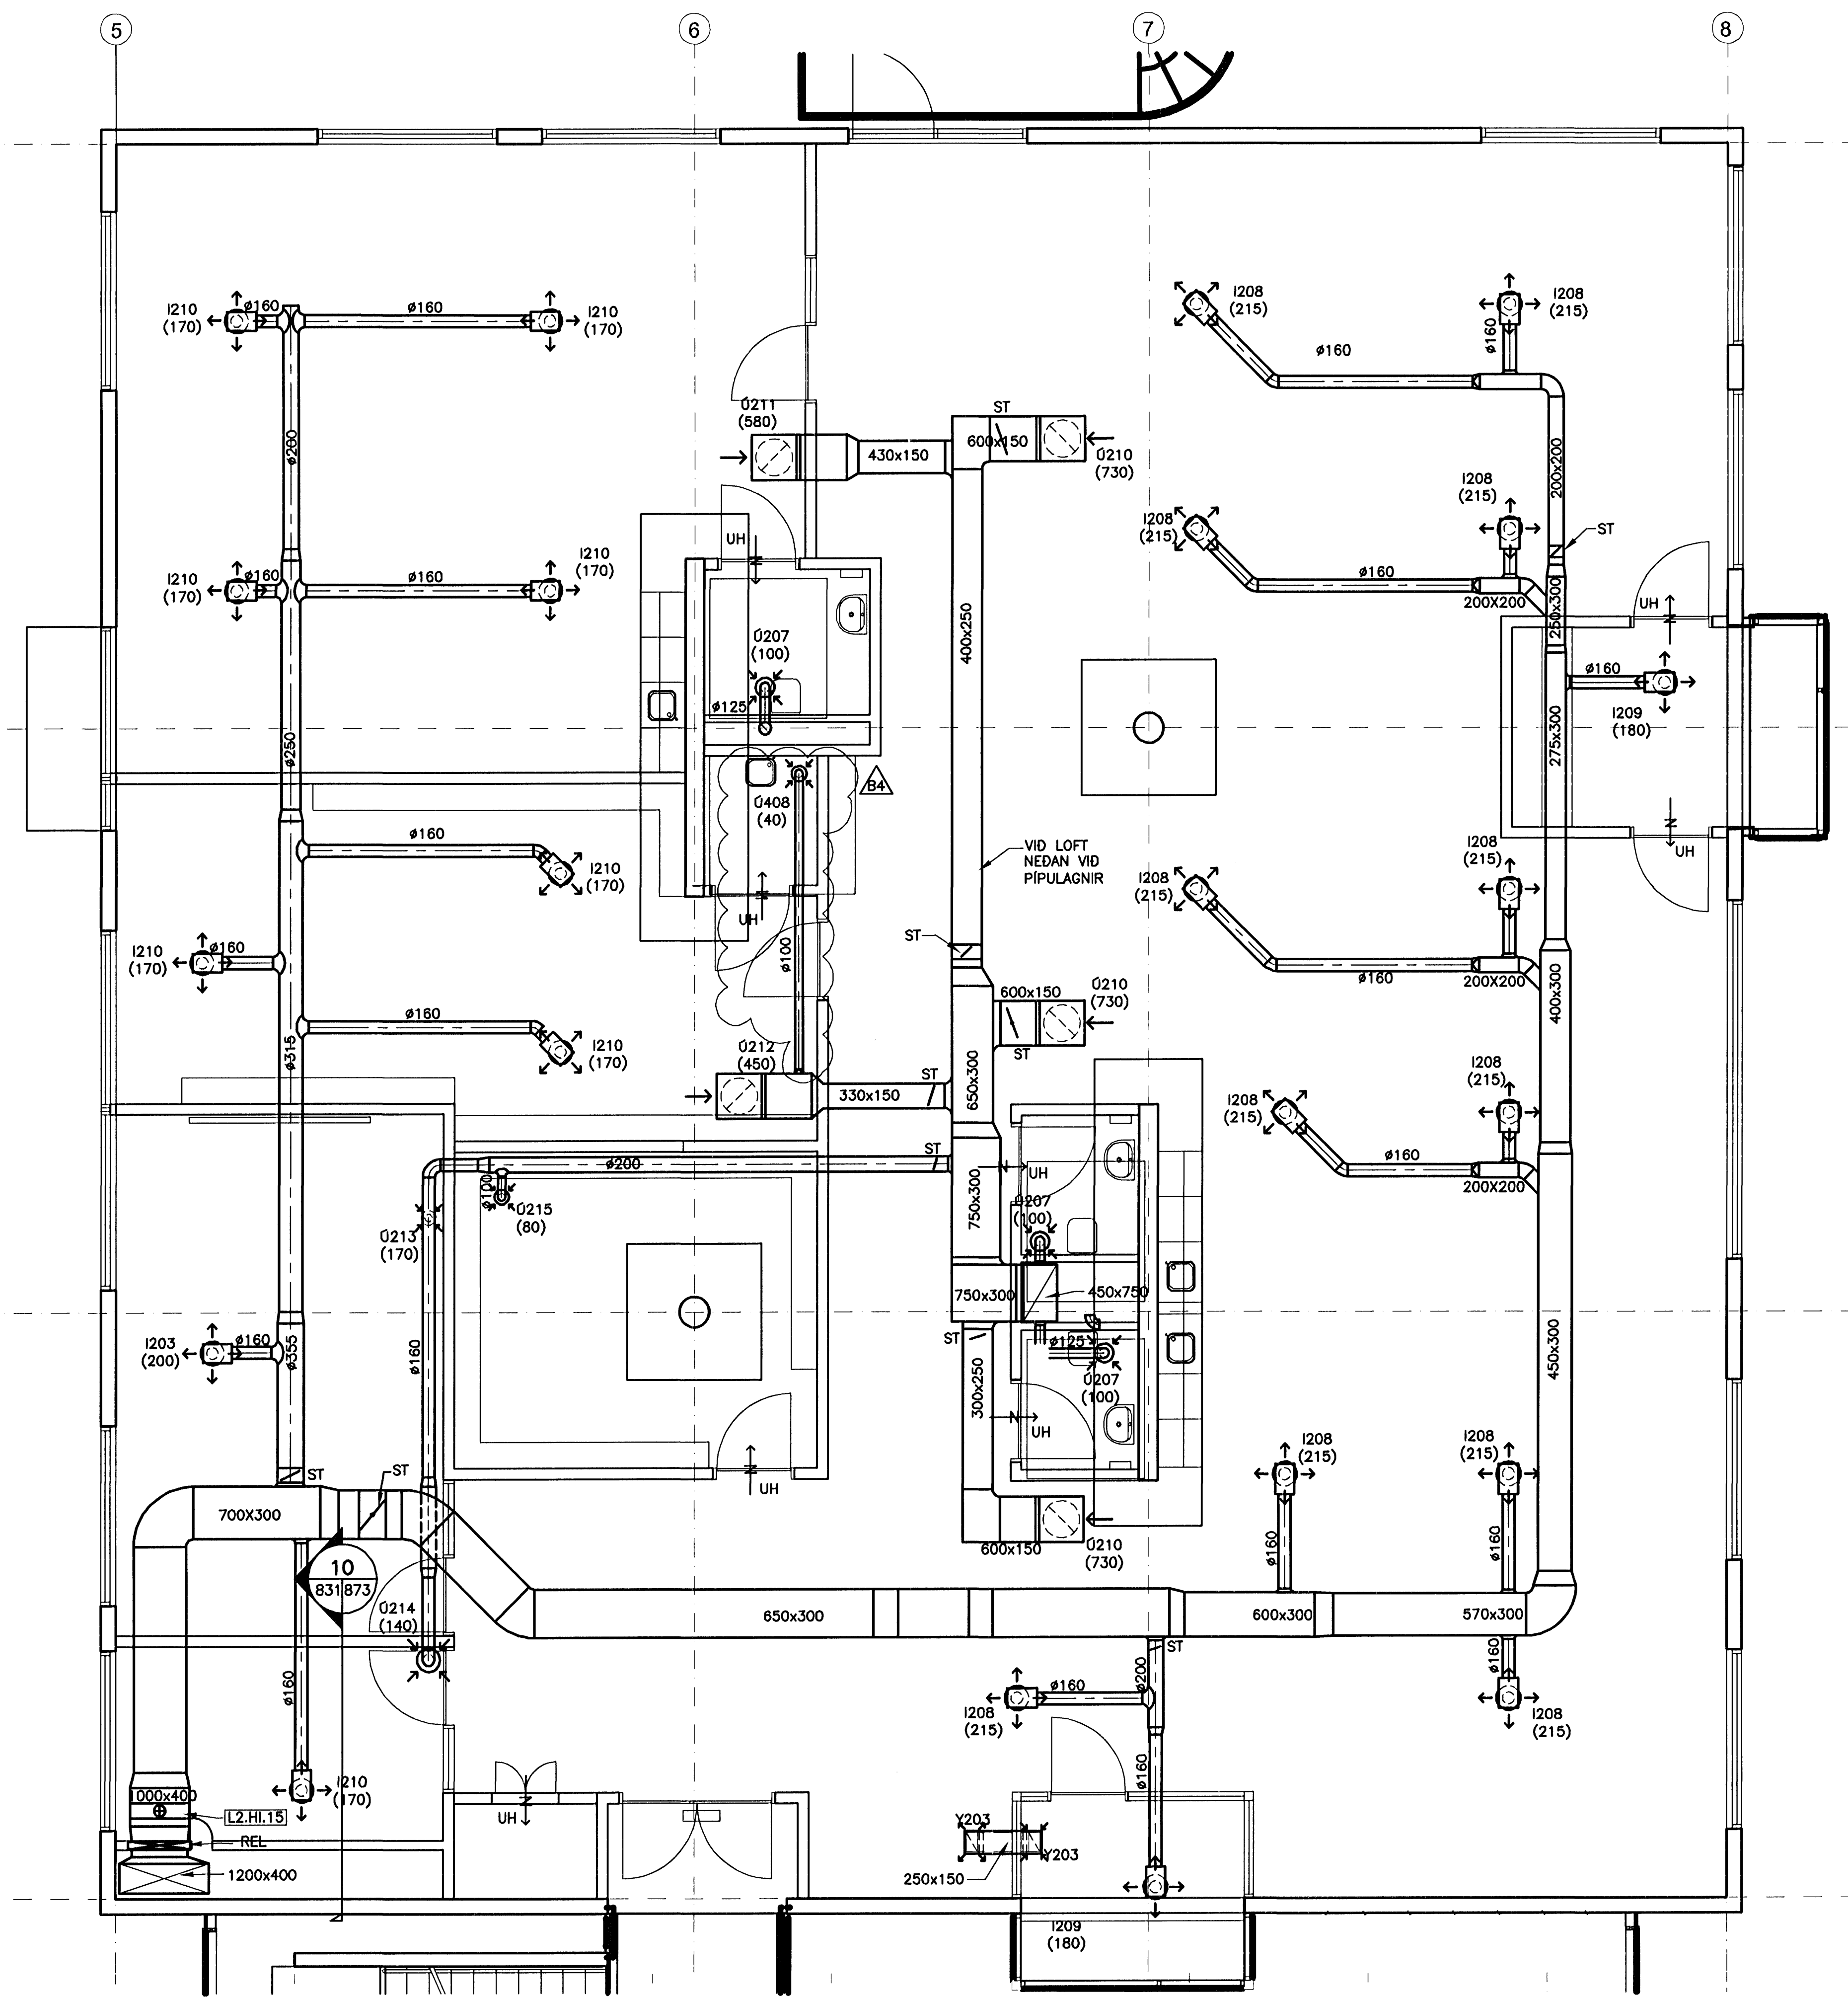

MKV. 1

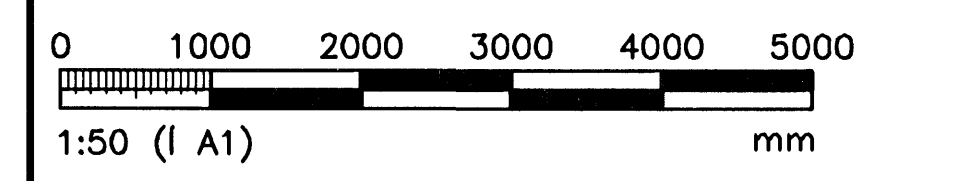

ÖLL AFNOT OG AFRITUN TEIKNINGAR, AD HILUTA EDA HEILD, ER HAD SKRIFLEGU LEYFI HÖFNUNDA.

VGK HÖNNUN
GRENSÁSVEGI 1 · 108 REYKJAVÍK · Sími: 422 3000 · FAX: 422 3001
VEFFANG: www.vgkhonnun.is · NETFANG: vgkhonnun@vgkhonnun.is

HEITI VERKS:
HRAUNVALLASKÓLI 2. ÁF.
DREKAVELLIR 9, HAFNARFIRÐI

HEITI TEIKNINGAR:
LOFTRESIKERFI:
2. HÆÐ, GRUNNMYND

MILT:	TEIKNAD:	GEYMSLUNÚMÉR:	VNR:
HÖNNUN:	YFRIFARÐ:	MKV:	NR. TEIKNINGAR:
BIO	ACH	1:50	
DAGS. UNDRISKRIFAR:	NAFN OG KT. HÖNNUNÐAR:		
29/4 2008	VGK-HÖNNUN hf	430572-0169	L2-831
UNDRISKRIFT HÖNNUNÐAR:	ÓTGÁFA:		

GRUNNMYND
MKV. 1