


Samykkt þann
27 MAI 2008
Byggingarfulltrúi i Hafnarfirði
F.h. Hrólfur S. Gunnarsson

ÚTGÁFUERILL



NUMER	DAGS	SKYRINGAR	HANNAÐ
B1	12.12.2006	BYGGINGARTEIKNING	BIO
B2	26.10.2007	STÆKKUN HÖSS	BIO
B3	04.02.2008	ELDVARNARLOKUR	BIO

DAGS. UNDIRSKRIFTAR: NAFN OG KT. SAMRÆMINGARHÖNNUÐAR:

UNDIRSKRIFT SAMRÆMINGARHÖNNUÐAR: *[Signature]*

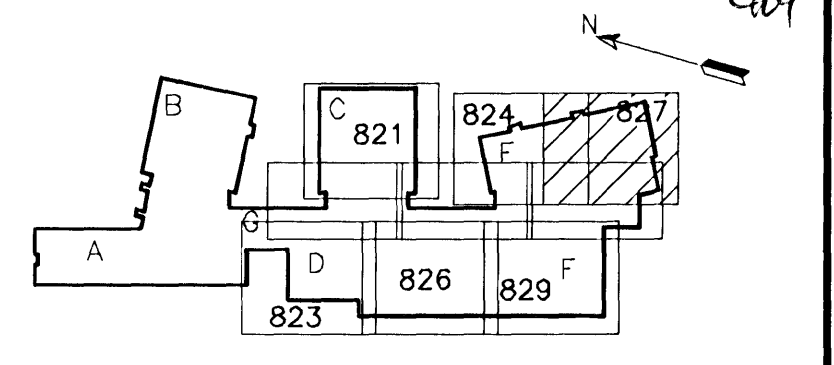

LYKILMYND

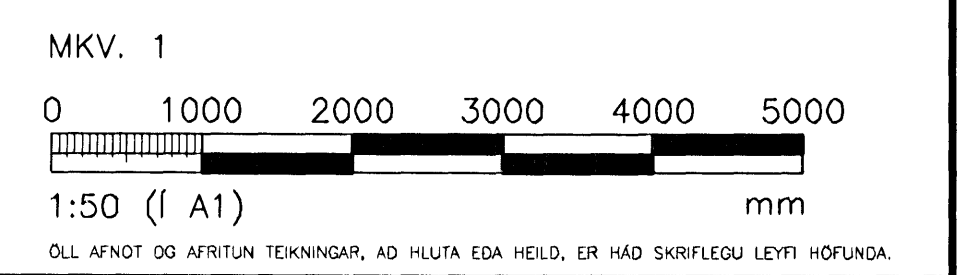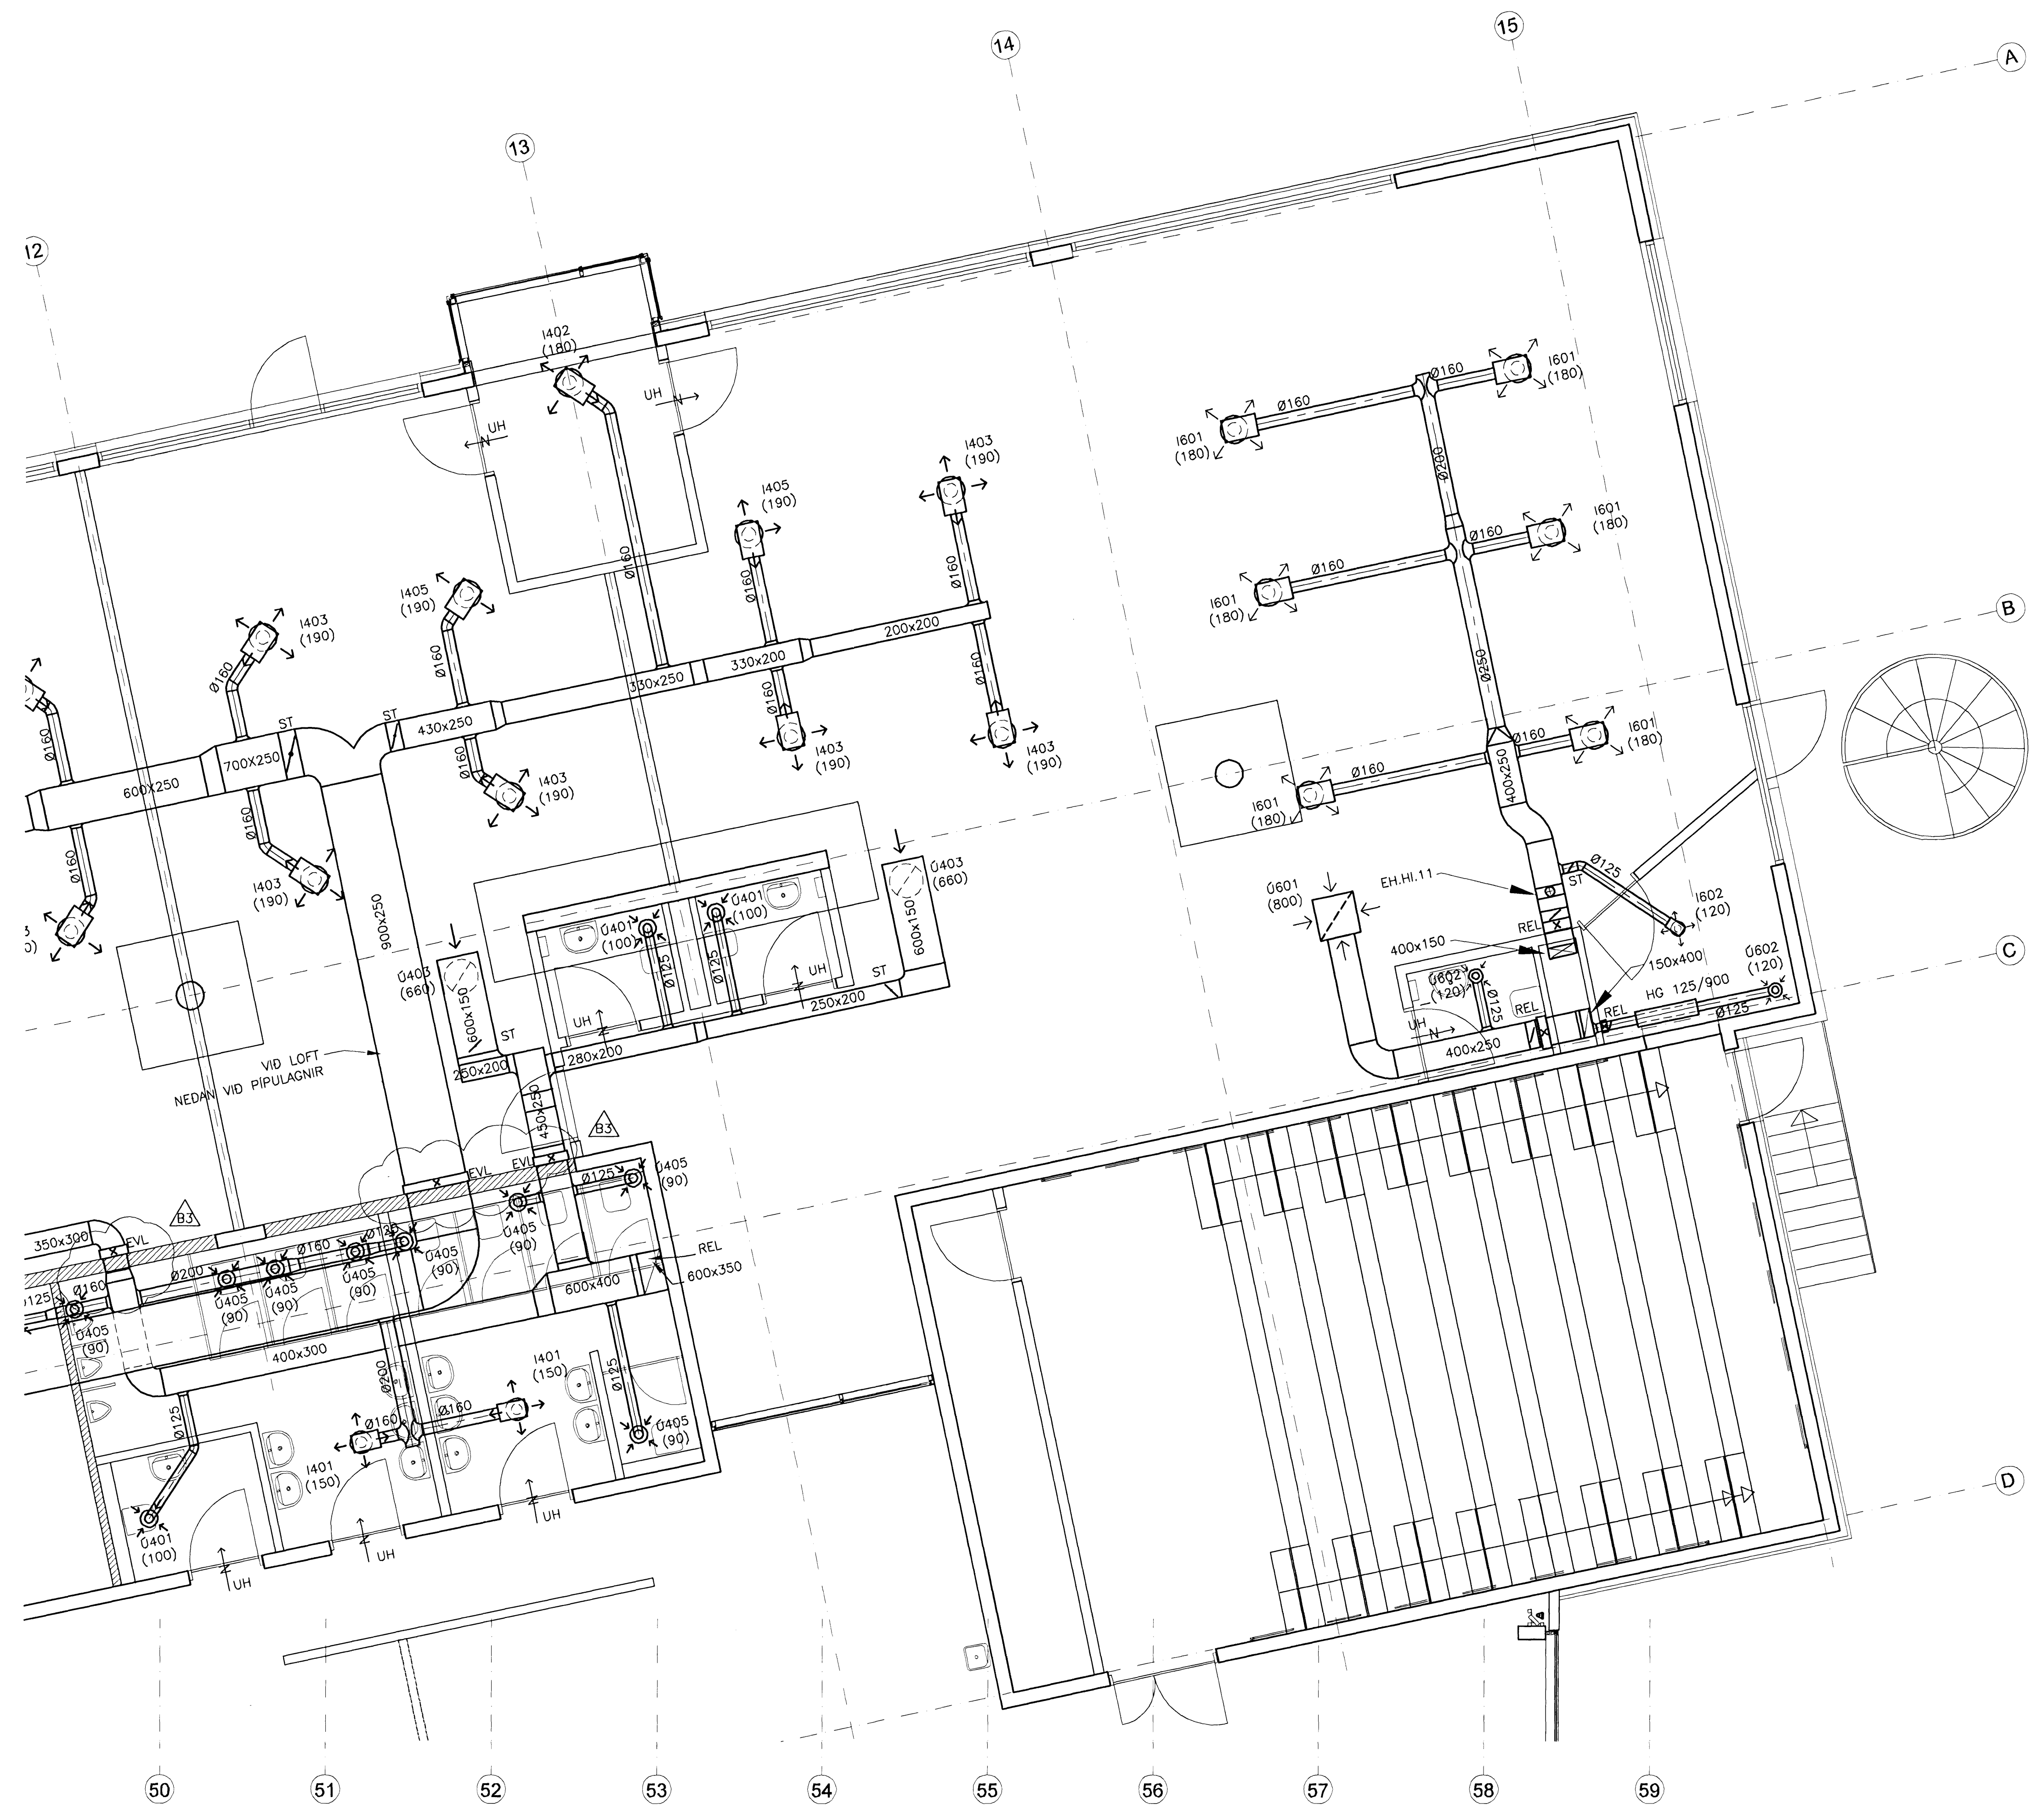

VGK HÖNNUN

GRENSÁSVEGI 1 · 108 REYKJAVÍK · Sími: 422 3000 · Fax: 422 3001
VEFFANG: www.vgkhonnun.is · NETFANG: vgkhonnun@vgkhonnun.is

HRAUNVALLASKÓLI 2. ÁF.
DREKAVELLIR 9, HAFNARFIRDI

HEITI TEIKNINGAR: LOFTRÉSÍKERFI
1. HÆÐ, GRUNNMYND

MÉLT:	TEIKNAD:	GEYMSLUNUMER:	UNR:
HANNAÐ:	VIÐRIFARÐ:	MKV:	NR. TEIKNINGAR:
DAGS. UNDIRSKRIFTAR:	NAFN OG KT. HÖNNUÐAR:	VEFFANG:	NETFANG:
UNDIRSKRIFT HÖNNUÐAR:			

1. HÆÐ, GRUNNMYND
MKV. 1

L2-827