


Samþykkt þann  
27 MAI 2008  
Byggingarfulltrúinn í Hafnarfirði  
F.h. Hrafnir S. Gunnlaugsson

ÚTGÁFUERILL



NÚMÉR:	DAGS:	SKYRINGAR:	HANNAÐ:
B1	12.12.2008	BYGGINGARTEIKNING	BIO
B2	13.11.2007	STOKKUM BREYTT OG DREIFURUM BÆTT VIÐ	BIO
B3	07.12.2007	ÝMSAR BREYTINGAR	BIO

DAGS. UNDIRSKRIFAR: NAFN OG KT. SAMRÁMINGARHÖNNUNÐAR:

UNDIRSKRIFT SAMRÁMINGARHÖNNUNÐAR: *[Signature]*

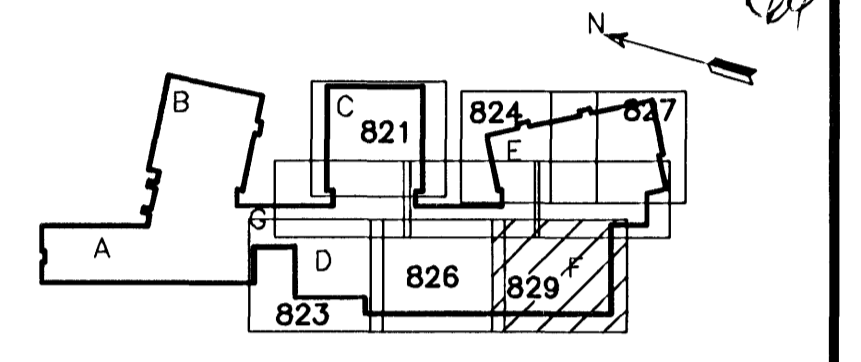

LYKILMYND

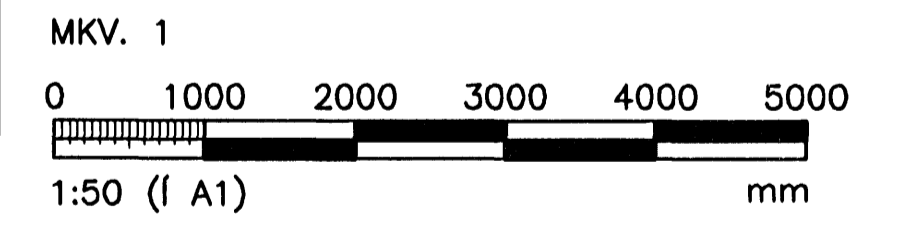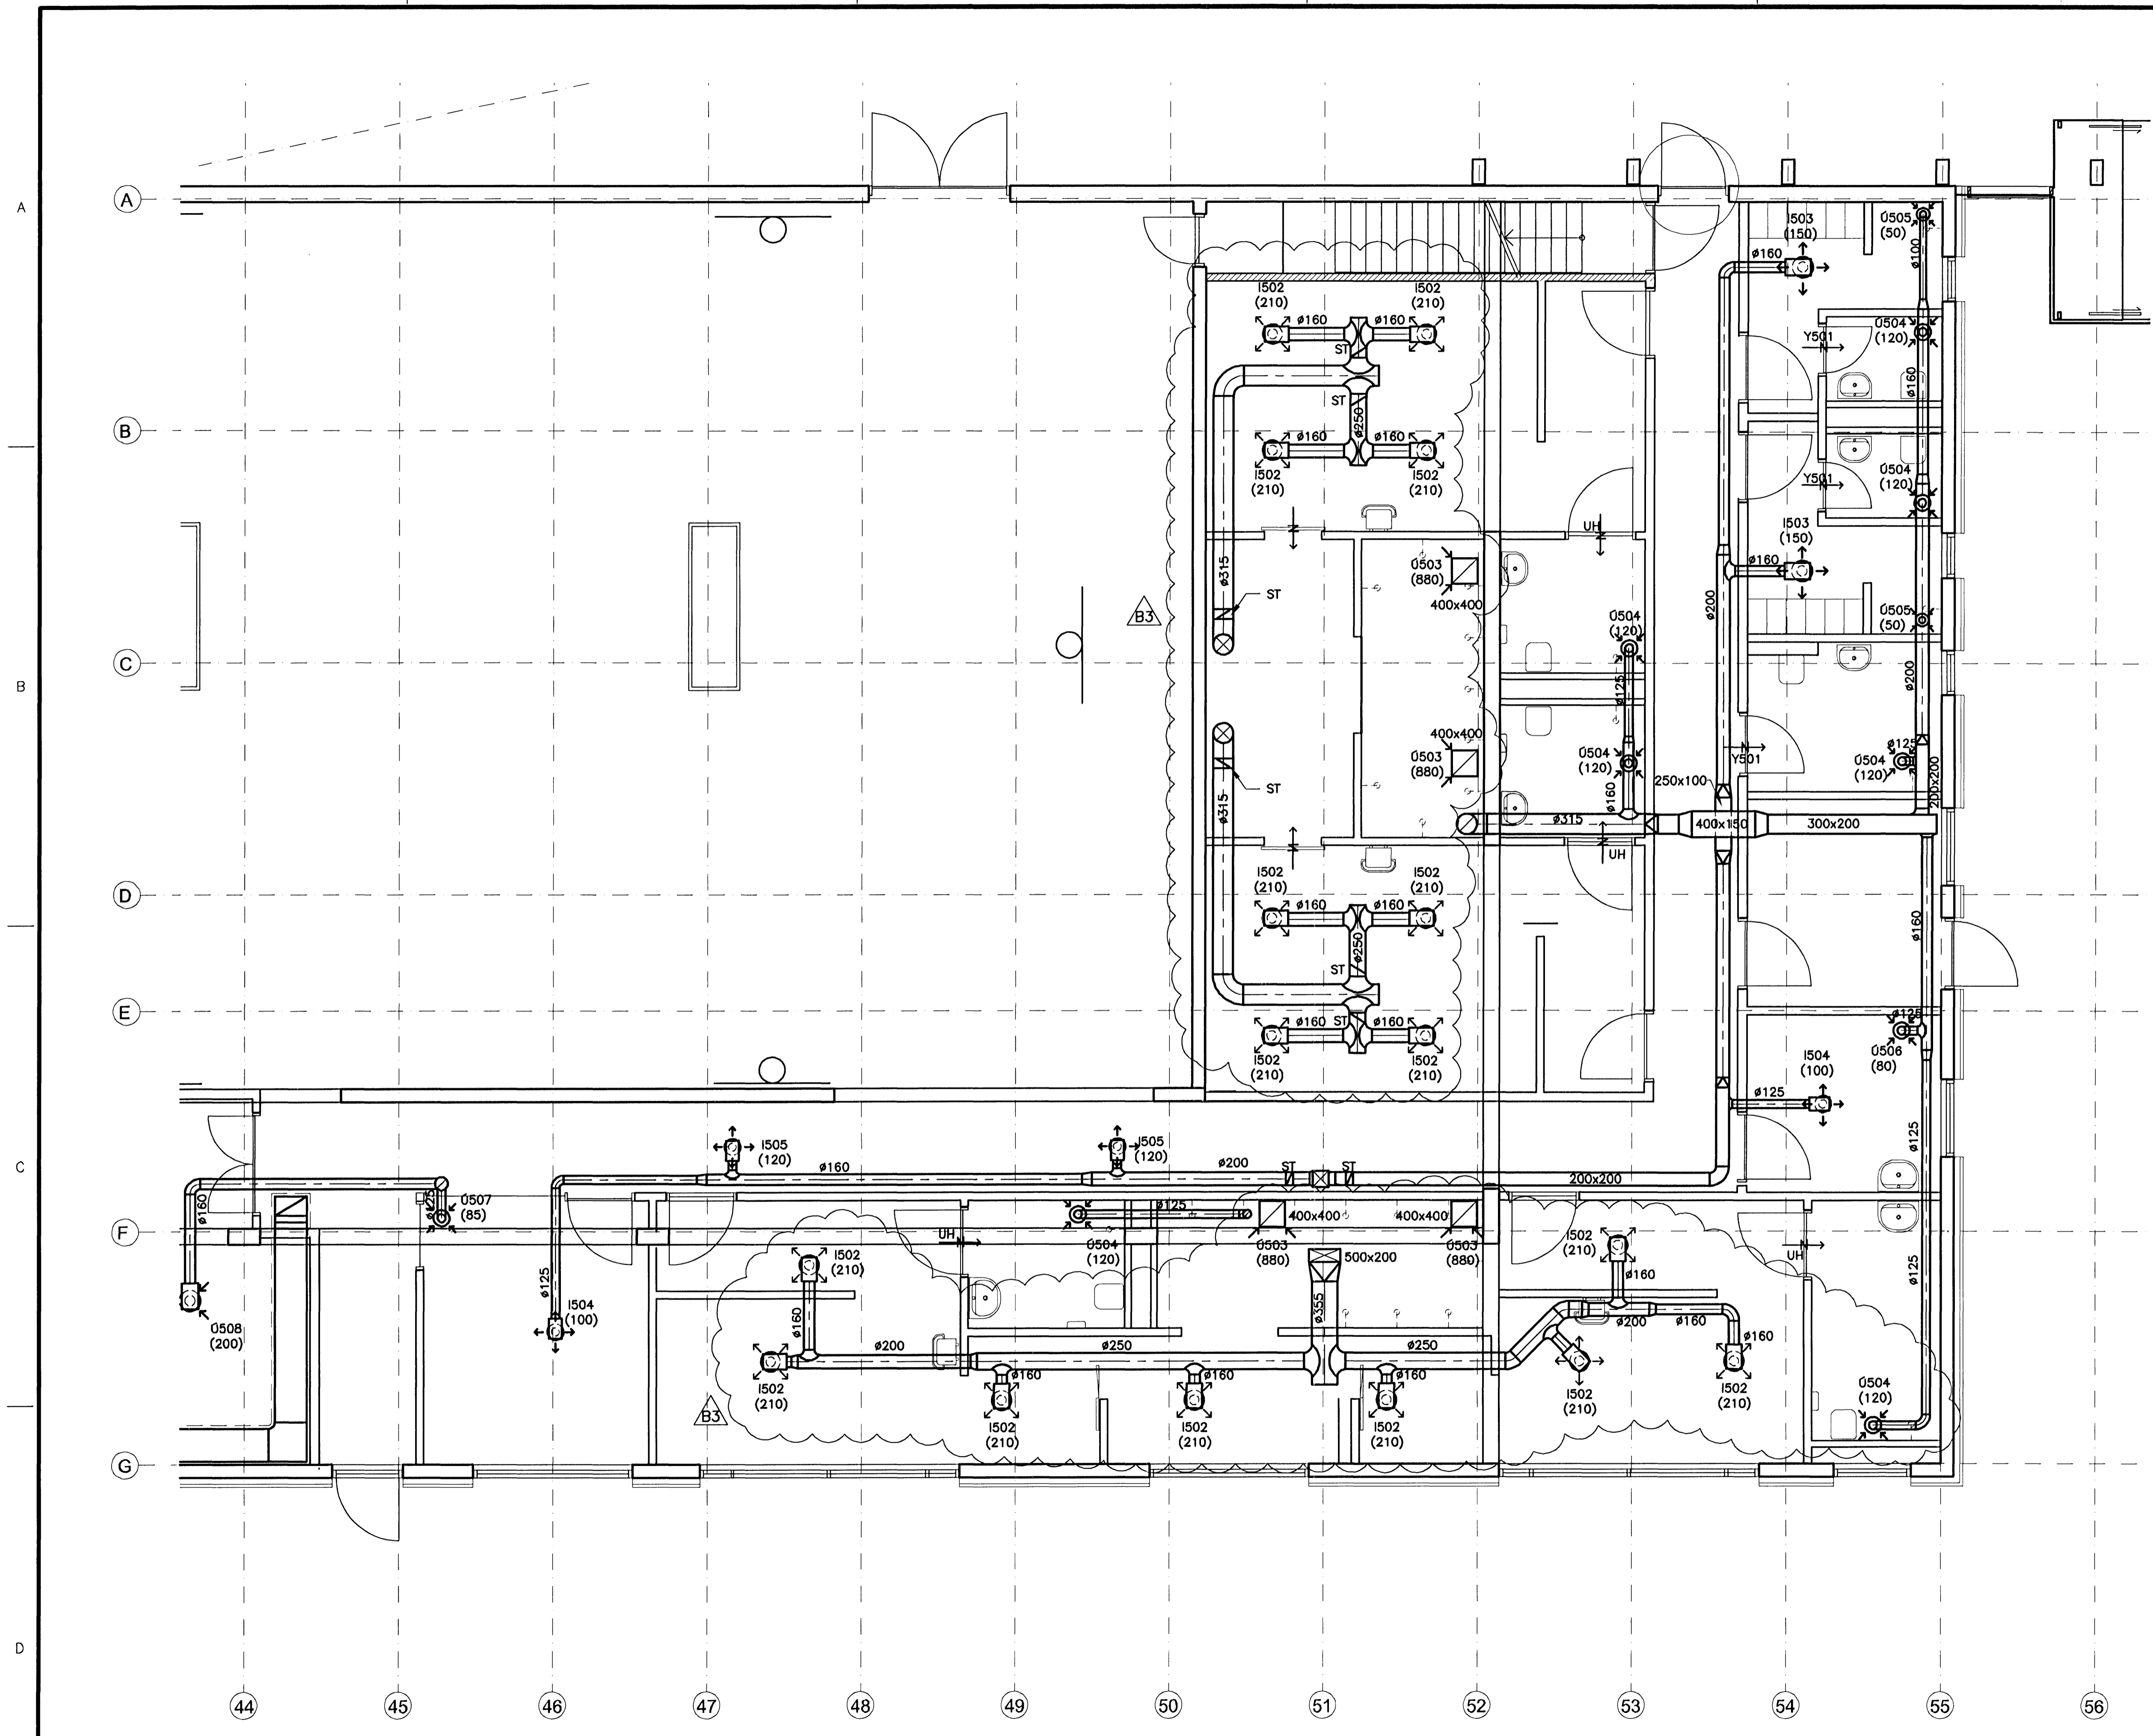

ÖLL AFMÖT OG AFRTUN TEIKNINGAR, AD HLUATA EDA HEILD, ER HAD SKRIFLEDU LEYFI HÖFUNDA.

**VGK HÖNNUN**  
GRENÁSÁVEGI 1 · 108 REYKJAVÍK · Sími: 422 3000 · Fax: 422 3001  
VEFFANG: www.vgkhonnun.is · NETFANG: vgkhonnun@vgkhonnun.is

HEITI VERKS:  
**HRAUNVALLASKÓLI 2. ÁF.**  
DREKAVELLIR 9, HAFNARFIRÐI

HEITI TEIKNINGAR:  
**LOFTRÁSÍKERFI:**  
1. HÆÐ, GRUNNMYND

MÖL:	TEIKNAD:	GEYMSLUNGUR:	VNR:
HANNAÐ: BIO	ÁÖH/STO	MKV: 1:50	3.151.218
DAGS. UNDIRSKRIFAR: <i>[Signature]</i>	YFIRFARID:	NR. TEIKNINGAR:	
UNDIRSKRIFT HÖNNUNÐAR: <i>[Signature]</i>	NAFN OG KT. HÖNNUNÐAR: VGK-HÖNNUN hf	430572-0169	<b>L2-829</b>

1.HÆÐ, GRUNNMYND  
MKV. 1:50