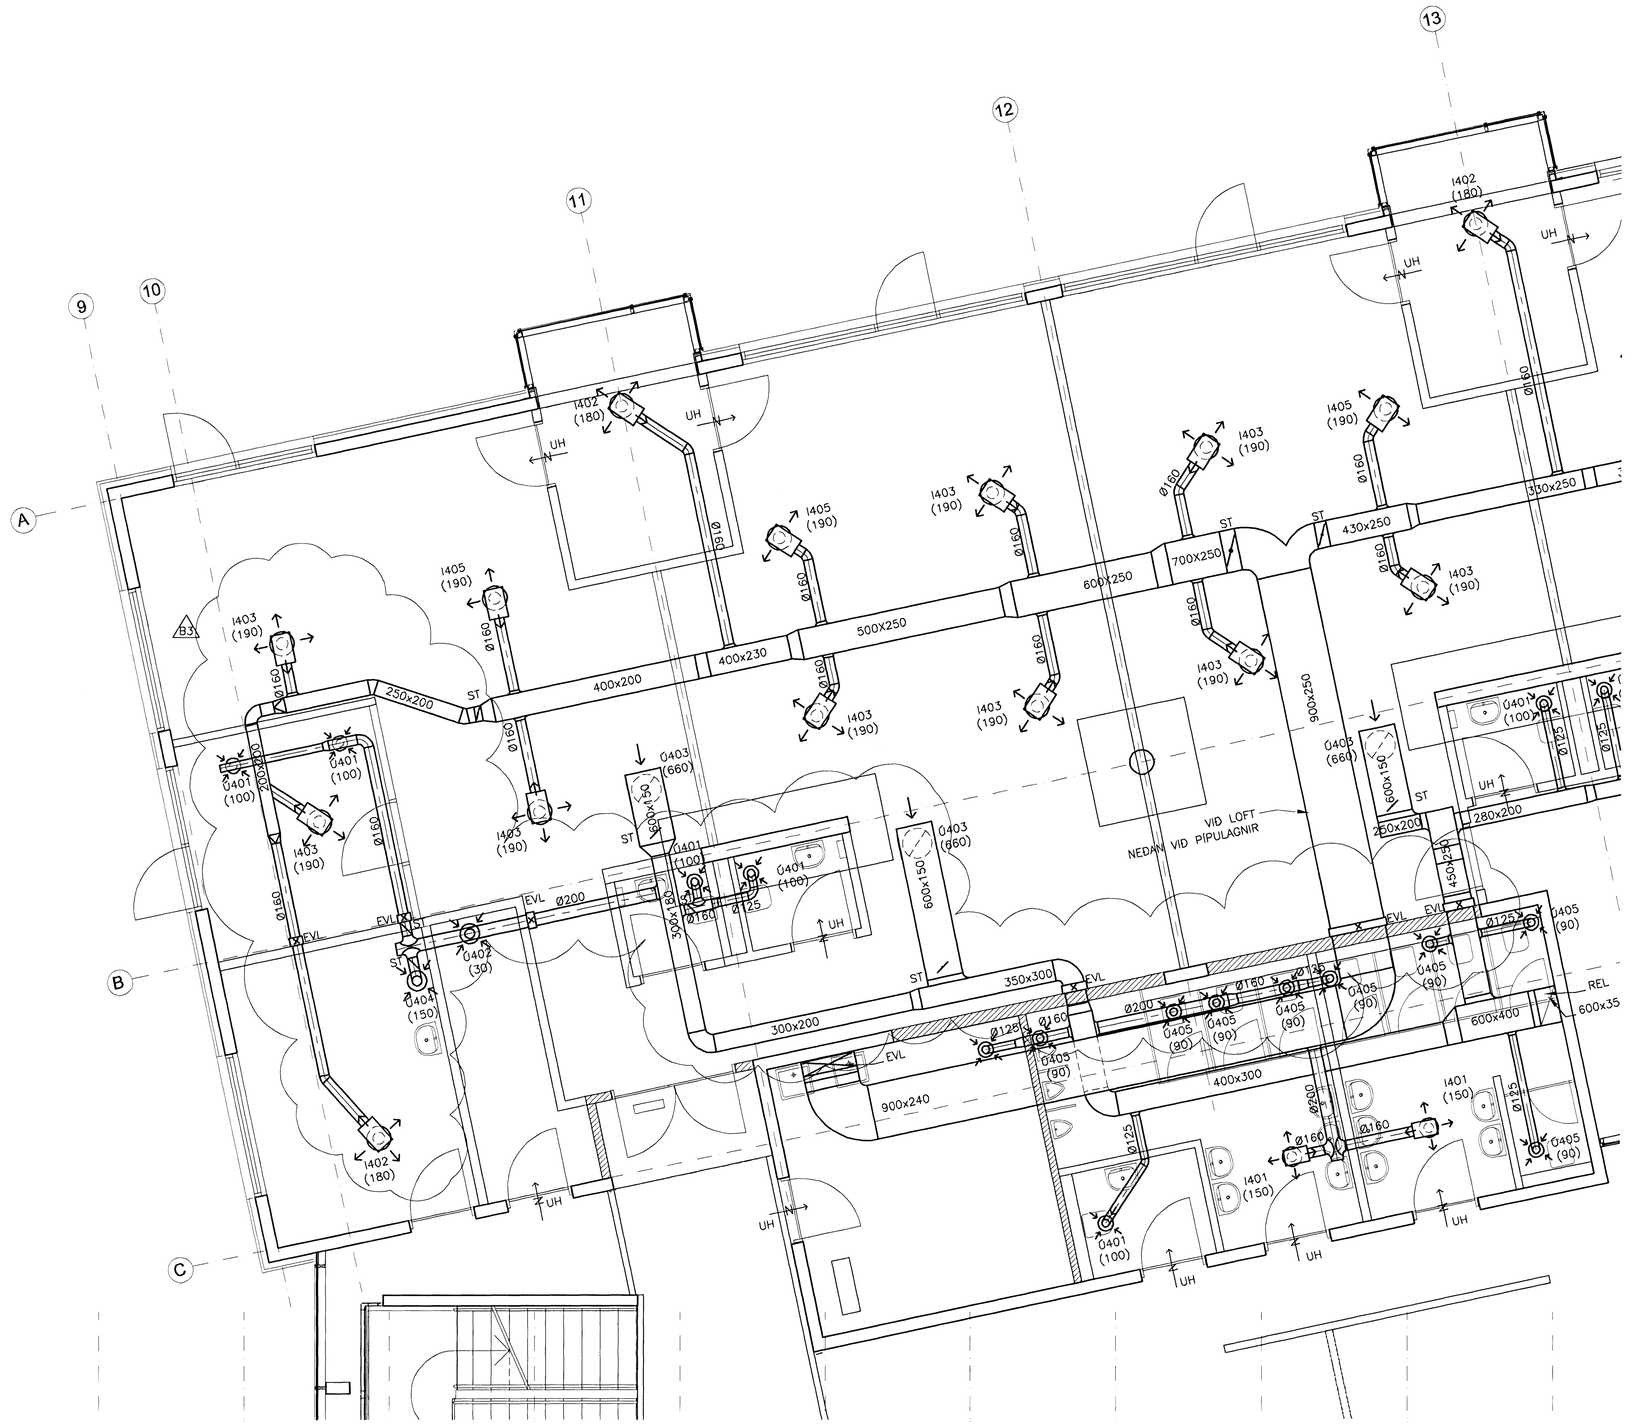

1. HÆÐ, GRUNNMYND
MKV. 1

Samþykkt þann
27 MAI 2008
Byggingarfulltrúinn í Hafnarfirði
F.h. Hrólfur S. Gunnlaugsson

ÚTGÁFUFERILL

NÚMER:	DAGS:	SKÝRINGAR:	HANNAÐ:
B1	12.12.2006	BYGGINGARTEIKNING	BIO
B2	04.02.2008	ÝMSAR BREYTINGAR	BIO

DAGS. UNDIRSKRIFTAR: | NAFN OG KT. SAMRÆMINGARHÖNNUÐAR:

UNDIRSKRIFT SAMRÆMINGARHÖNNUÐAR:

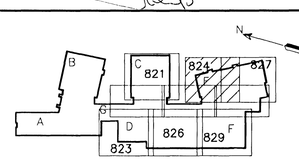

LYKILMYND

MKV. 1
0 1000 2000 3000 4000 5000

Á TEIKNINGUM ÞESSUM OG TEIKNINGAR, AÐ HLUTA EÐA HEILD, ER HÁÐ SKRIFLEGU LEYFI HÖFUNDA.

VGK HÖNNUN
GRENSÁSVEGI 1 - 108 REYKJAVÍK - SÍMI: 422 3000 - FAX: 422 3001
VEFFANG: www.vgkhonnun.is - NETFANG: vgkhonnun@vgkhonnun.is

HEITI VERKS:

HRAUNVALLASKÓLI 2. ÁF.

DREKAVELLIR 9, HAFNARFIRDI

HEITI TEIKNINGAR:

LOFTRÆSIKERFI:
1. HÆÐ, GRUNNMYND

MÆLT:	TEIKNAÐ: ÁÓH	GEYMSLUNÚMER:	VNR: 3.151.218
HANNAÐ: BIO	YFIRFARIÐ: JGG	MKV: 1:50	NR. TEIKNINGAR: L2-824
DAGS. UNDIRSKRIFTAR: 9/4 2008	NAFN OG KT. HÖNNUÐAR: VGK-HÖNNUN hf 4410057722		