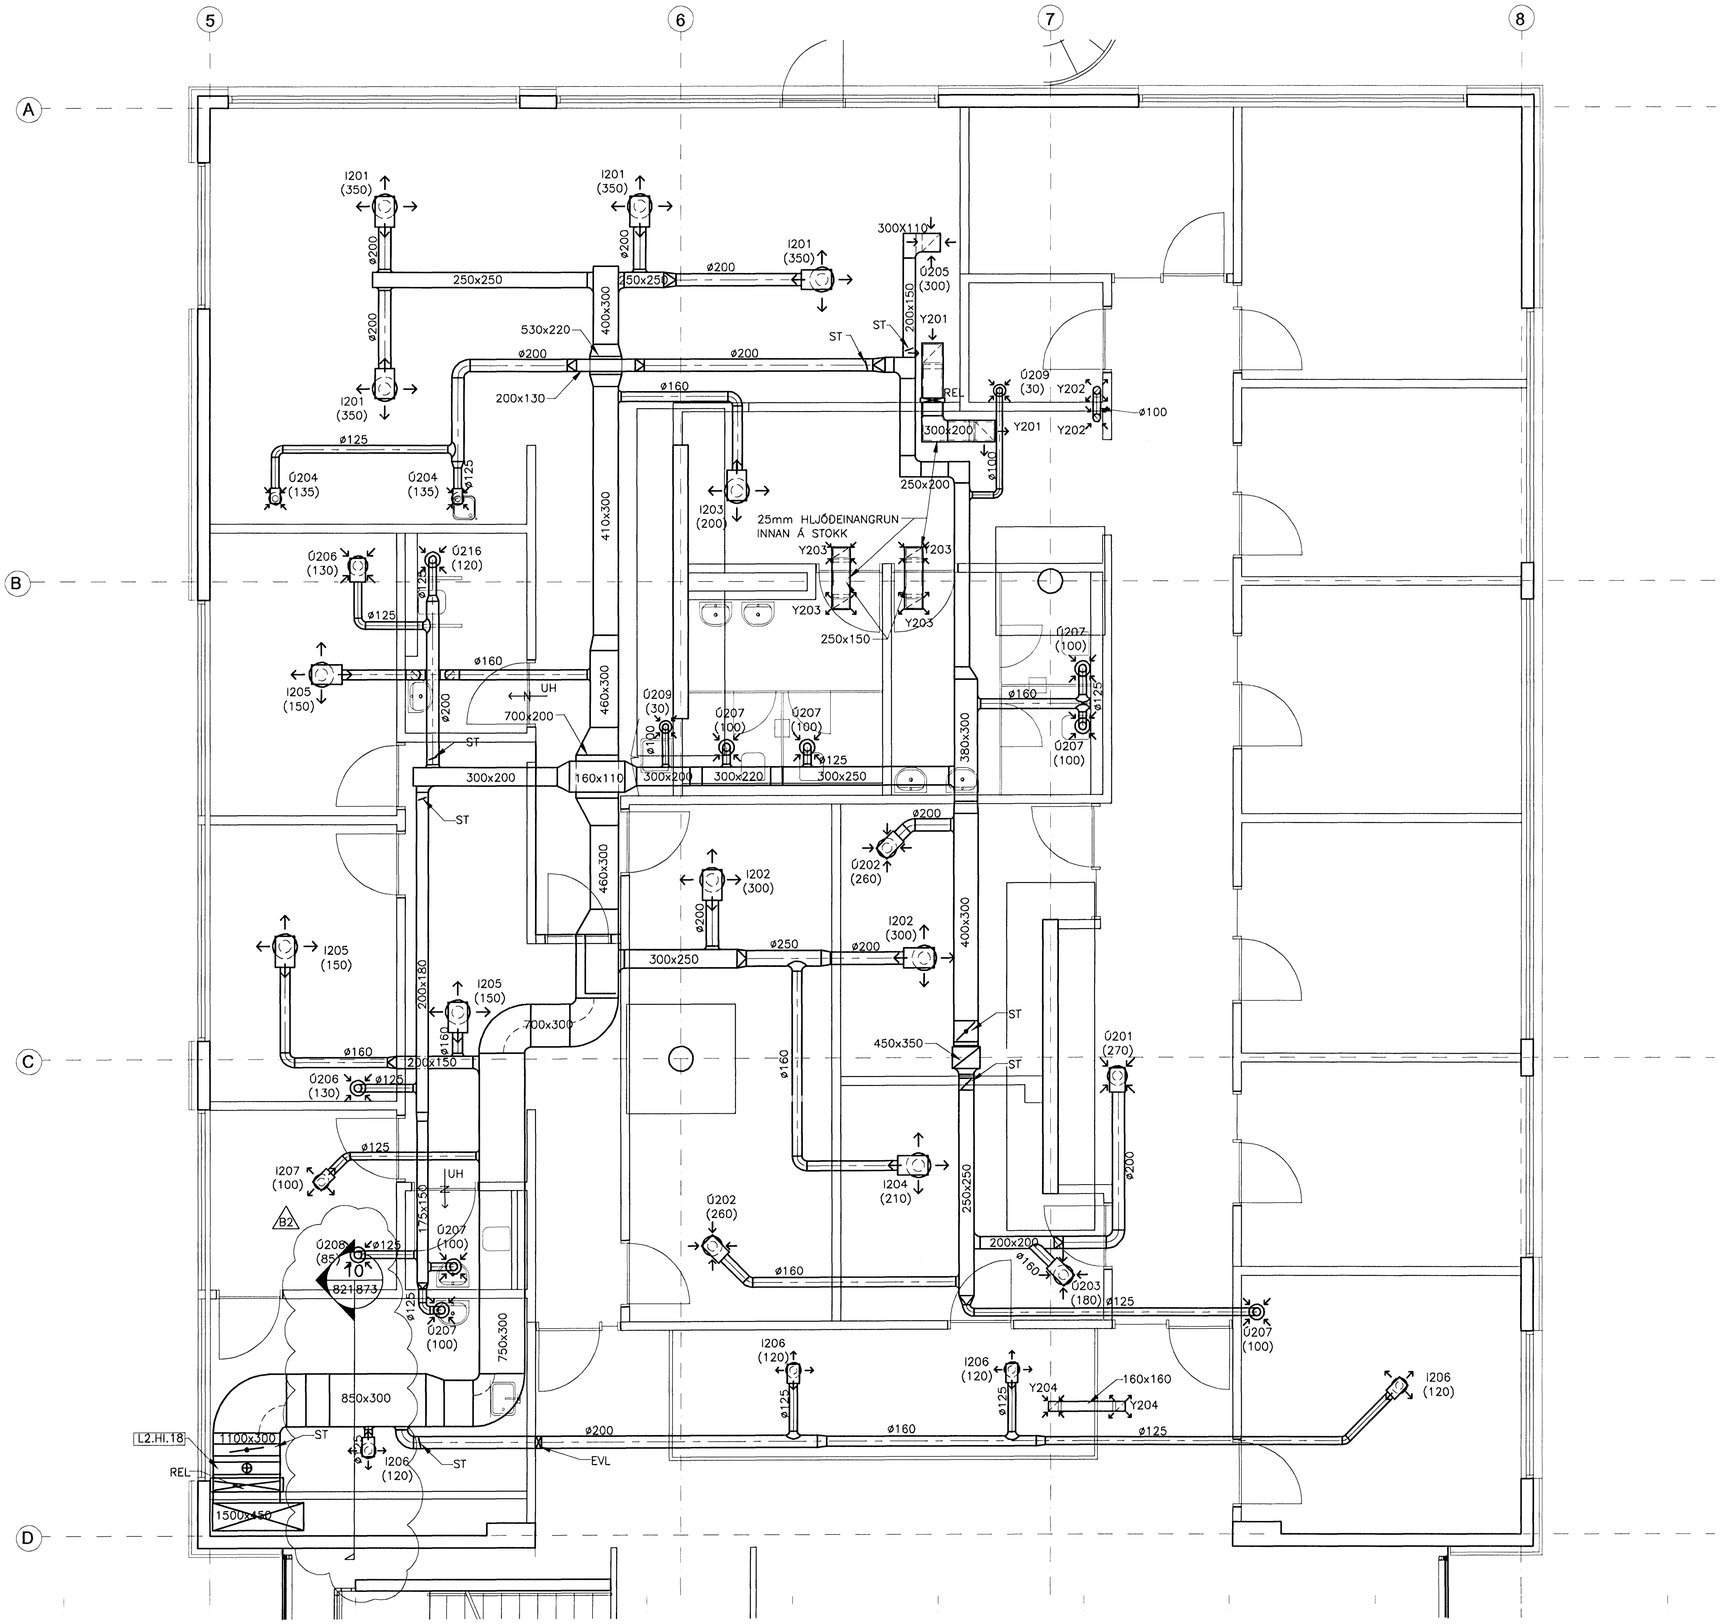

1. HÆÐ, GRUNNMYND
MKV. 1

Samþykkt þann
27 MAI 2008
Byggingarfulltrúinn í Hafnarfirði
F.h. Hrólfur S. Gunnlaugsson

ÚTGÁFUFERILL

NÚMER:	DAGS:	SKÝRINGAR:	HANNAÐ:
B1	12.12.2006	BYGGINGARTEIKNING	BIO
B2	01.03.2007	SNIÐ	BIO

DAGS. UNDIRSKRIFTAR: NAFN OG KT. SAMRÆMINGARHÖNNUÐAR:

UNDIRSKRIFT SAMRÆMINGARHÖNNUÐAR:

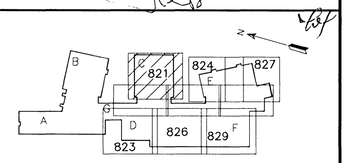

LYKILMYND

MKV. 1

0 1000 2000 3000 4000 5000

1:50 (Í A1) mm

ÖLL AFNOT OG AFRITUN TEIKNINGAR, AÐ HLUTA EÐA HEILD, ER HÁÐ SKRIFLEGU LEYFI HÖFUNDA.

VGK HÖNNUN
GRENSÁSVEGI 1 · 108 REYKJAVÍK · SÍMI: 422 3000 · FAX: 422 3001
VEFFANG: www.vgkhonnun.is · NETFANG: vgkhonnun@vgkhonnun.is

HEITI VERKS:

HRAUNVALLASKÓLI 2. ÁF.

DREKAVELLIR 9, HAFNARFIRÐI

HEITI TEIKNINGAR:

LOFTRÆSIKERFI:
1. HÆÐ, GRUNNMYND

MÆLT:	TEIKNAÐ: ÁÓH	GEYMSLUNÚMER:	VNR: 3.151.218
HANNAÐ: BIO	YFIRFARIÐ:	MKV: 1:50	NR. TEIKNINGAR: L2-821
DAGS. UNDIRSKRIFTAR: 27/4 2008	NAFN OG KT. HÖNNUÐAR: VGK-HÖNNUN hf 430572-0169		
UNDIRSKRIFT HÖNNUÐAR:			ÚTGÁFA: