


Samþykkt bann
27 MAI 2008
Byggingarfulltrúinn í Hafnarfirði
F.h. Hröifur S. Gunnlaugsson


ÚTGÁFUFERILL			
NÚMÉR:	DAGS:	SKÝRINGAR:	HANNAÐ:
B1	10.10.2006	BYGGINGARTEIKNING	PB
B2	01.03.2007	SNID	PB

DAGS, UNDIRSKRIFTAR: NAFN OG KT. SAMRÆMINGARHÖNNUNDAAR:
UNDIRSKRIFT SAMRÆMINGARHÖNNUNDAAR: *[Signature]*

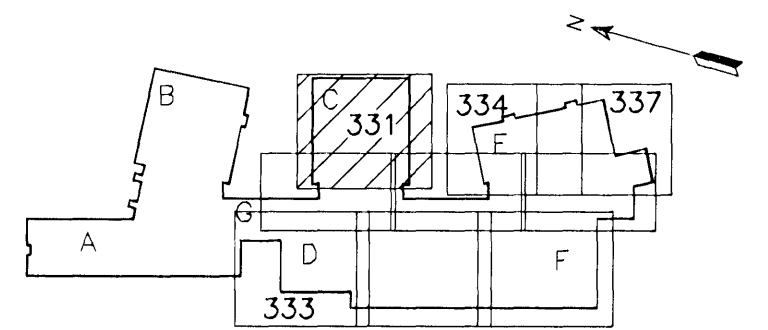

LYKILMYND

ALMENNAR SKÝRINGAR SJÁ TEIKN. P2-361

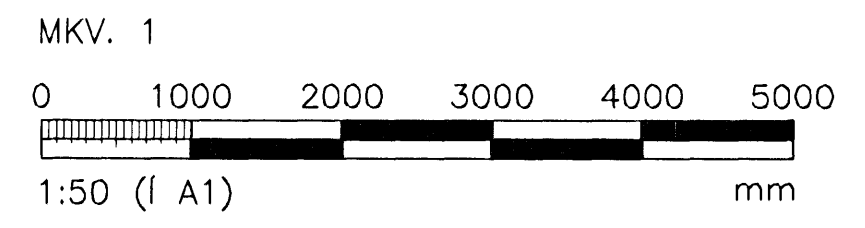


ÖLL AFNOT OG AFRITUN TEIKNINGAR, AD HEUTA EDA HEILD, ER HÁÐ SKRIFLEGGU LEYFI HÖFUNDA.

VGK HÖNNUN
GRENSÁSVEGI 1 · 108 REYKJAVÍK · SIMI: 422 3000 · FAX: 422 3001
VEFFANG: www.vgkhonnun.is · NETFANG: vgkhonnun@vgkhonnun.is

HÉTI VERKS:
HRAUNVALLASKÓLI 2. ÁF.
DREKAVELLIR 9, HAFNARFIRÐI

HÉTI TEIKNINGAR:
VATNSLÖGN:
2. HÆÐ, GRUNNMYND

MELT:	TEIKNAD:	GEYMSLUNÚMÉR:	NÚM.:
HANNAÐ:	YFIRFARID:	MKV:	NÚM. TEIKNINGAR:
DAGS UNDIRSKRIFTAR:	NAFN OG KT. HÖNNUNDAAR:		
27/11 2008	VGK-HÖNNUN hf	430572-0169	P2-331

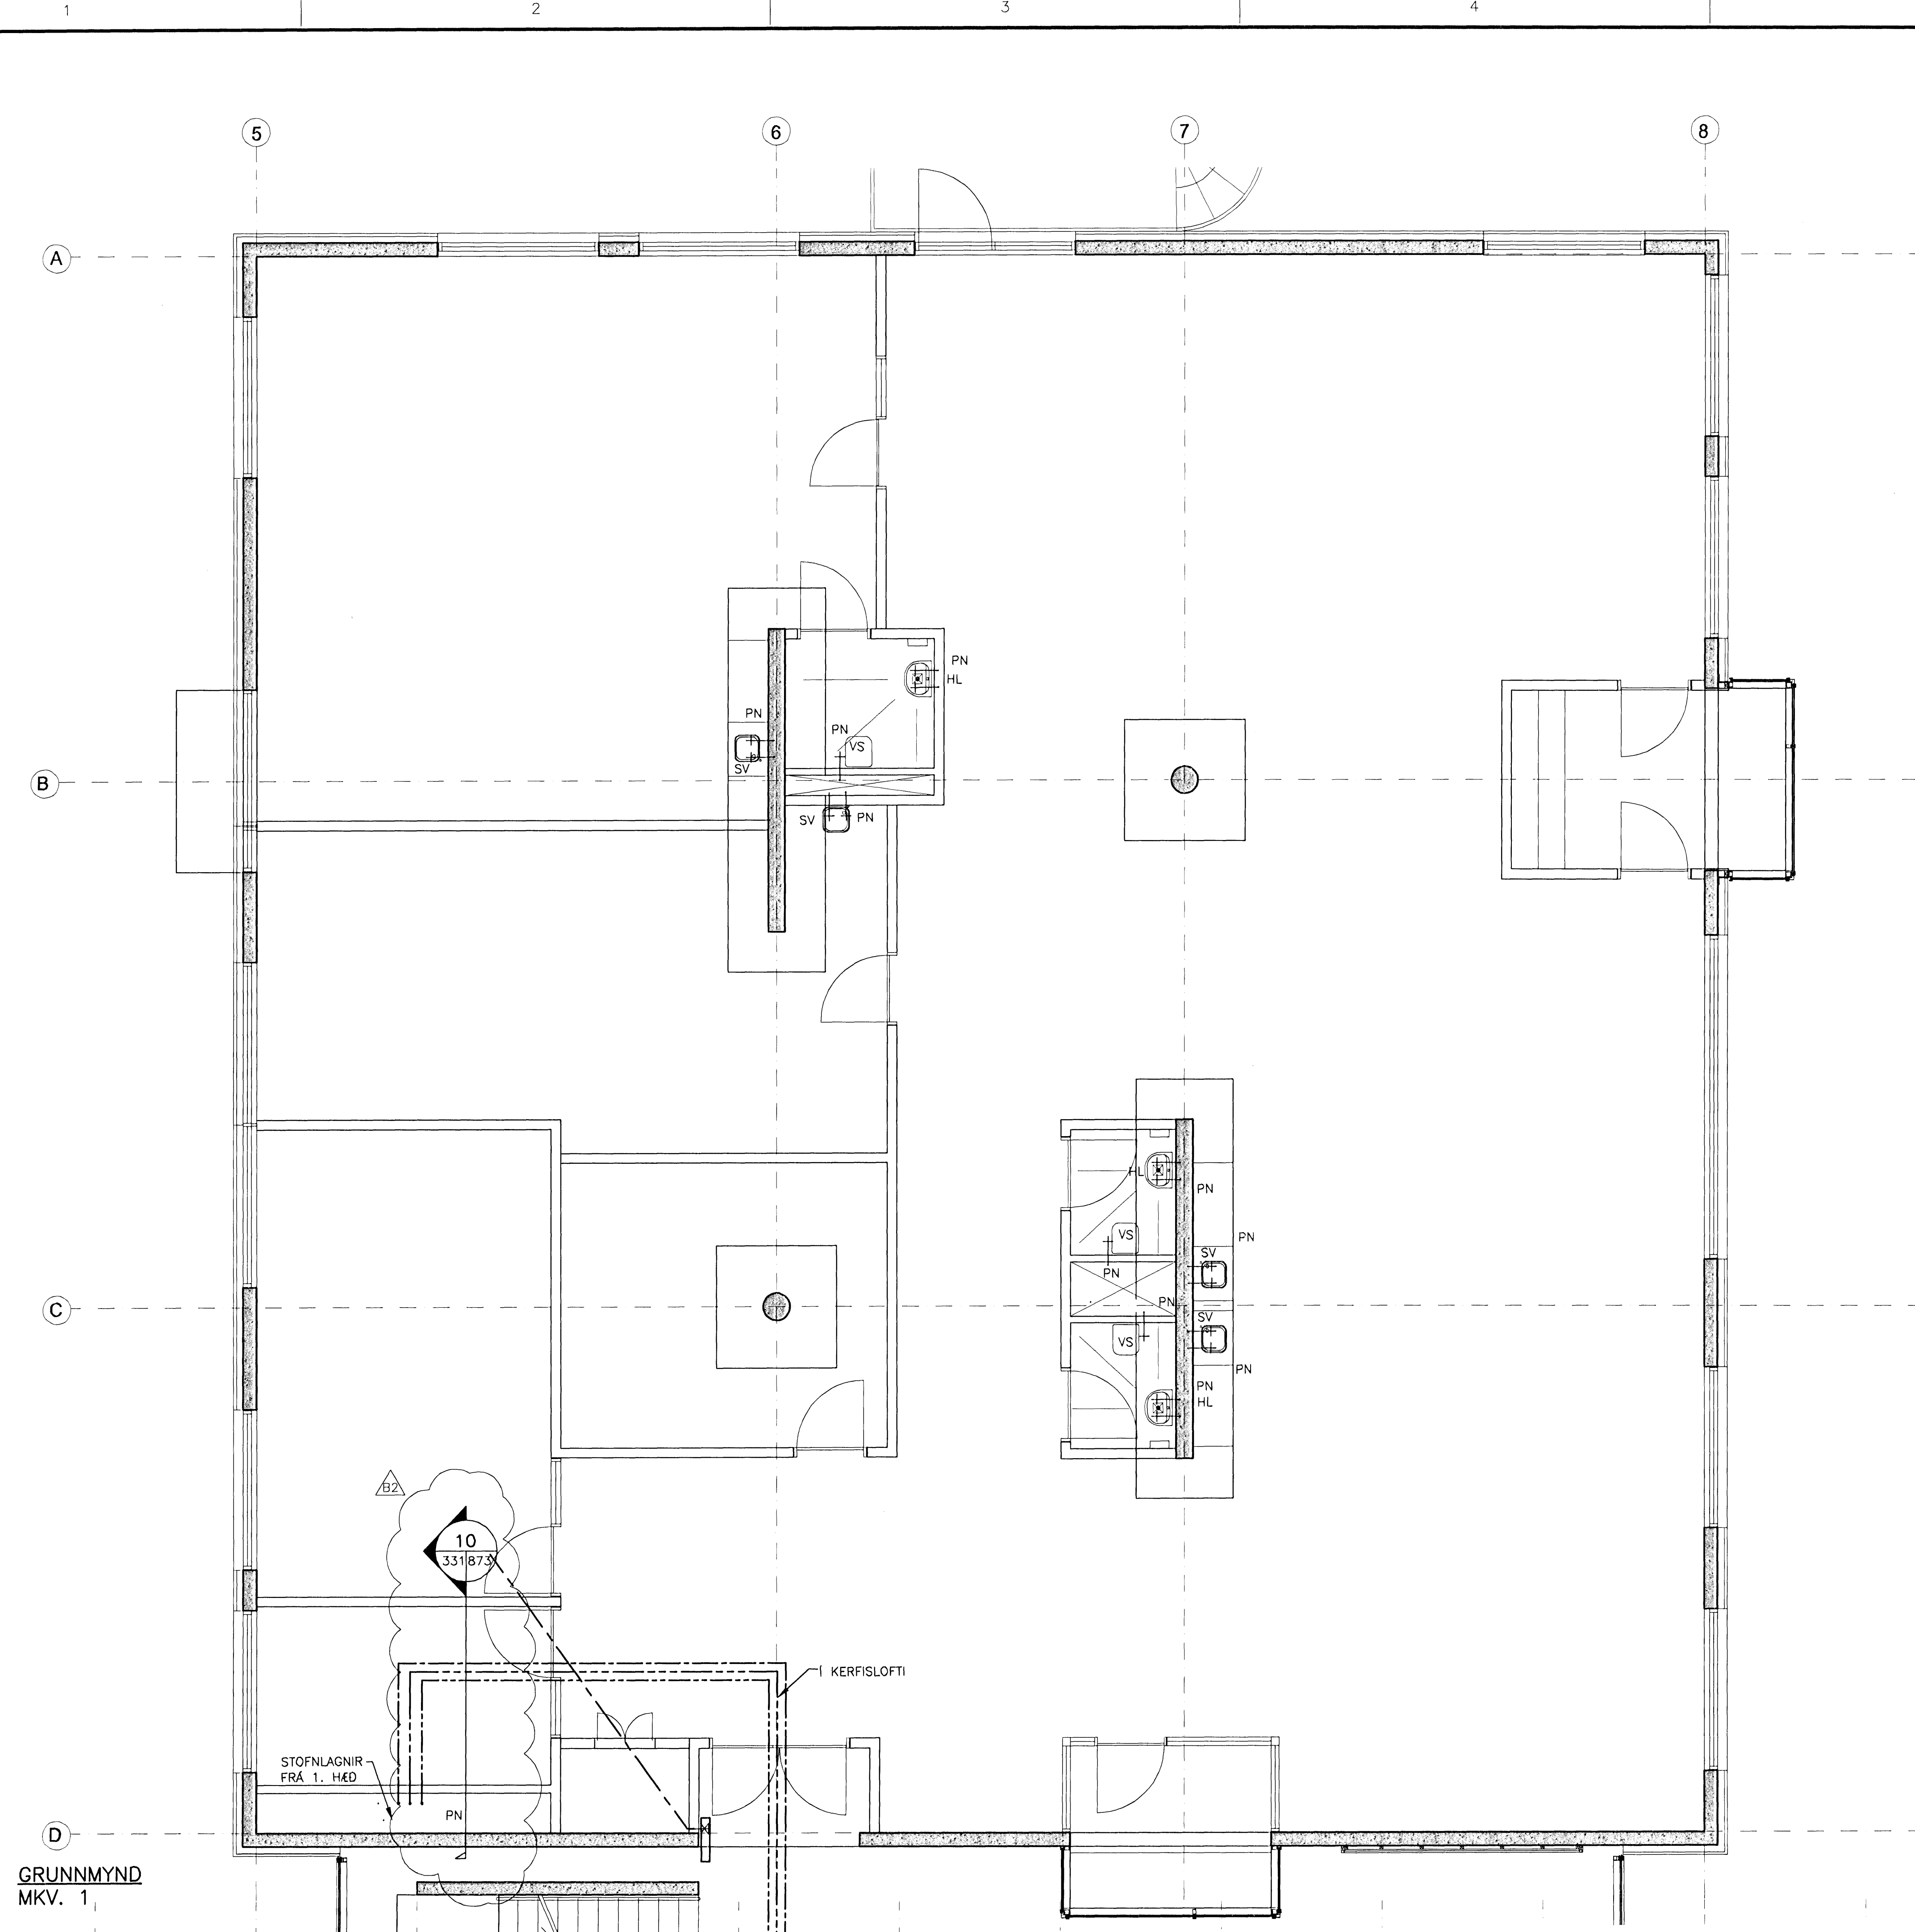

GRUNNMYND
MKV. 1