


Samþykkt þann  
27 MAÍ 2008  
Byggingarfulltrúinn í Hafnarfirði  
F.h. Hrólfur S. Gunnlaugsson

ÓTGAFUFERILL

NÚMÉR	DAGS	SKÝRINGAR	MANNAÐ
B1	10.10.2008	BYGGINGARTEIKNING	PB
B2	10.01.2007	LAGNIR	PB
B3	01.03.2007	SNID	PB
B4	30.07.2007	INNRETTING FÆRD	PB

DAGS. UNDRISKRIFTAR: NAFN OG KT. SAMRÆMINGARHÖNNUNDAÐAR:


UNDRISKRIFT SAMRÆMINGARHÖNNUNDAÐAR: *[Signature]*

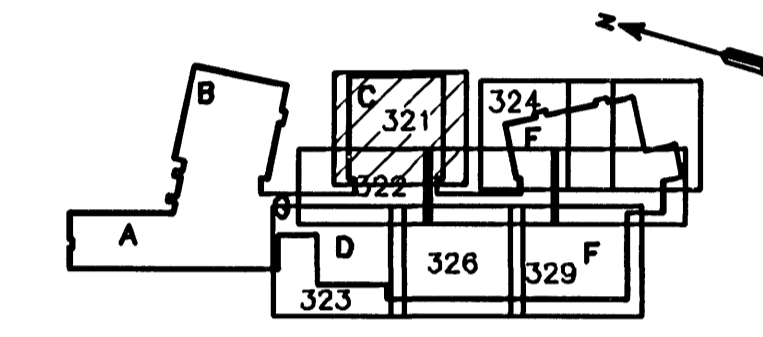

LYKILMYND

ALMENNAR SKÝRINGAR SJÁ TEIKN. P2-361

MKV. 1

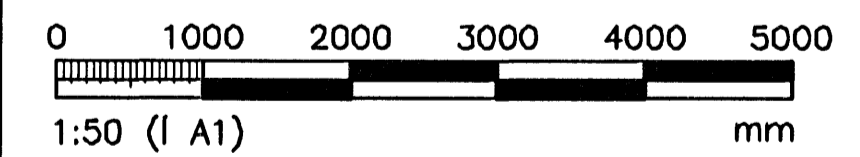


ÖLL AFNOT OG AFRTUN TEIKNINGAR, AD HLUTA EDA HEILD, ER HÁÐ SKRIFLEGU LEYFI HÖNNUNDAÐAR.

**VGK HÖNNUN**  
GRENSÁSVEGI 1 · 108 REYKJAVÍK · Sími: 422 3000 · Fax: 422 3001  
VEFFANG: www.vgkhönnun.is · NETFANG: vgkhönnun@vgkhönnun.is

HEITI VERKS:  
**HRAUNVALLASKÓLI 2. ÁF.**  
**DREKAVELLIR 9, HAFNARFIRDI**

HEITI TEIKNINGAR:  
**VATNSLÖGN:**  
**1. HÆÐ, GRUNNMYND**

MILT	TEIKNAD	GEYMSLANÚMÉR	VNR
MANNAÐ	YFIRFARID	MKV	NR. TEIKNINGAR
DAGS. UNDRISKRIFTAR:	NAFN OG KT. HÖNNUNDAÐAR:	4.30572-0169	<b>P2-321</b>
UNDRISKRIFT HÖNNUNDAÐAR:	LÁRUS ÁRSÆLSSON	2008625119	ÓTGAFU: <b>B4</b>

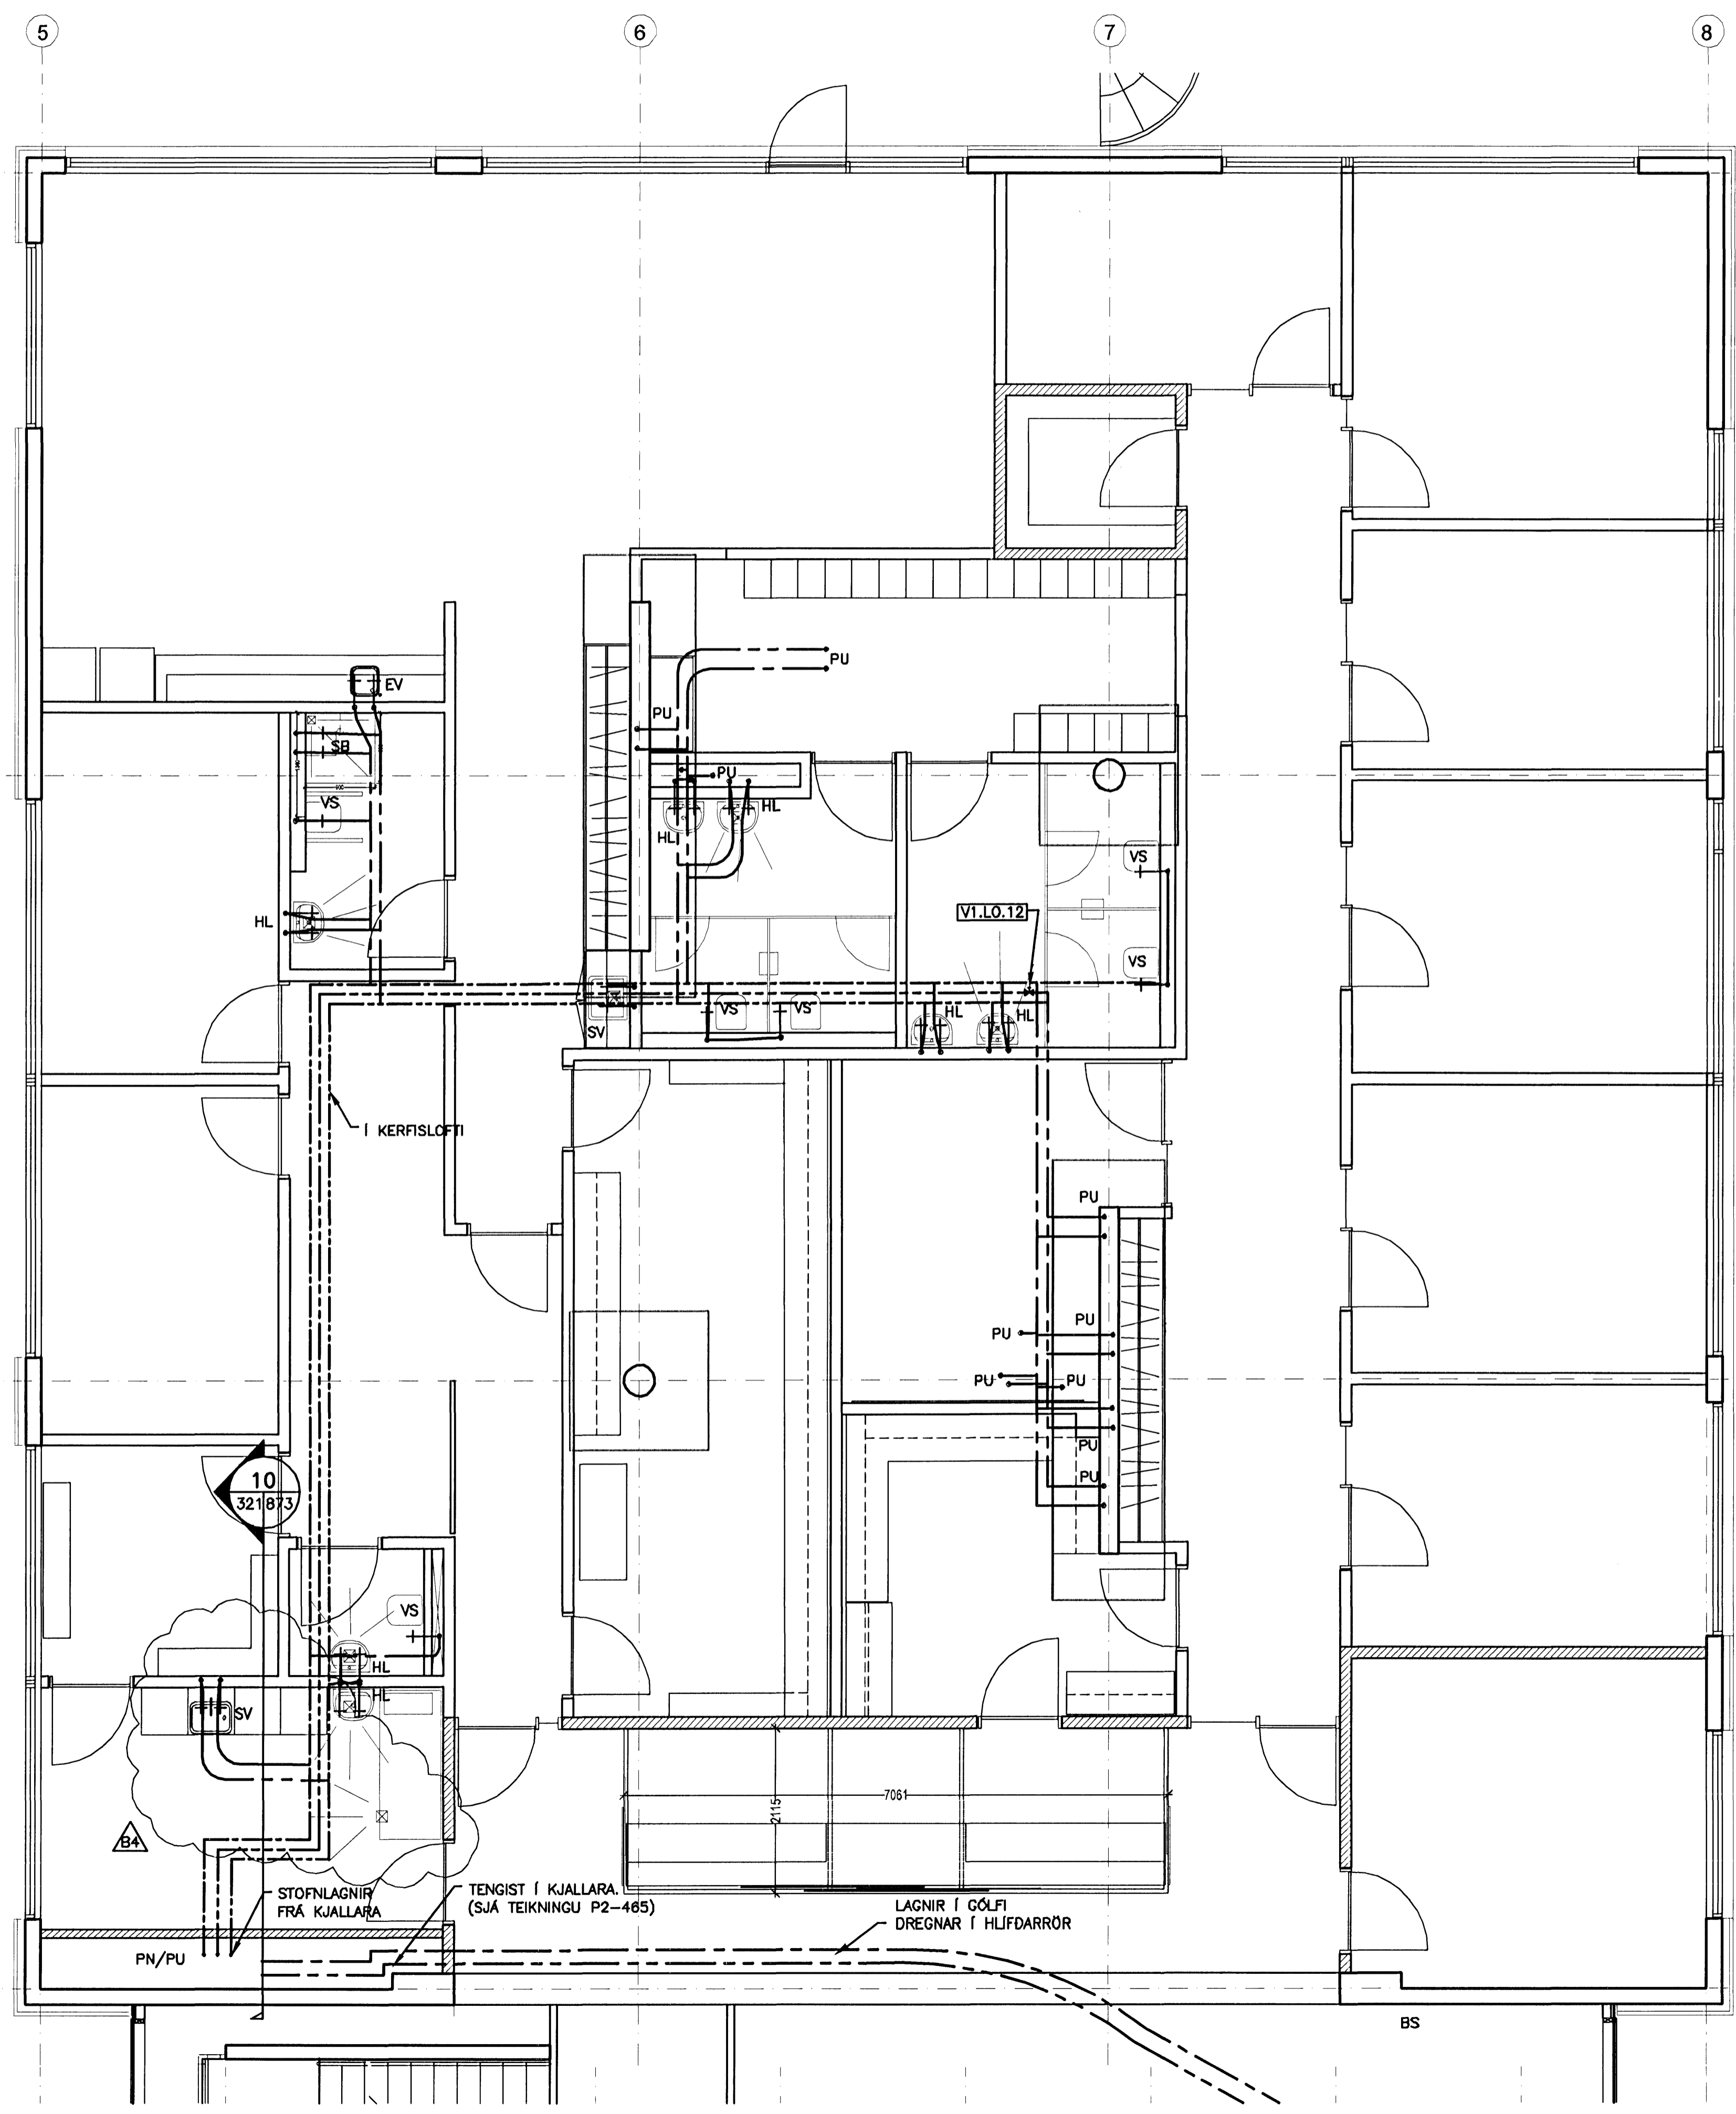

GRUNNMYND  
MKV. 1