
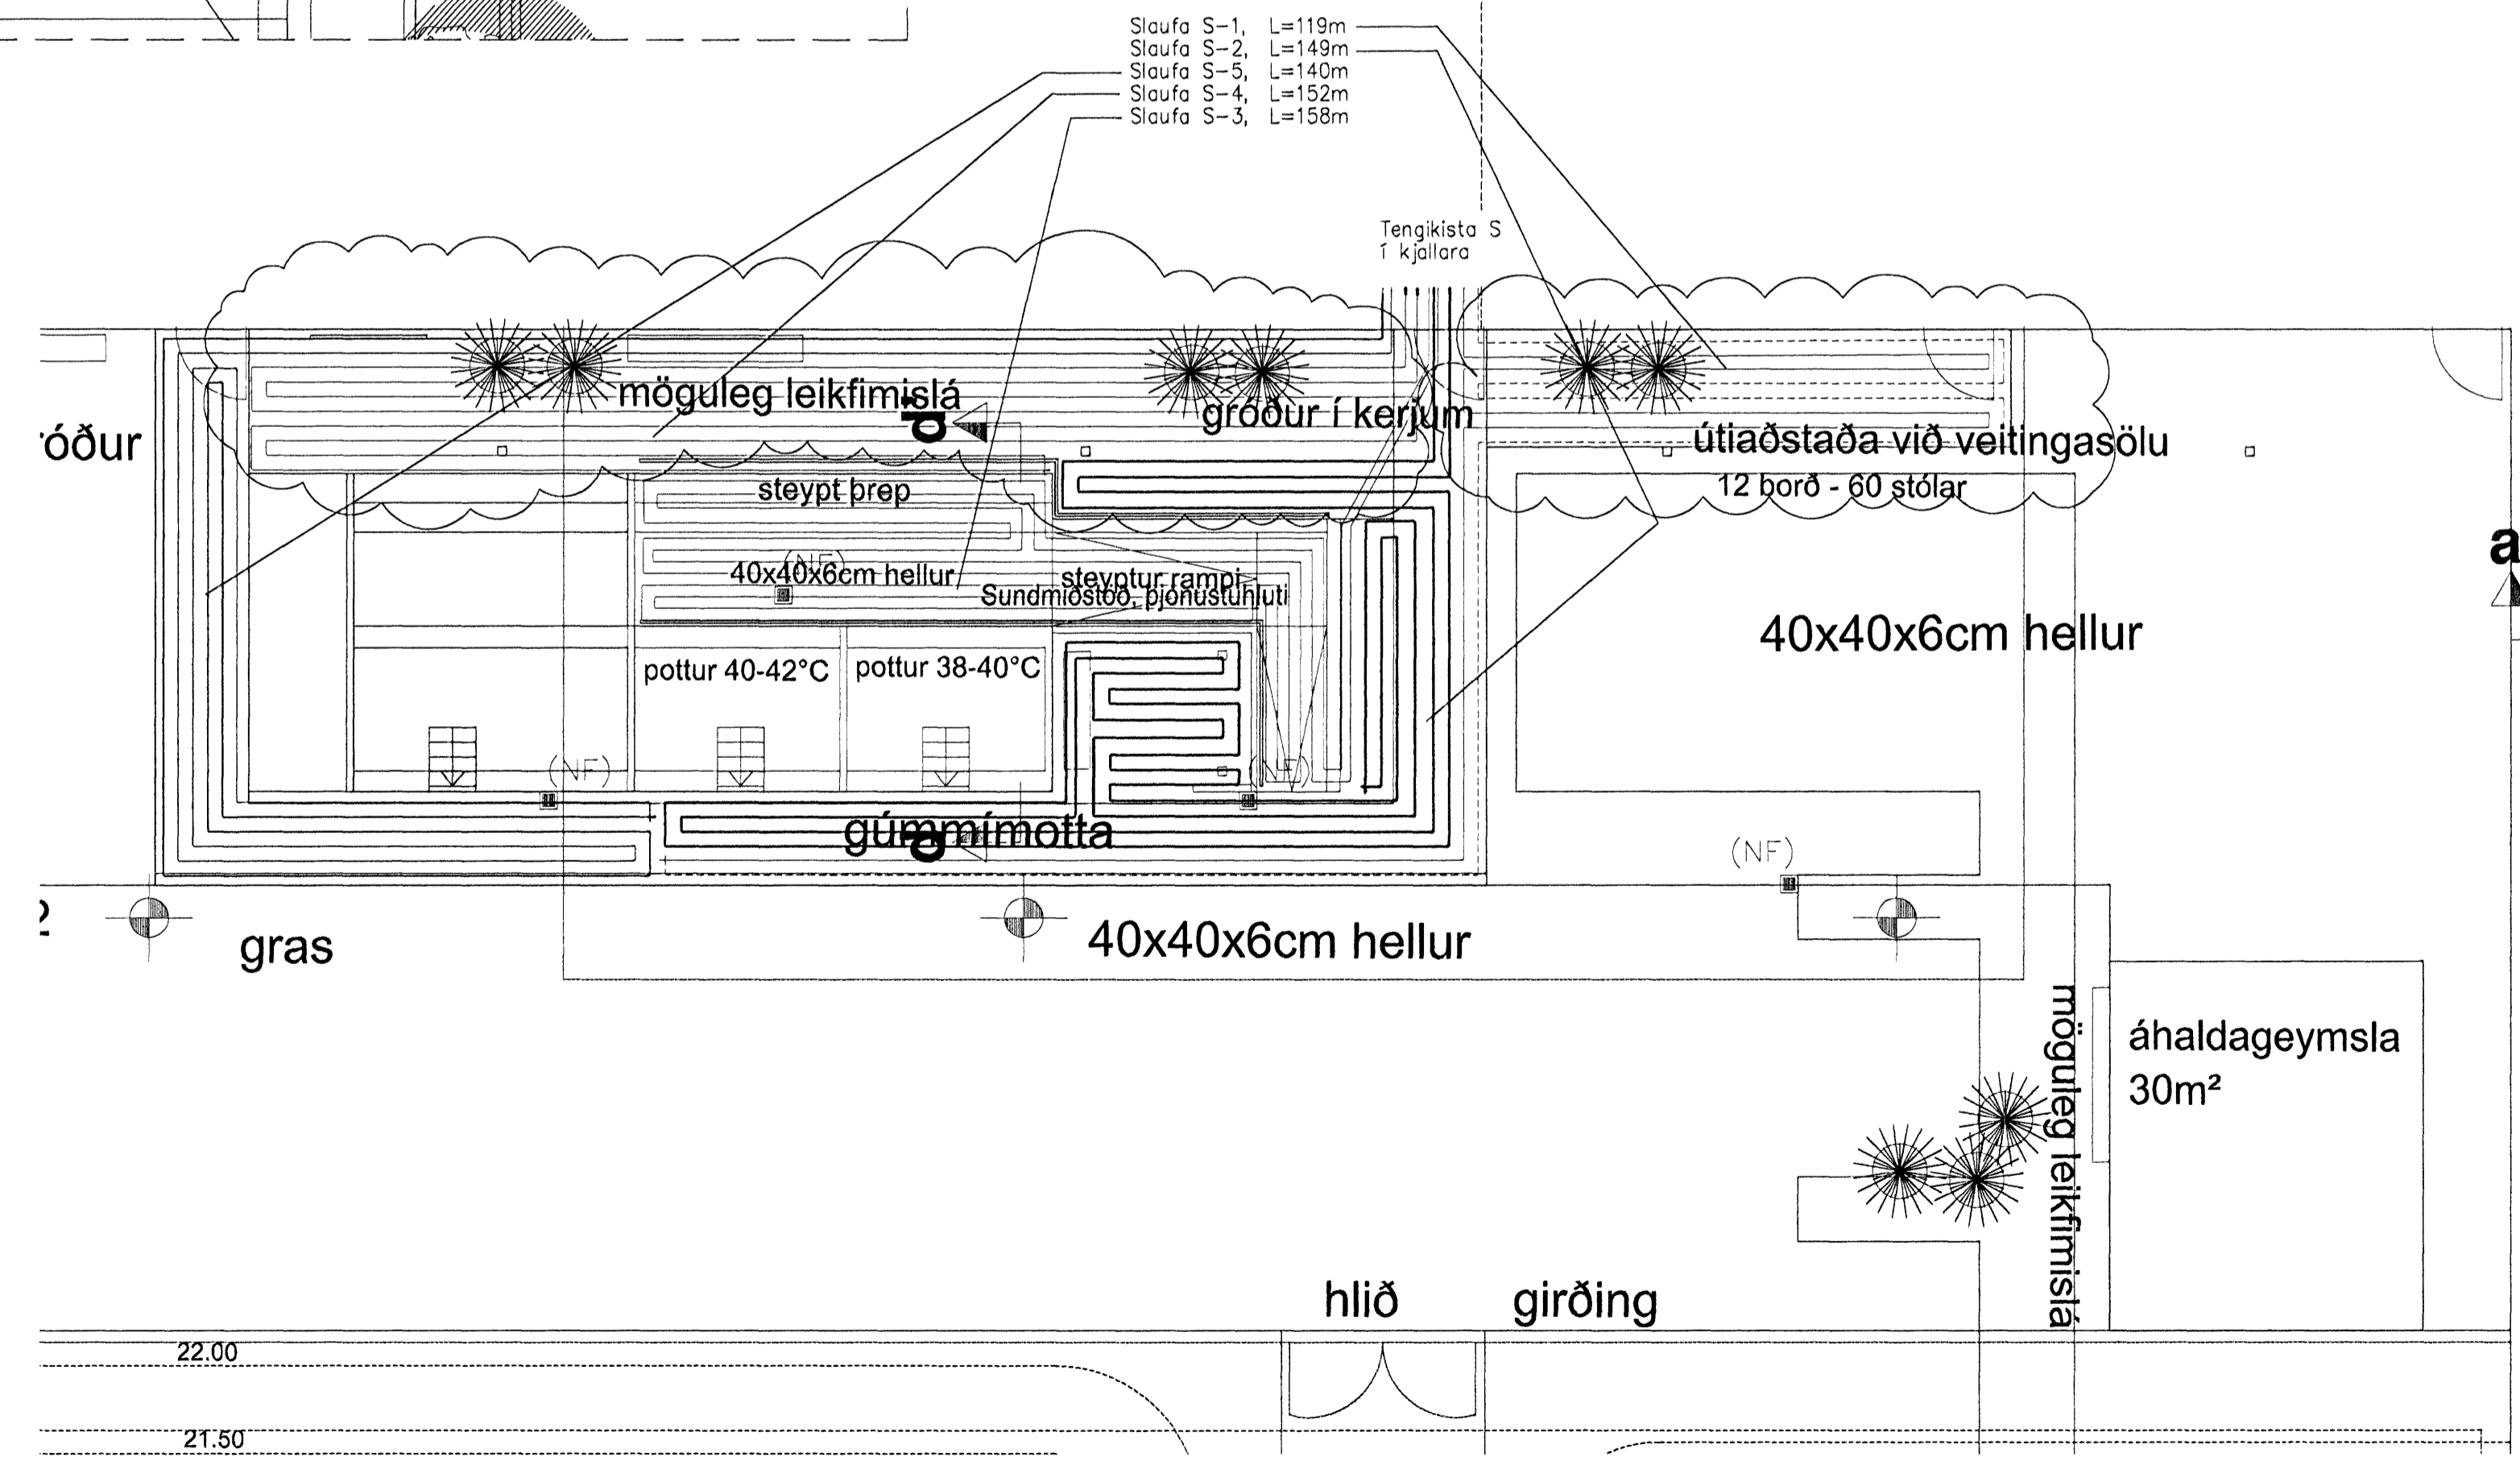
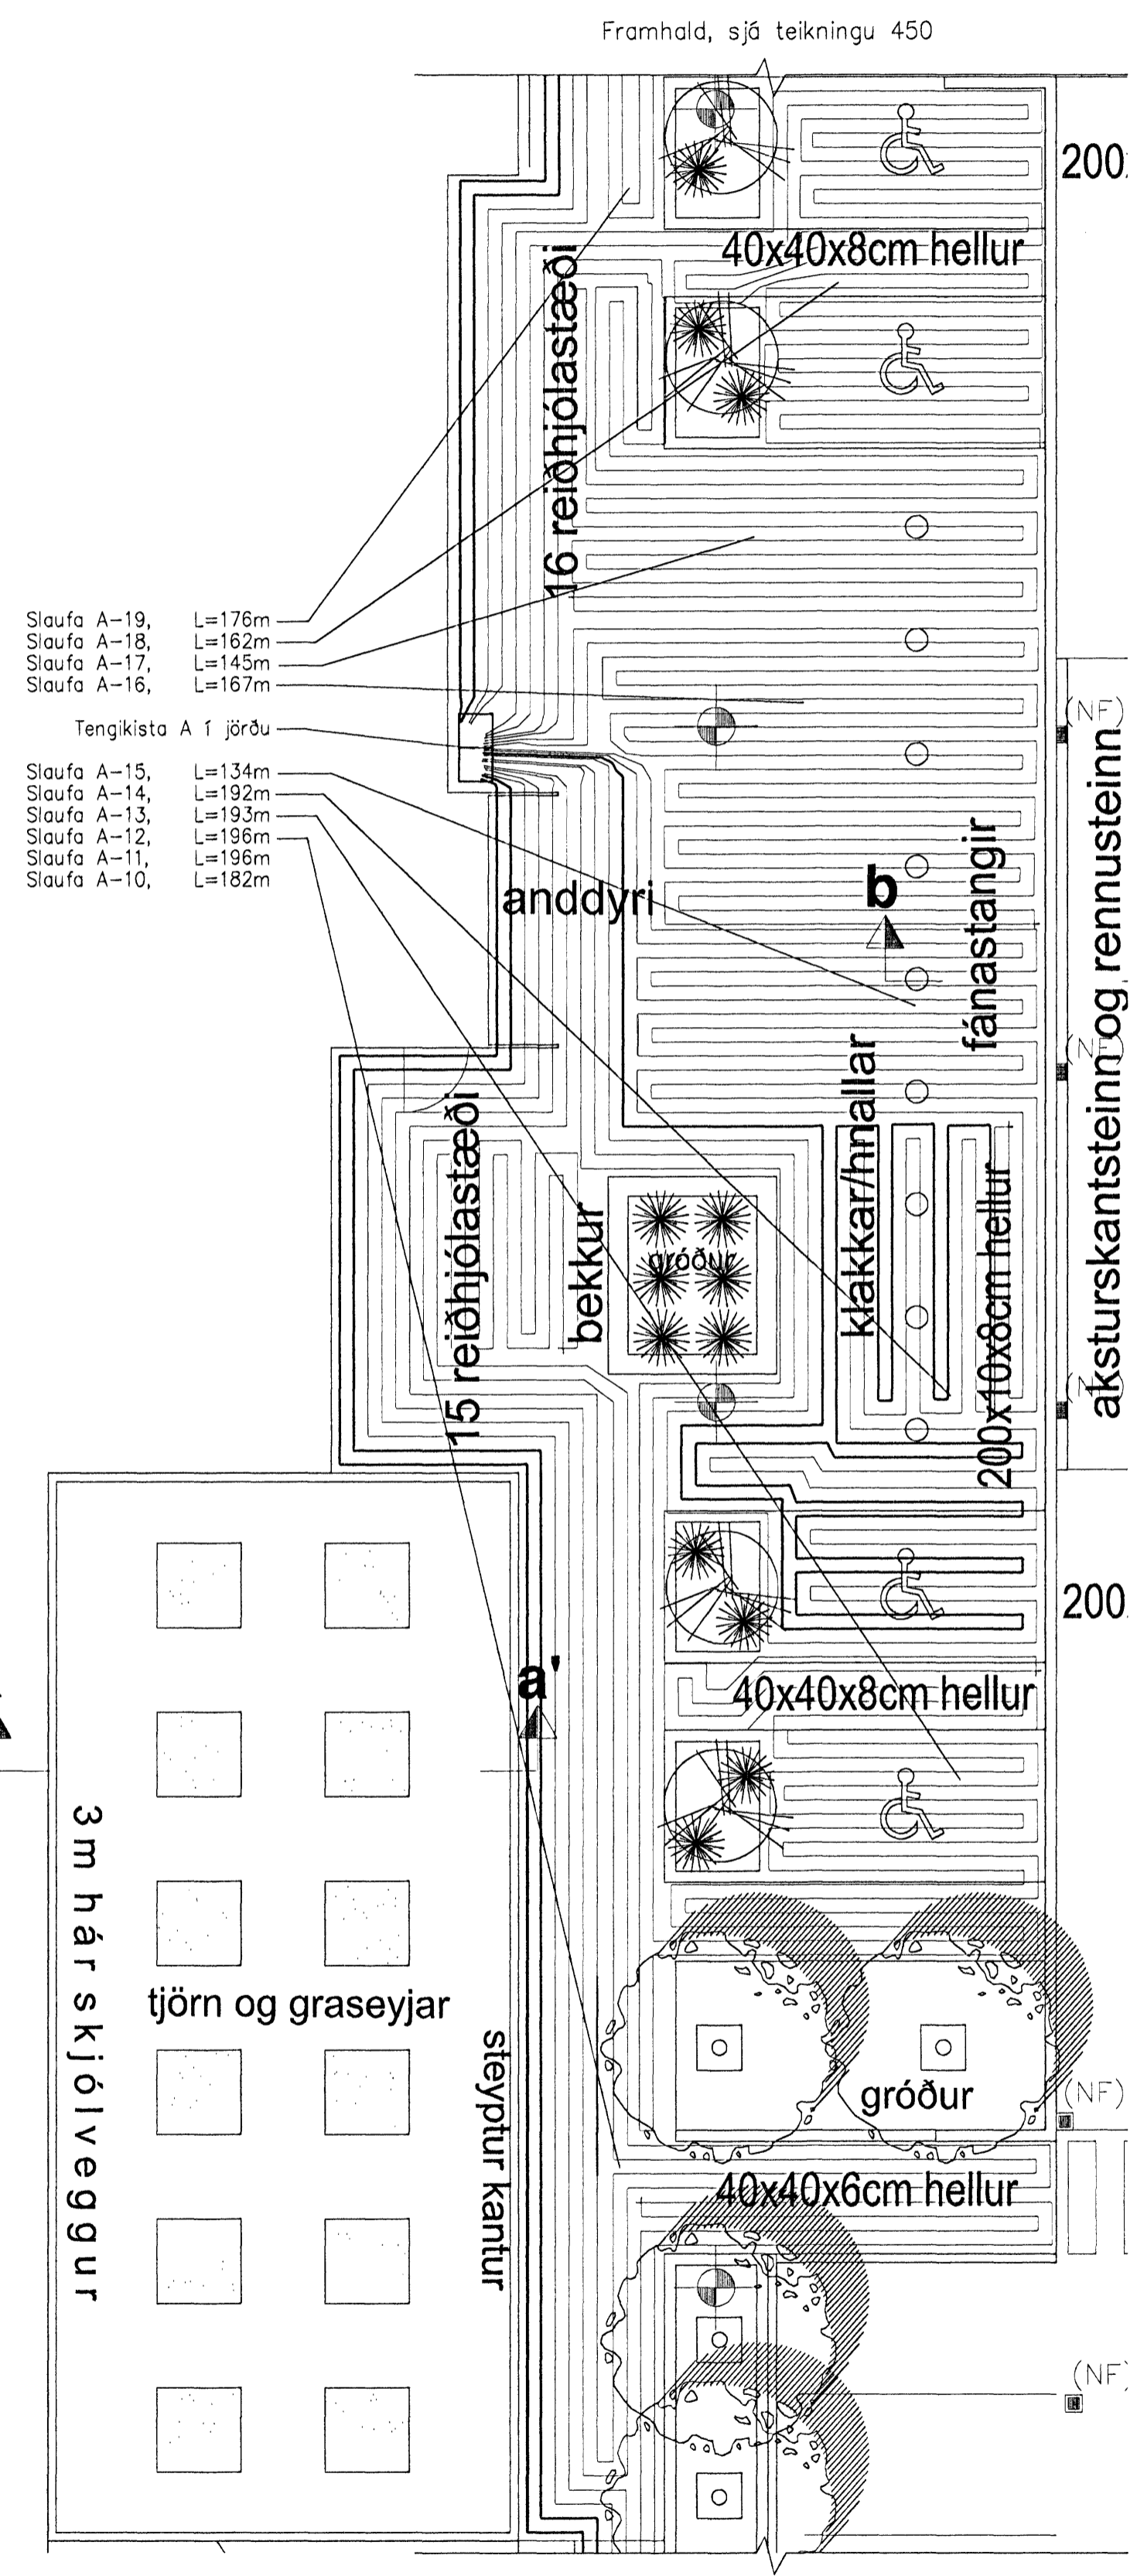


Samþykkt þann
 04 JUNÍ 2008
 Byggingarfulltrúinn í Hafnarfirði,
 F.h. Hrólfur S. Gunnlaugsson

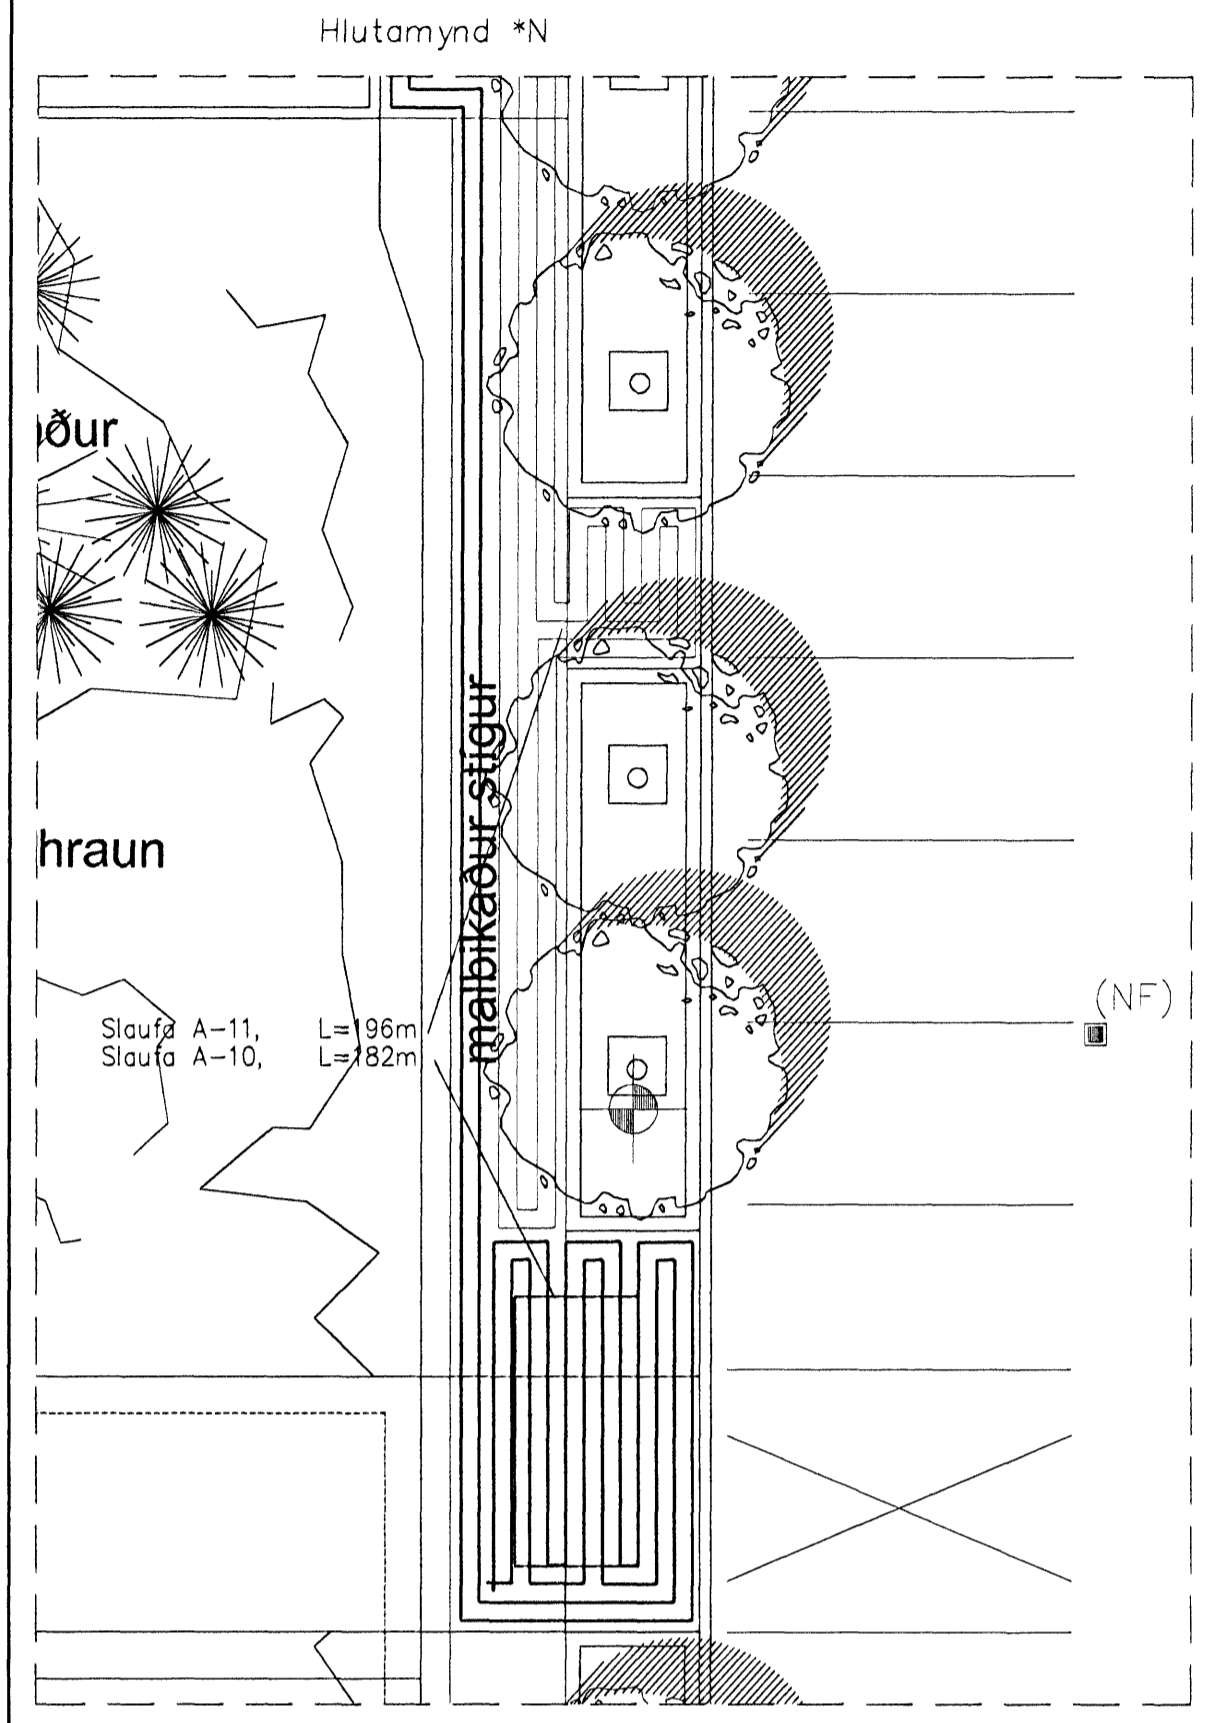

BATTERIÐ
 0617
 1908

Skýringar sjá teikningu nr.300.
 Kerfisuppbýgging, sjá kerfismyndar-
 teikningu nr.446.

A	Aukning á snjóbr. svæðum	SHG	26.02.2008
Ög.	Nr.	Breytingar	Höfundur
			Daga

Verkefning

Ásvellir 2 – Sundmiðstöð Hafnarfjarðar

Strendingur ehf. Verkefniþjónusta
 Verkastaða 13-15 - 220 Hafnarfjarður
 Sími 565 5646, Fax 565 5641

Snjóbræðsla
 Grunnmynd 1ðáar 2/3

Daga: 5. mars 2007
 Tölu / málaf: SHG/SHG

Málkorti: 1:100
 Númer teikningar: 451
 Ölgja: A

Framhald, sjá hlutamynd *N á teikn. 451

Nýjustu breytingar sjá ský