


Samþykkt þann
04 JUNI 2008
Byggingarútlitunni í Hafnarfirði
F.h. Hraifur S. Gunnlaugsson

HL

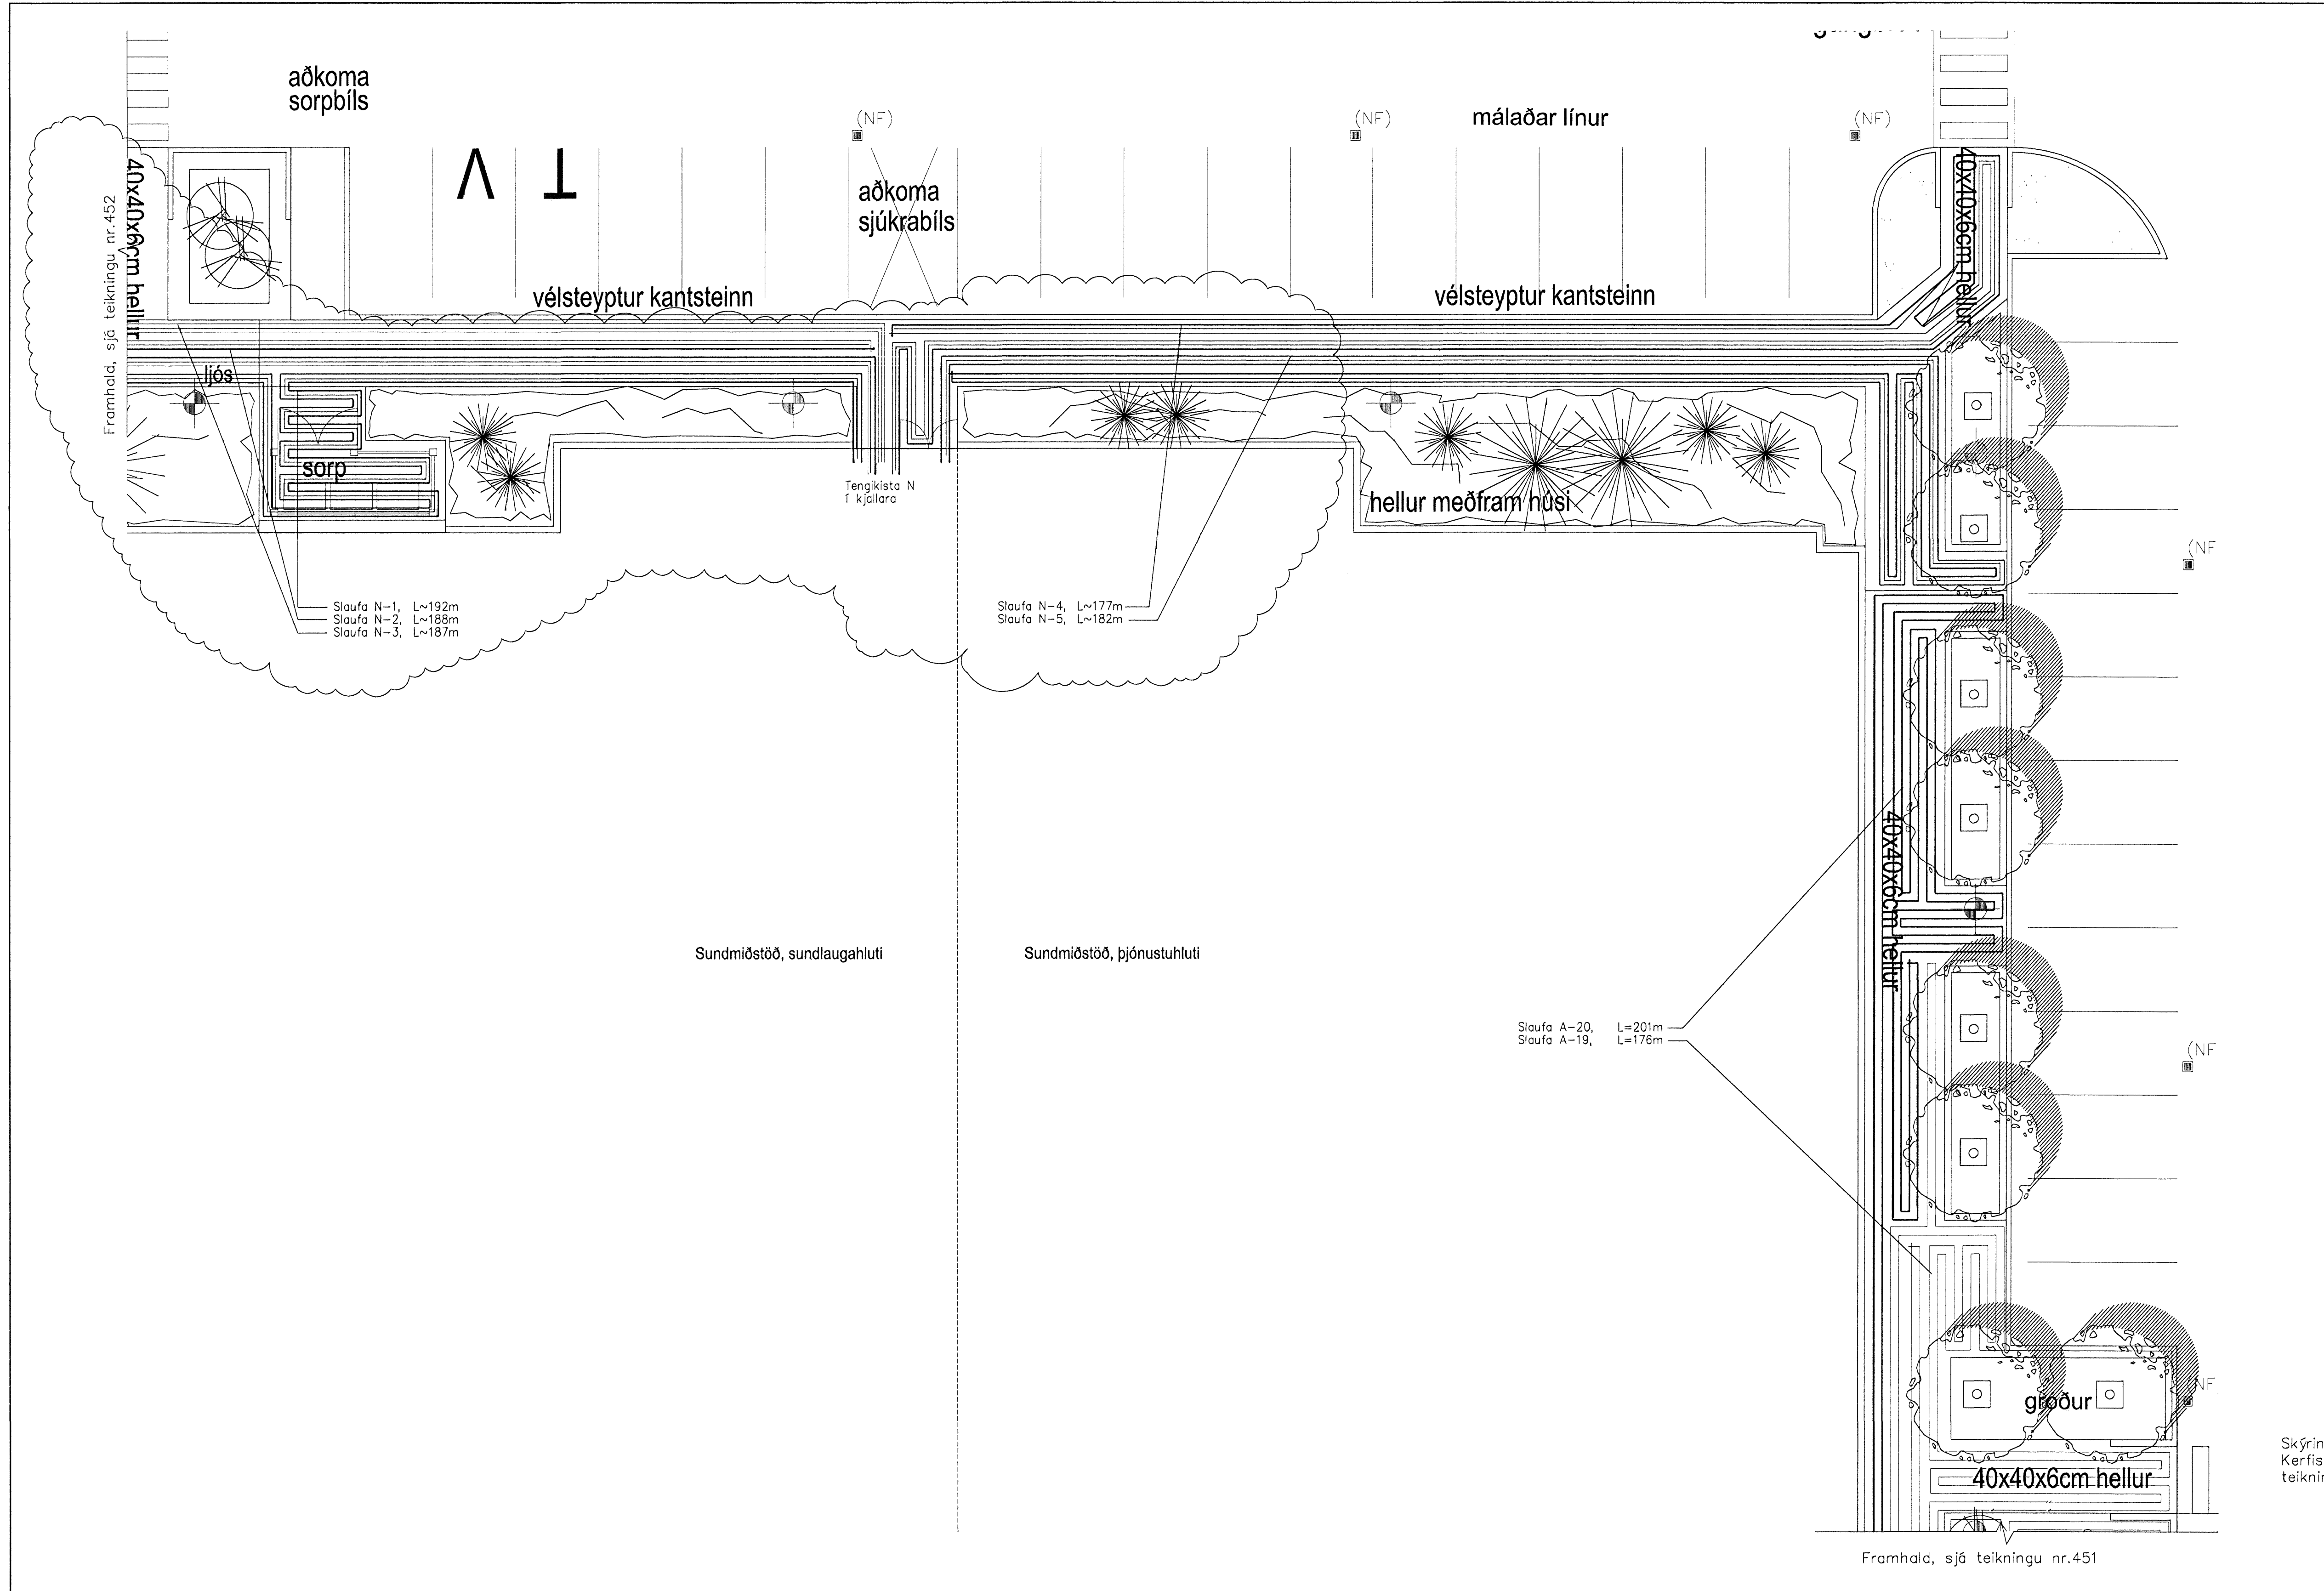

BATTERIÐ
04.7
15.05.08

Skýringar sjá teikningu nr.300.
Kerfisuppbygging, sjá kerfismyndar-
teikningu nr.446.

A	Aukning á snjóbr. svæðum	SHG	26.02.2008
Dag.	Nr.	Breytingar	Höfundur

Verkteikning

Ásvellir 2 – Sundmiðstöð Hafnarfjarðar

Strendingur ehf. Verkfræðingjónusta Fjarbergata 13-15 - 220 Hafnarfjarður Sími 565 5446, Fax 565 5441	Snjóbræðsla Grunnmynd 16ðar 1/3
	Daga 5. mars 2007
Samráðgjafar 1:100	Númer teikningar 450

Nýjustu breytingar sjá ský