



**HNITASKRÁ:**

Nr	Austur	Norður	Hæð
Nf11	356788.818	400295.317	
Nf36	356784.028	400281.132	
Nf37	356768.503	400265.575	
Nf38	356772.991	400275.960	
Nf39	356766.321	400272.367	
Nf41	356748.382	400264.429	
Nf42	356730.341	400255.976	
Nf43	356746.672	400280.631	
Nf44	356715.055	400258.124	
Nf45	356715.336	400246.991	
Nf46	356701.753	400240.626	
Nf94	356793.101	400207.121	
Nf95	356790.837	400206.060	
Nf96	356764.804	400193.861	
Nf97	356762.540	400192.800	
Nf98	356736.506	400180.601	
Nf99	356734.243	400179.540	
T01	356783.069	400277.917	20.61
T05	356812.734	400210.346	19.43
Br07	356718.642	400166.255	17.85
Br08	356727.314	400170.319	17.92
Br09	356793.457	400201.313	18.43
Br10	356815.150	400217.000	19.92
Br11	356787.817	400275.672	20.57
Br14	356767.918	400270.819	20.74
Br15	356704.529	400241.123	21.3

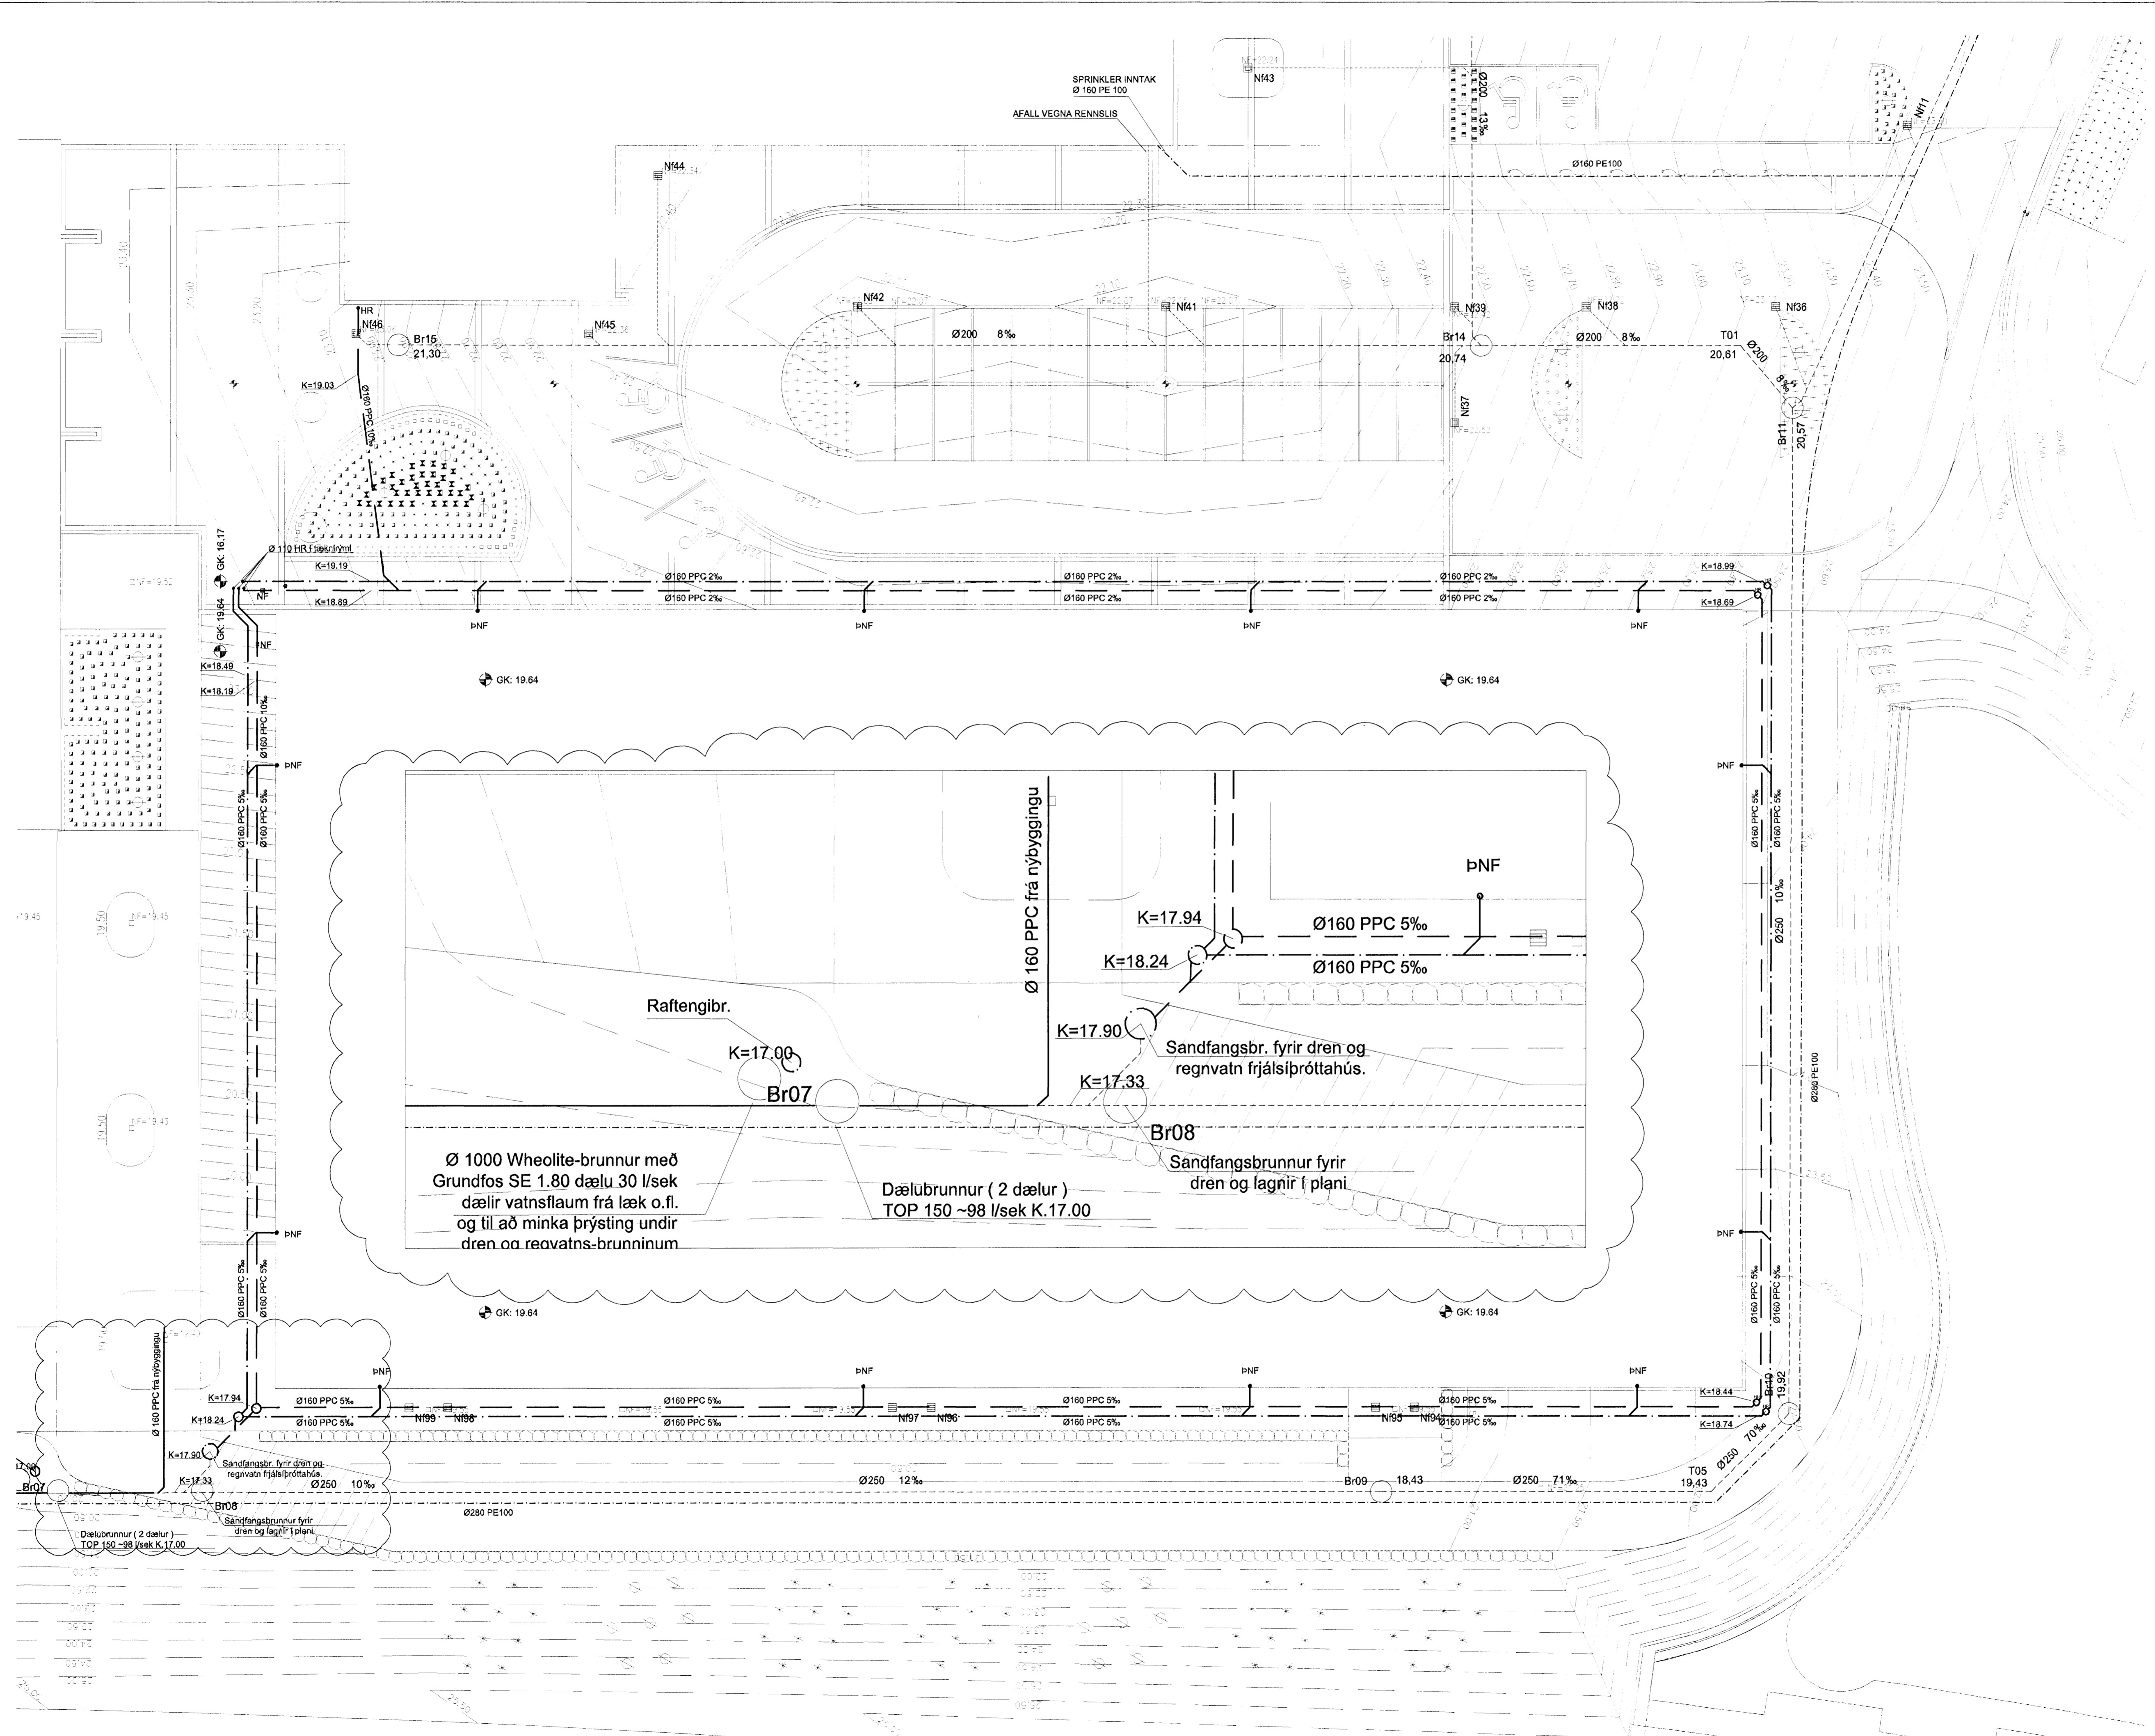

BATTERIÐ  
0604  
05.08.08

**KAPLAKRIKI**

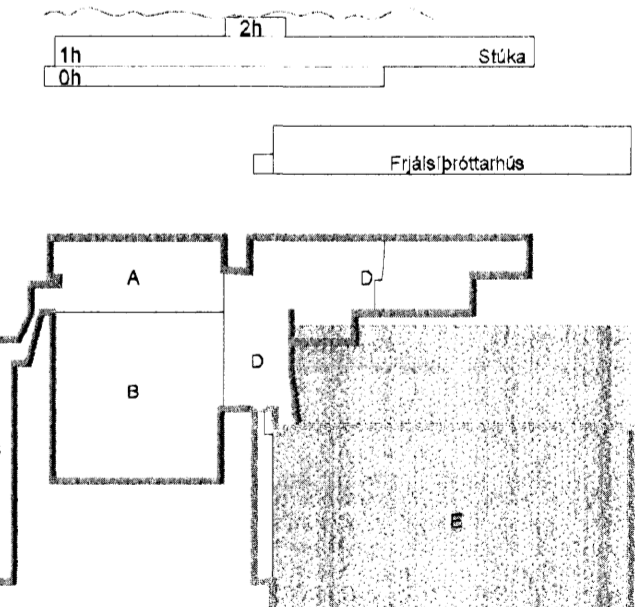

G	22.07.08	Auka dælubrunnur	KMJ/SÁS
F	20.05.08	Færsla & dælubrunni o.fl.	KMJ/SÁS
E	29.01.08	Breytingar á kótum	KMJ/SÁS
D	22.01.08	Bætt við drenglagn	KMJ/SÁS
C	14.12.07	Tilfærslur á lögnum + breytt hnitaskrá	KMJ/SÁS
B	07.12.07	Innsættur sandfangsbrunnur	KMJ/SÁS
A	23.11.07	Verkefningar	KMJ/SÁS
Útg. Dags.		Skýring	Hanna Þyrfa



BEIARHRAUN 20 · 220 HAFNARFJÖRDUR · KENNIT. 710796-2899  
 vsb@vbs.is · Sími 585 8600 · Fax 585 8610 · www.vsb.is

Áritun séðhennuðar  
 Sveinn Áki Sverrisson KT. 230855 5609

**KAPLAKRIKI  
 HAFNARFIRDI**

Verkið  
 Lagnir  
 Grunnlagir í lög  
 Grunnmynd

Hanna Þyrfa | Teknaþ | Yfirfarið | Kvart | Síða  
 RBS/KMJ | RBS/KMJ | SÁS | 1:200 | /A1