



Byggingaflutírói Hafnarfjarðar
Alfreitt Þórunn
- 1. AUG 2008
Björn J.

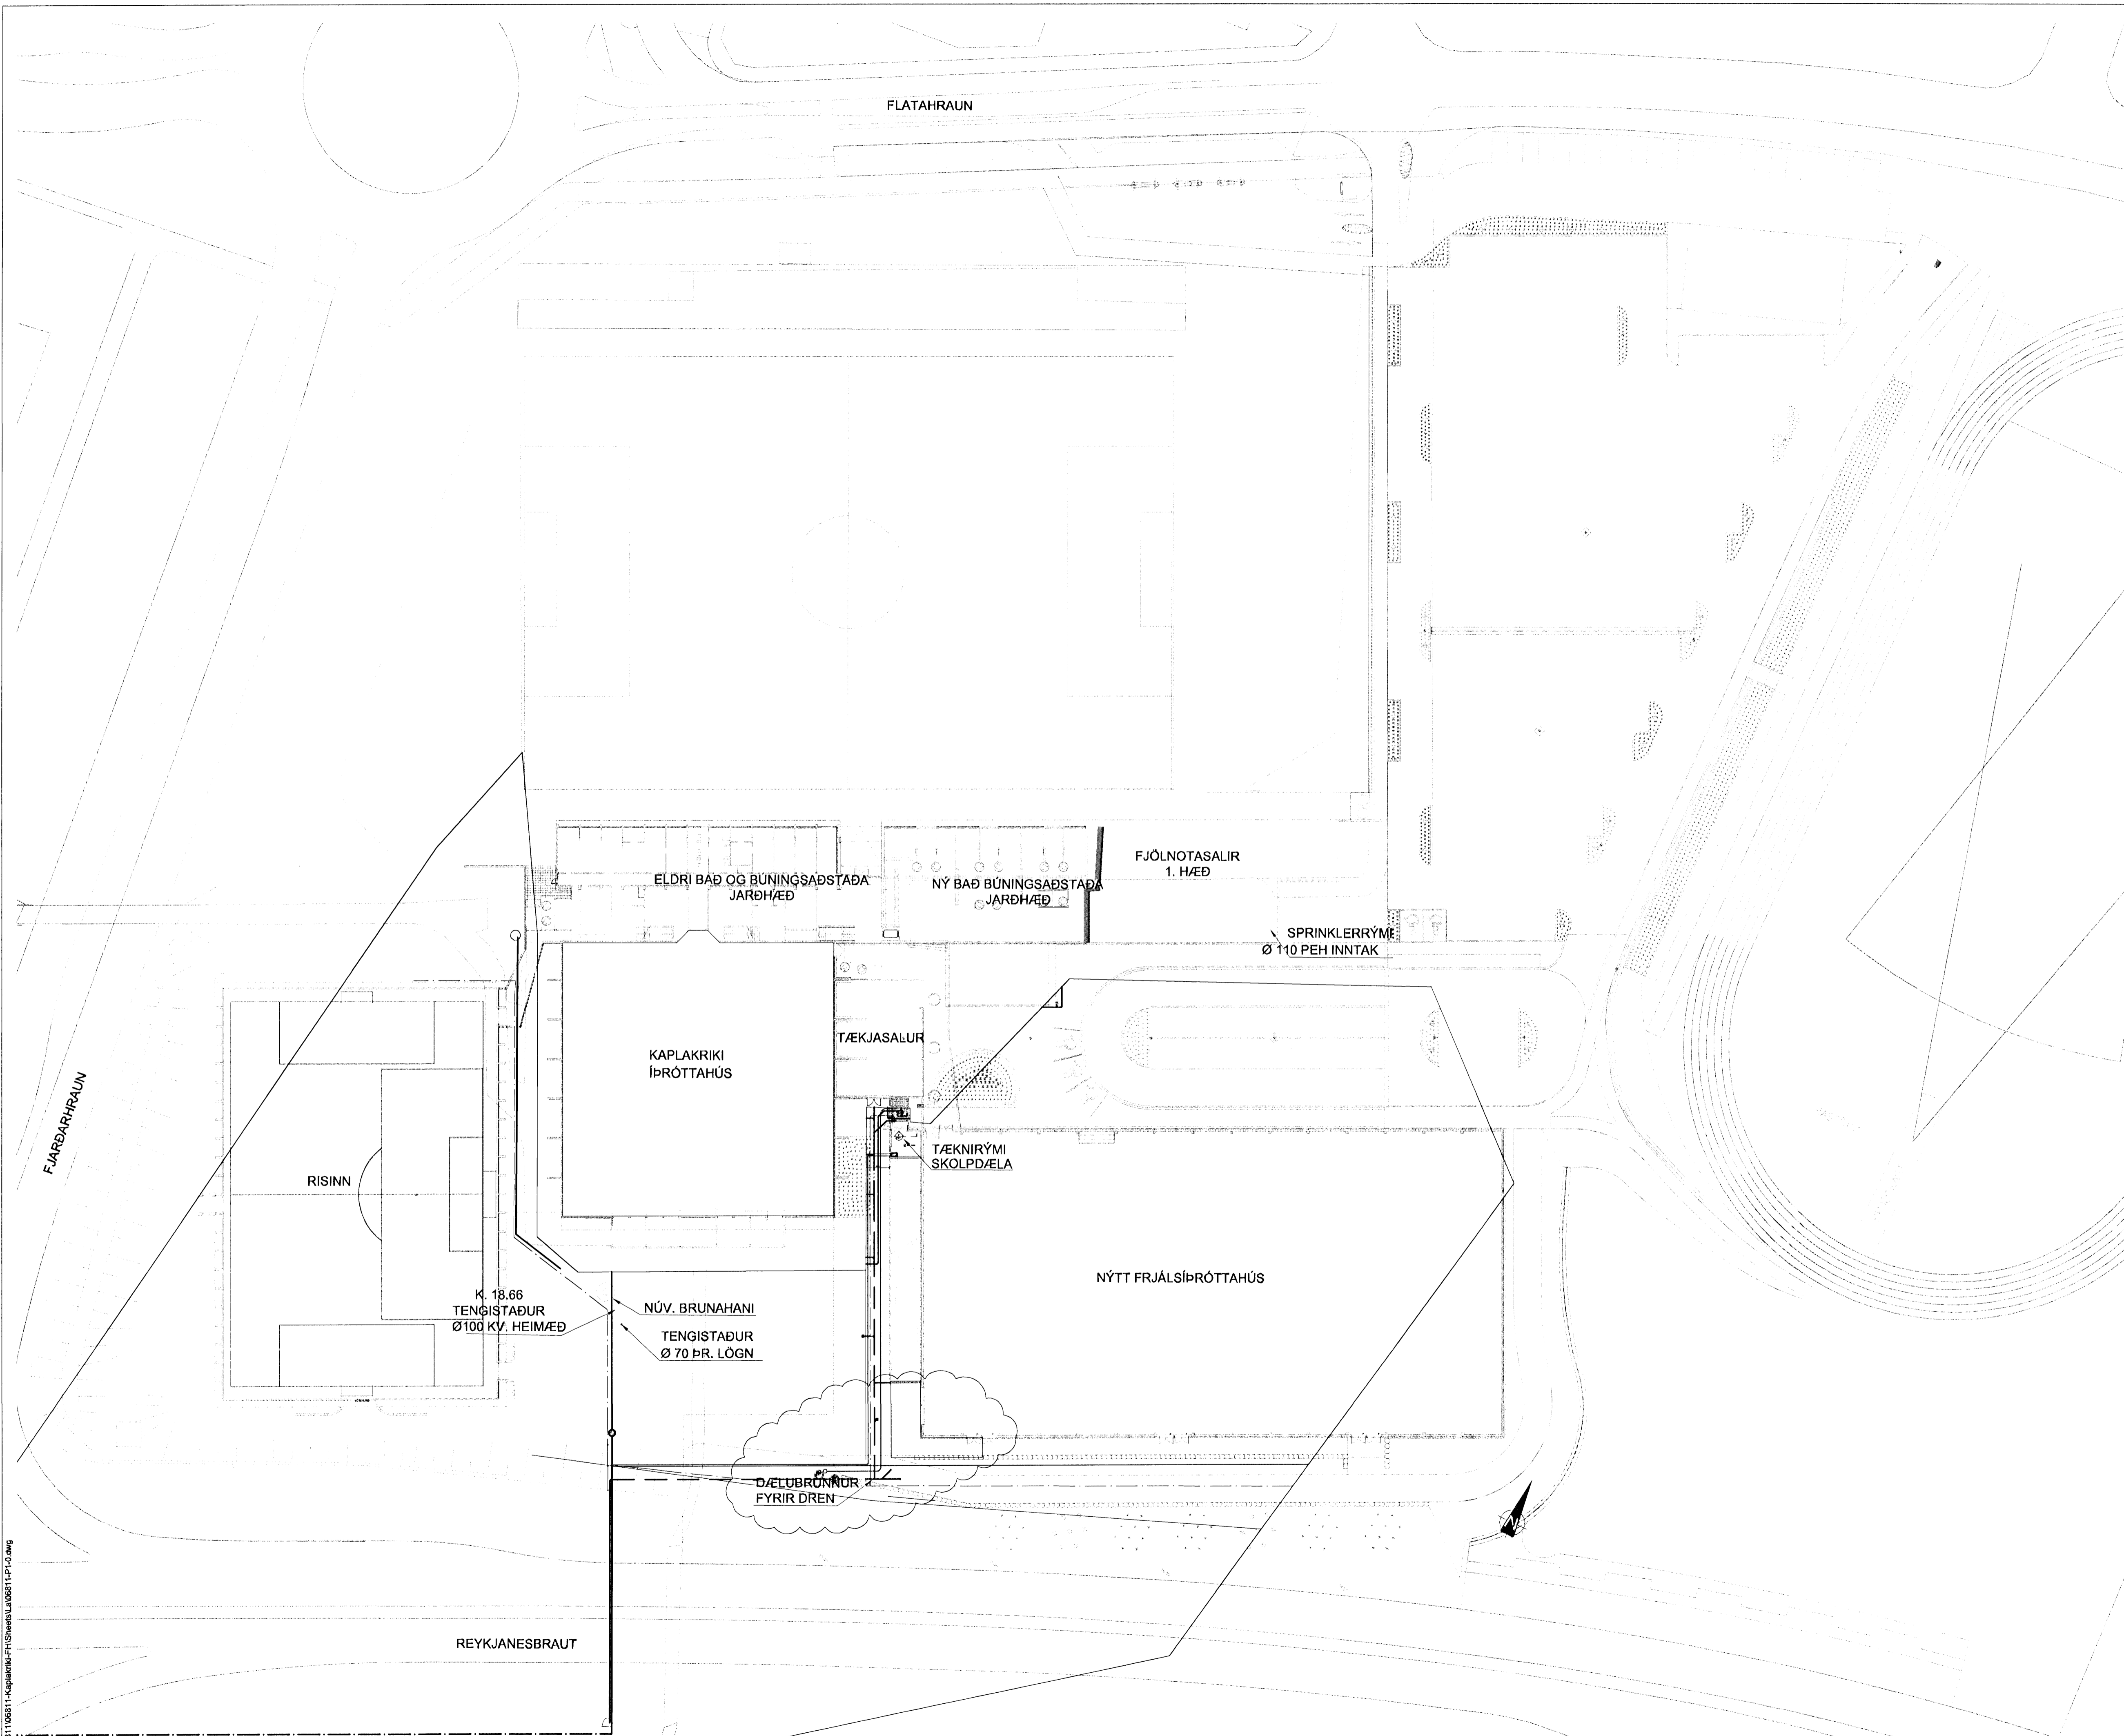

BATTERIÐ

0604
05.08.08
JP

KAPLAKRIKI

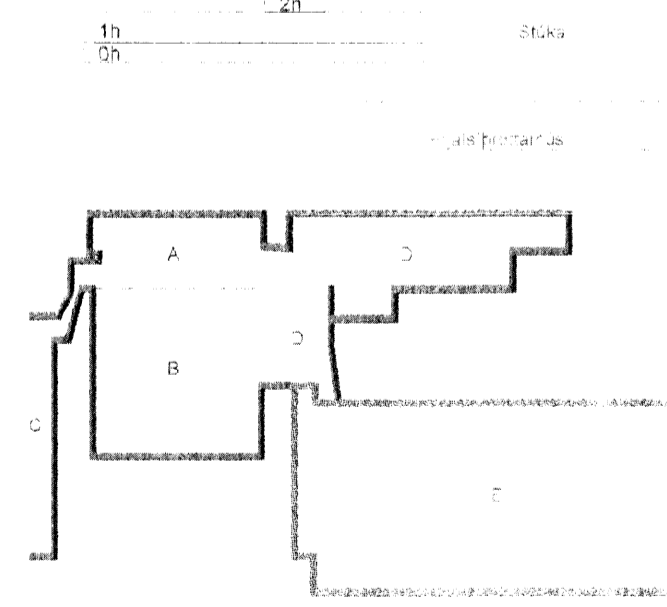

D	22.07.08	Auka dælubrunnur	KMJSÁS
C	20.05.08	Færsla & dælubrunni o.fl.	KMJSÁS
B	14.12.07	Tilfærsla & lögnum	KMJSÁS
A	23.11.07	Verktækning	KMJSÁS
Útg.	Dags.	Skýring	Hannað/Virfanó

YSB

VERKFRÆÐISTOFA

BÆJARHRAUN 20 · 220 HAFNARFJÖRÐUR · KENNIT. 710796-2899
vsb@vsb.is · Sími 585 8600 · Fax 585 8610 · www.vsb.is

Áritun sérhönnuðar
Sveinn Áki Sverrisson Kf. 230855 5809

Verkefni
KAPLAKRIKI
HAFNARFIRÐI

Verkefni
Lagnir
Grunnlagnir

Afstöðumynd og tengingar

Hannað	Teiknað	Virfanó	Kvarði	Síða
KMJ	KMJ/JJR		1.500	/ A1

Dags.	Verkefni	Teikning	Útgáfa

00000001100011-Kaplanríki-FH-Sveinn Áki Sverrisson 11-11-10.dwg