



ÁRITUN SAMRÆMINGARÖNNLUDAR

GRUNNMYND - 1. HÆÐ

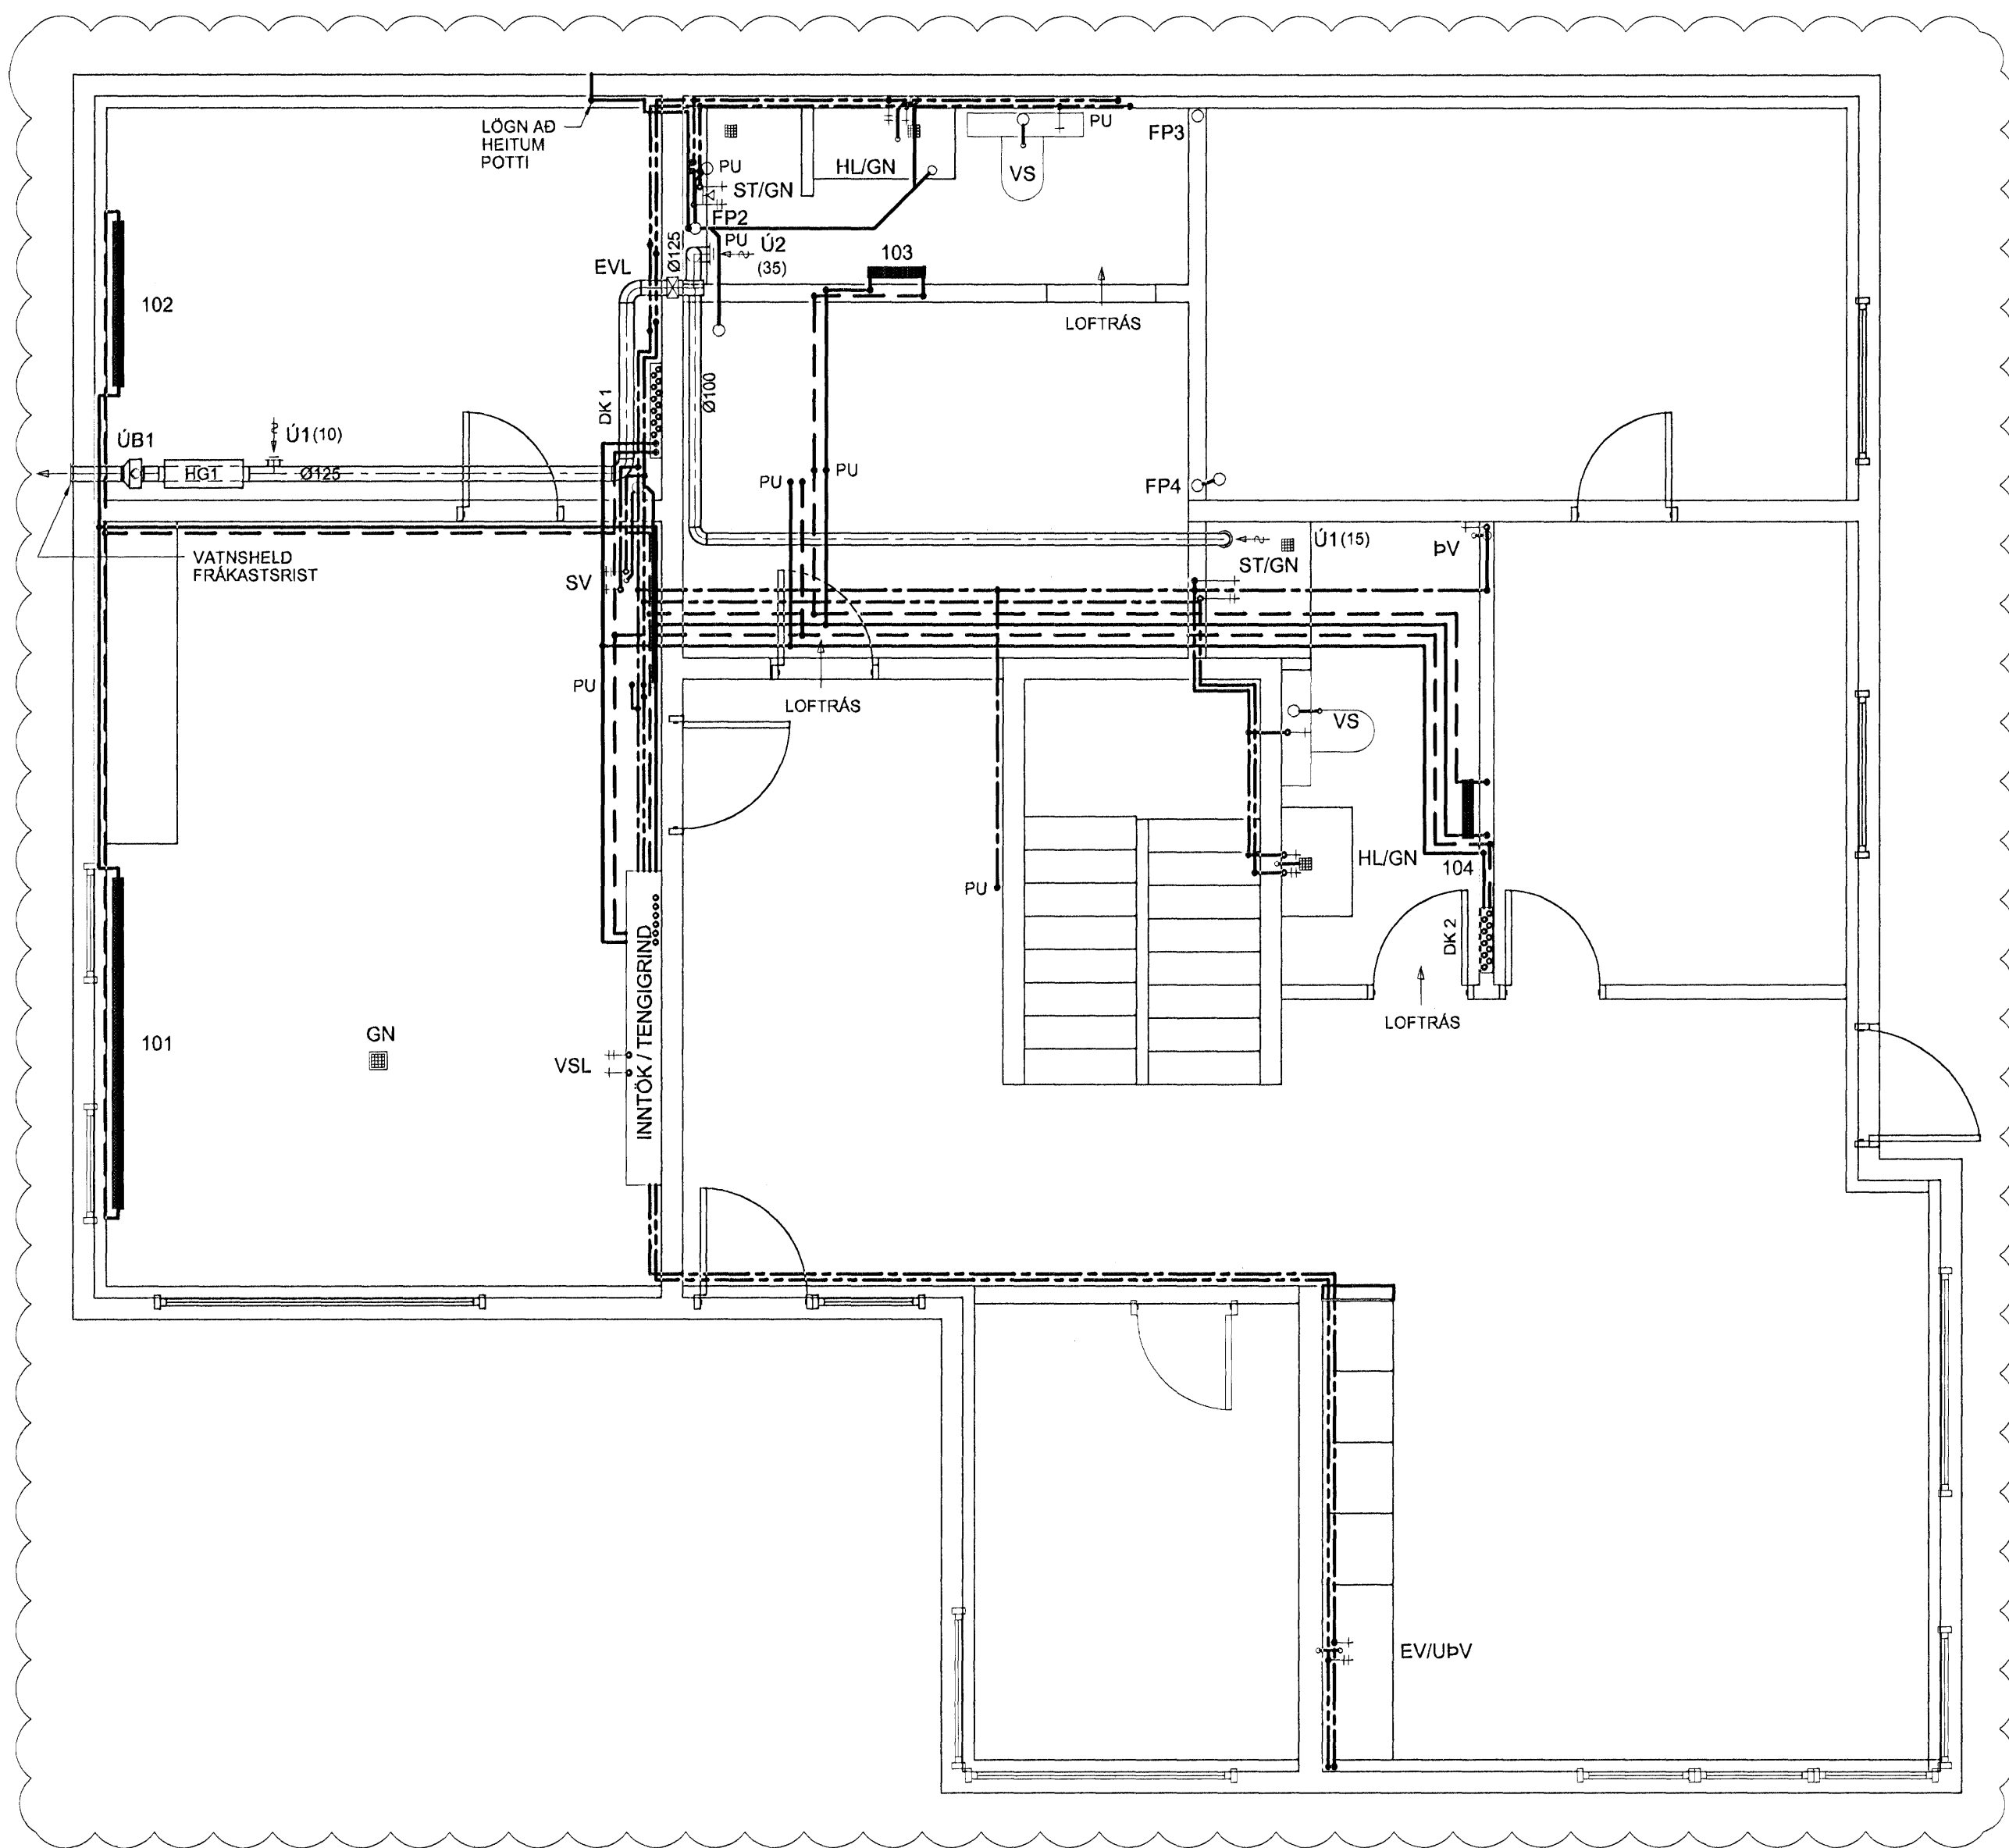

GRUNNMYND - 2. HÆÐ

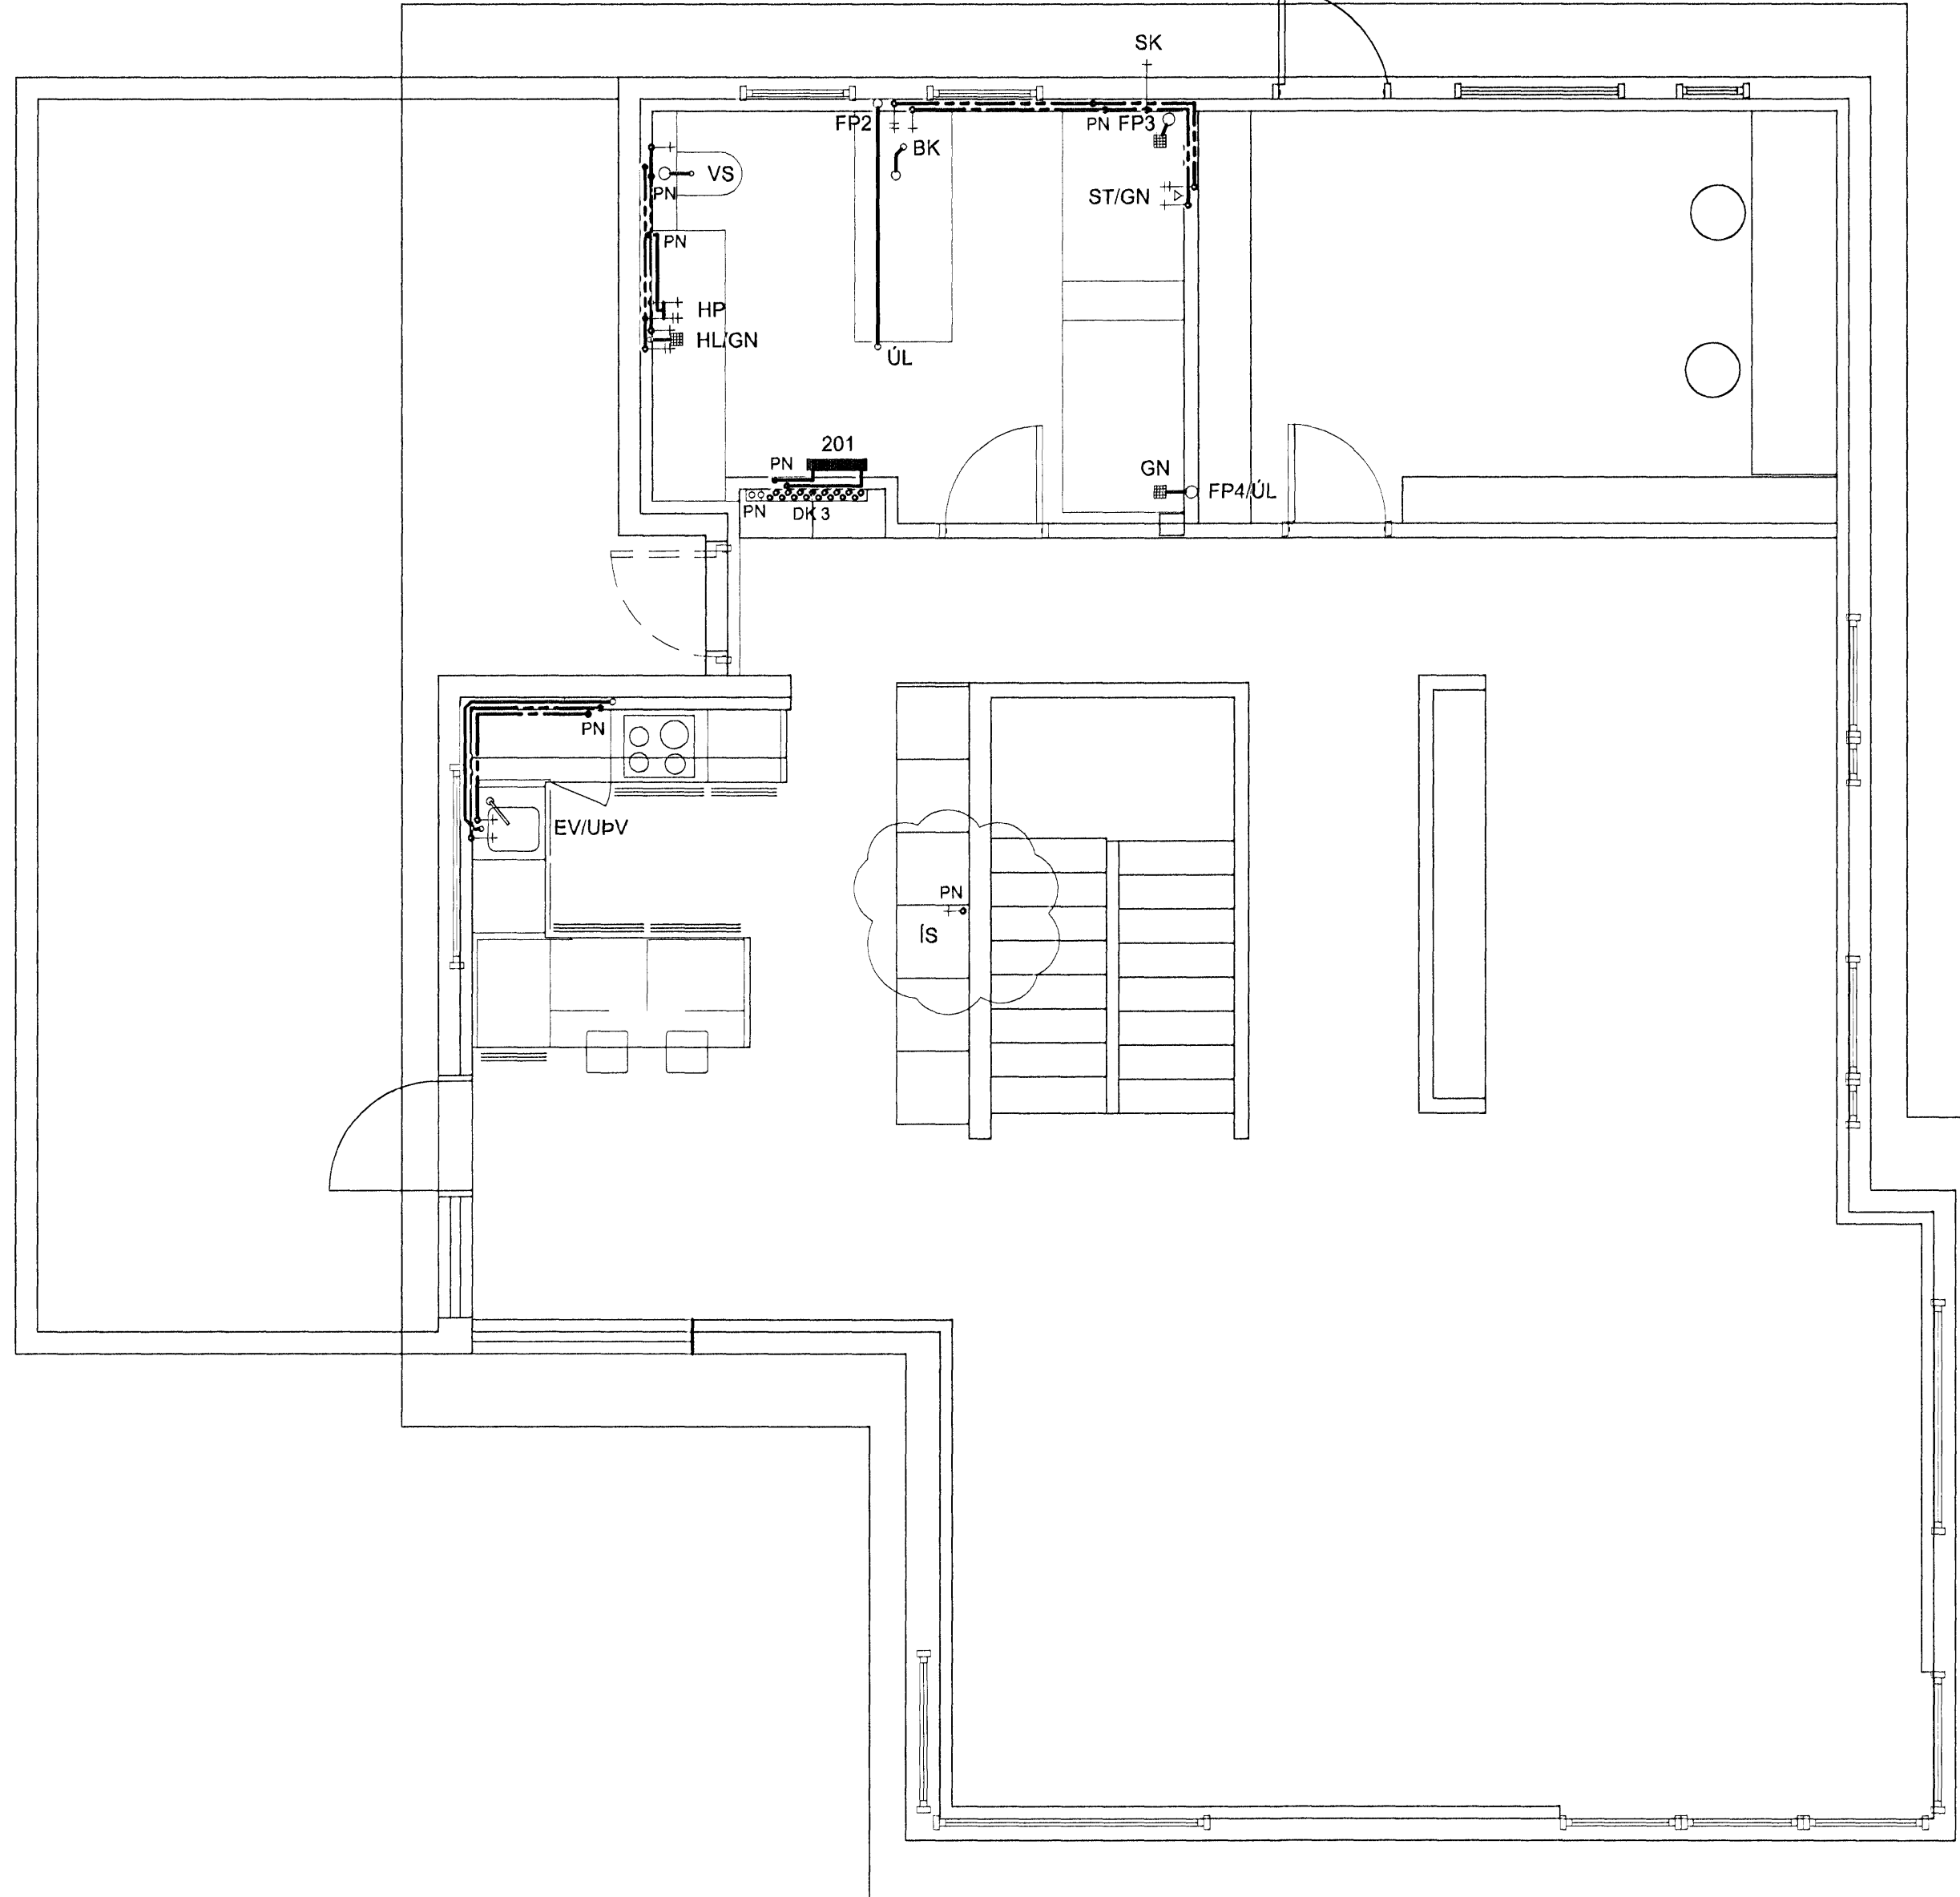


OFNASKRÁ

NR.	REIKN. VARMATAP Watt	HÁMARKS-LENGD		VALDIR OFNAR				STÚTAR 10 mm
		HVEÐ mm	LENGD mm	A	B	C	D	
101	3400	500	2800					C - B
102	880	500	1400					A - D
103	450	1200	500					F - E
104	450	1200	500					F - E
201	450	1200	500					E - F

TILVÍSANIR:  
ALMENNAR SKÝRINGAR ..... SJÁ BL. NR. L1-A-1

A 23.07.08 LAGNALEIÐUM BREYTT ÖDAG ÖDAG  
DR. ÖDAGS. BREYTING REIKN. TEKN.

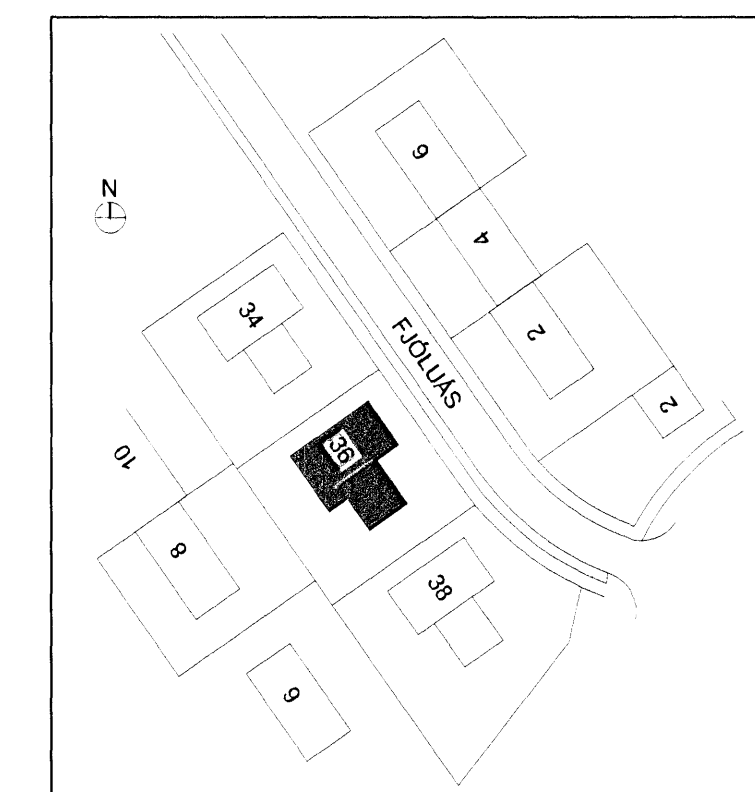

**VSÓ RÁDGJÖF**

BOGARTUN 20, 101 REYKJAVÍK, Sími 585-9000, Símsíðir 585-2010, Netfangið vs@vs.is

FJÓLUÁS 36 - HAFNARFIRÐI

ÞRIFA-, HITA- OG LOFTRÆSIKERFI MANNAD/TEKN. ÖDAG / ÖDAG  
1. - 2. HÆÐ YRFARÐ VEFJÓHANNA  
GRUNNMYND SAMÞYKKT VEFJÓHANNA

KT. 330857-0909  
REYKJAVÍK 02.04.2008

KVARNI. ÁT/ 1.50  
VERKFR. 07159  
TEKN. NR. L1-G1-1  
DR. A