


GRUNNMYND 1:50

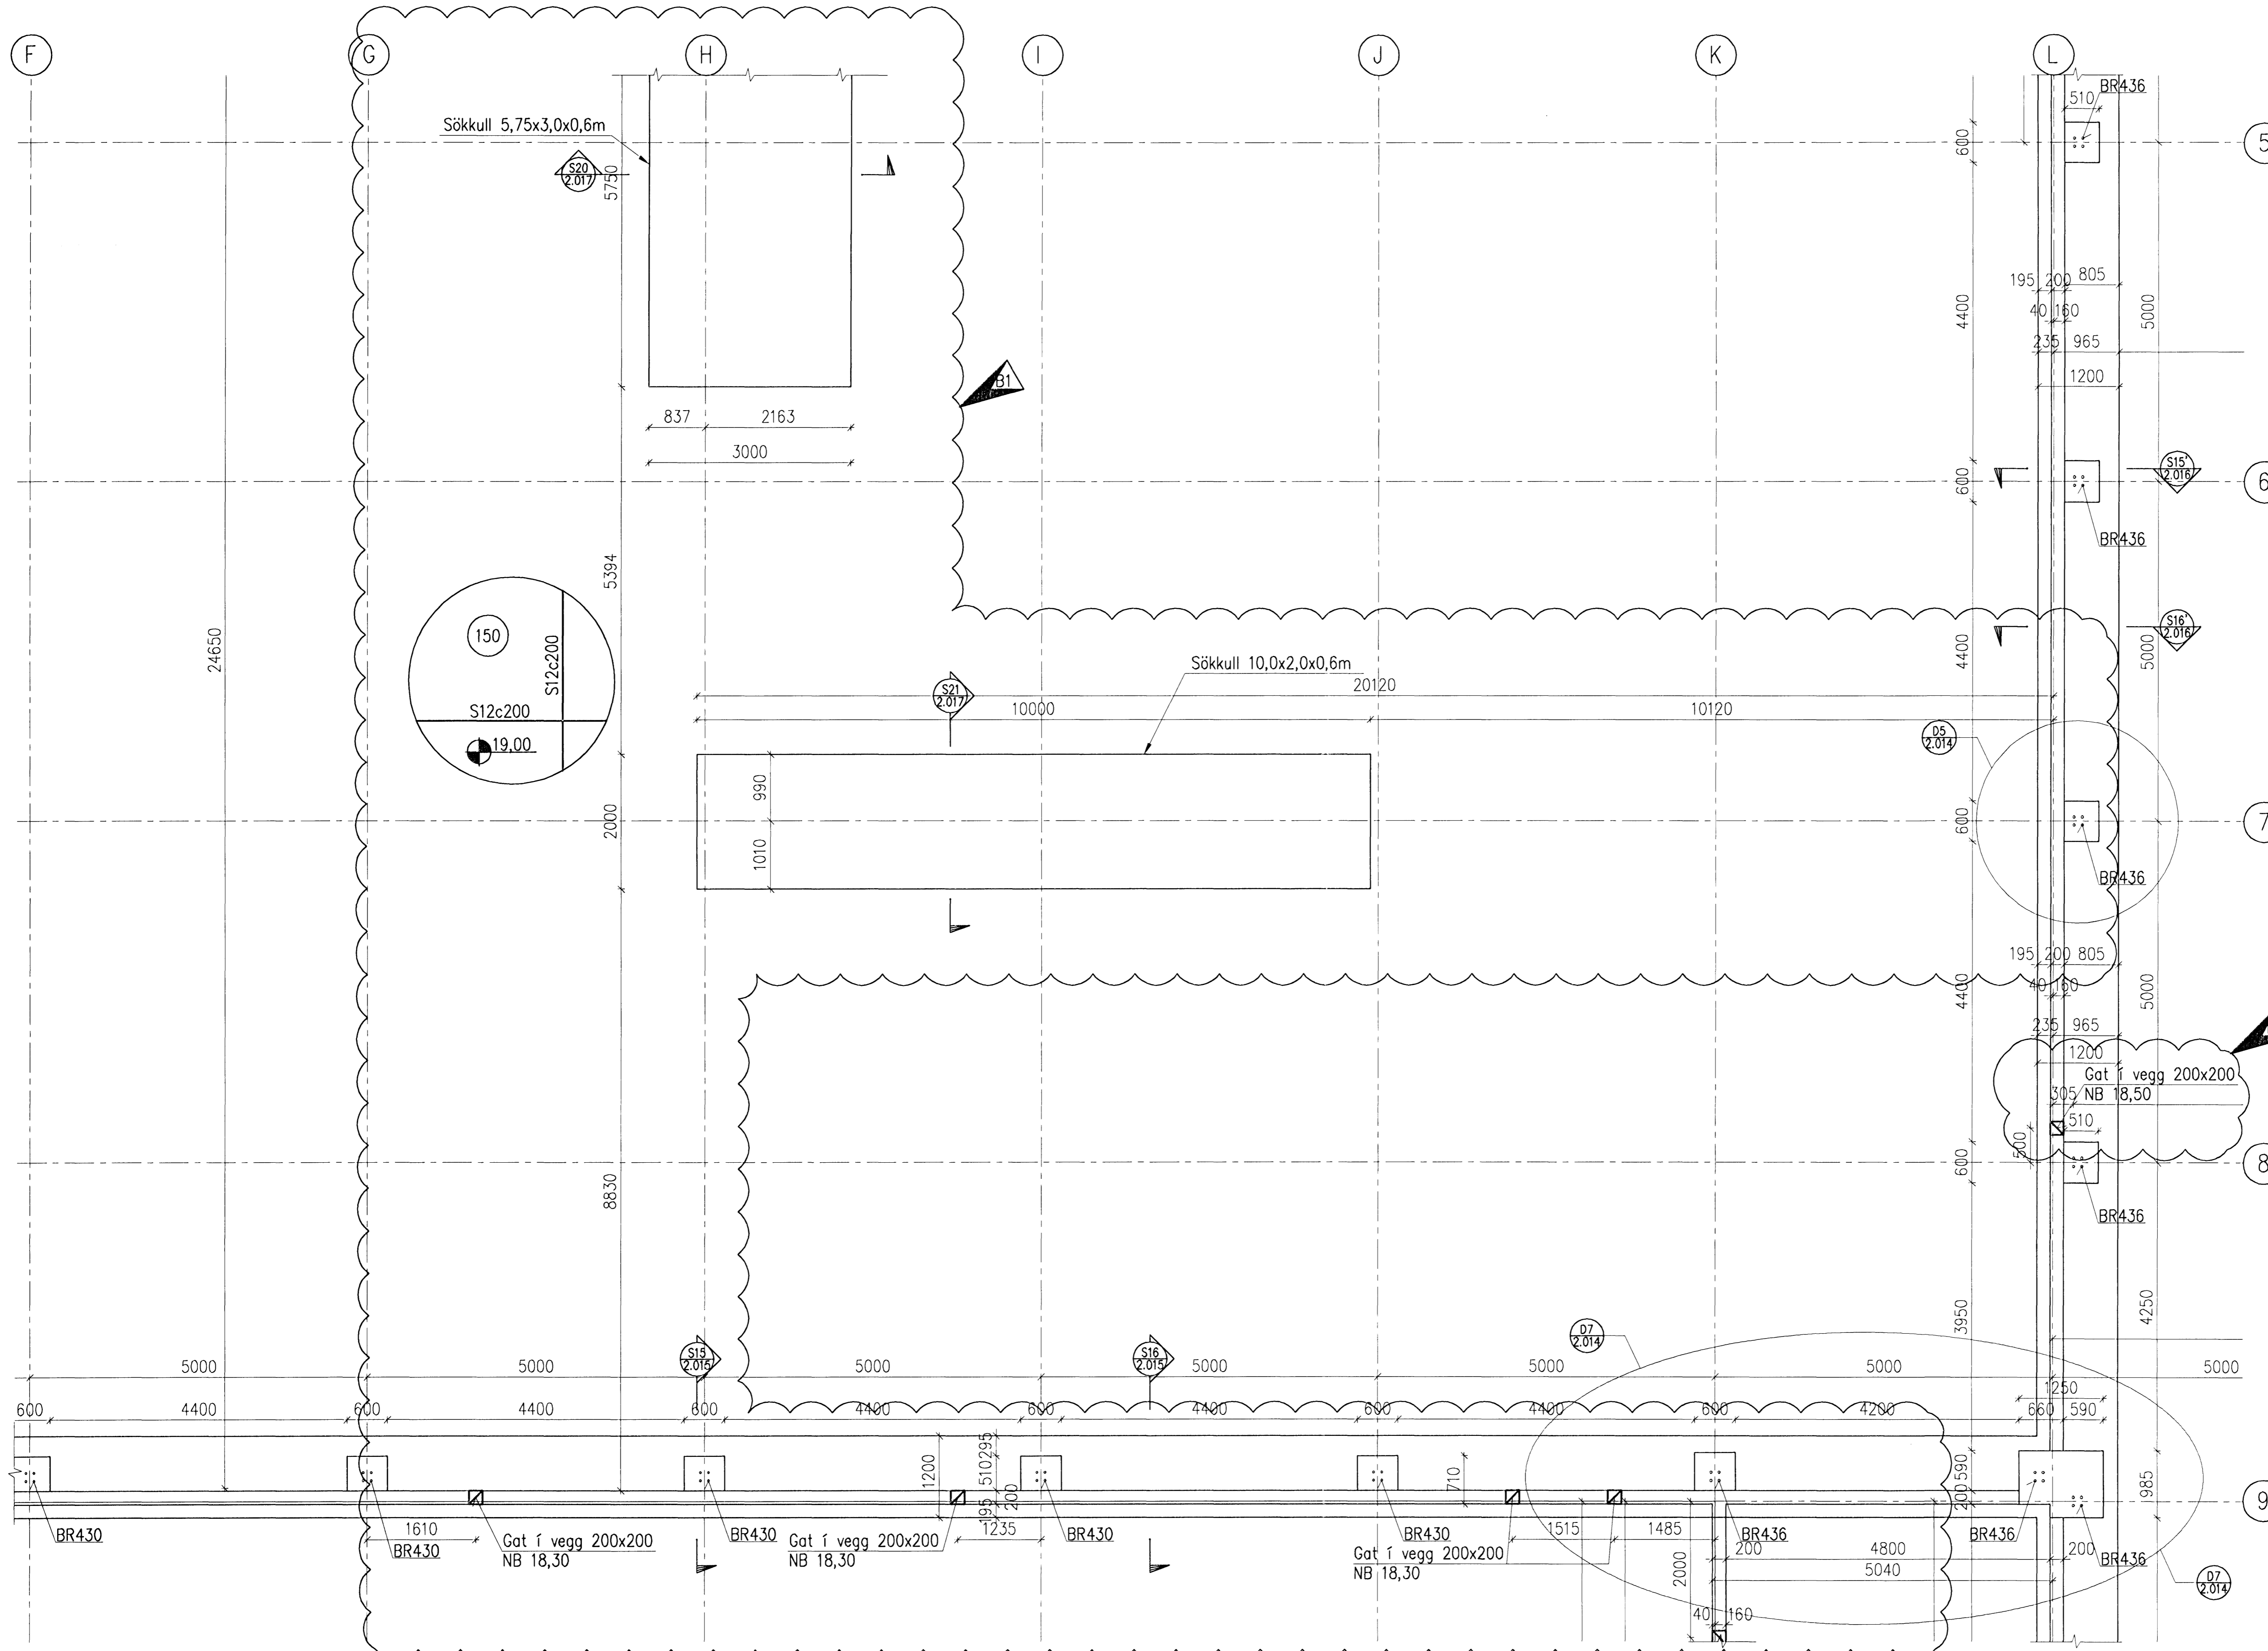


Samþykkt þann  
02 MAÍ 2008  
Byggingarfulltrúinn í Hafnarfirði  
F.n. Hraifur S. Gunnlaugsson

Undirritun samráðingarráðgjafar:  
ASK  
15. apríl 2008  
Hraifur S. Gunnlaugsson

SKÝRINGAR

BOLTAKNYPPI	BOLTI
BE-420	M20
BR-430	M30
BR-436	M36
BR-636	M36

Sjá deili fyrir boltaknyppi  
á teikningu 2.019

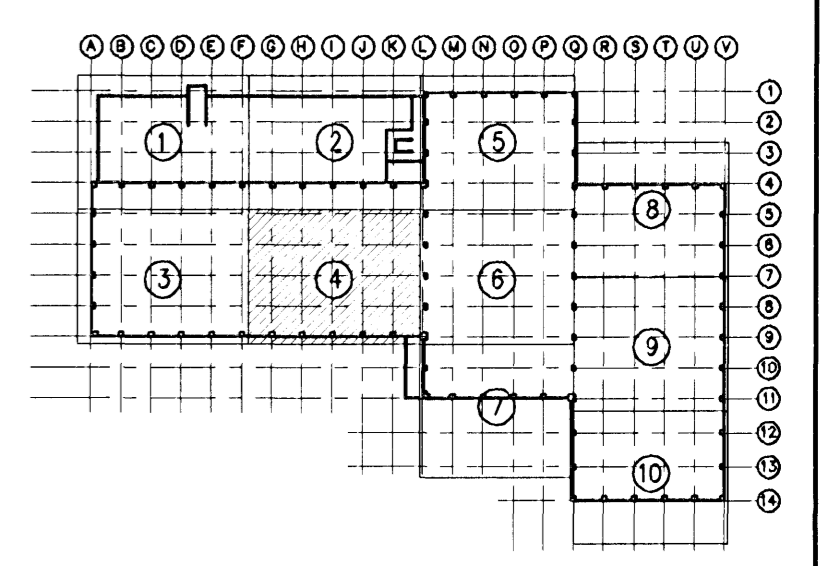

B1	2008-04-11	Vélandirst. & gólum í vegg batt við	DS	KGS	HH
A	2008-03-19	VERKTEIKNING	DS	HS	HH
Ótg.	Dags.	Brayting	Ho.	Yf.	Sp.

**GJÁHELLA 4, HAFNARFIRÐI**  
HÉÐINN HF.  
BURÐARVIRKI  
UNDIRSTÖÐUR, GRUNNMYND 4/10

**VST** Verkfræðistofa  
Sigurðar Thoroddsen hf.  
Áranga 4, 108 Reykjavík - Sími: 611276-0289  
Sími: 569 5000 - Fax: 569 5010 - Vefbong: www.vst.is

Hönnuð:	Teknað:	Virki:	Mkv:
DS	DS/AFV		1:50

Töluskrá: K:\2006.01\48\tekn\burð\HED-2001-2019.dwg  
Dag: SEPT. 2007  
Númer: 2006.0148  
Bláttölur: A1

