


GRUNNMYND 1:50

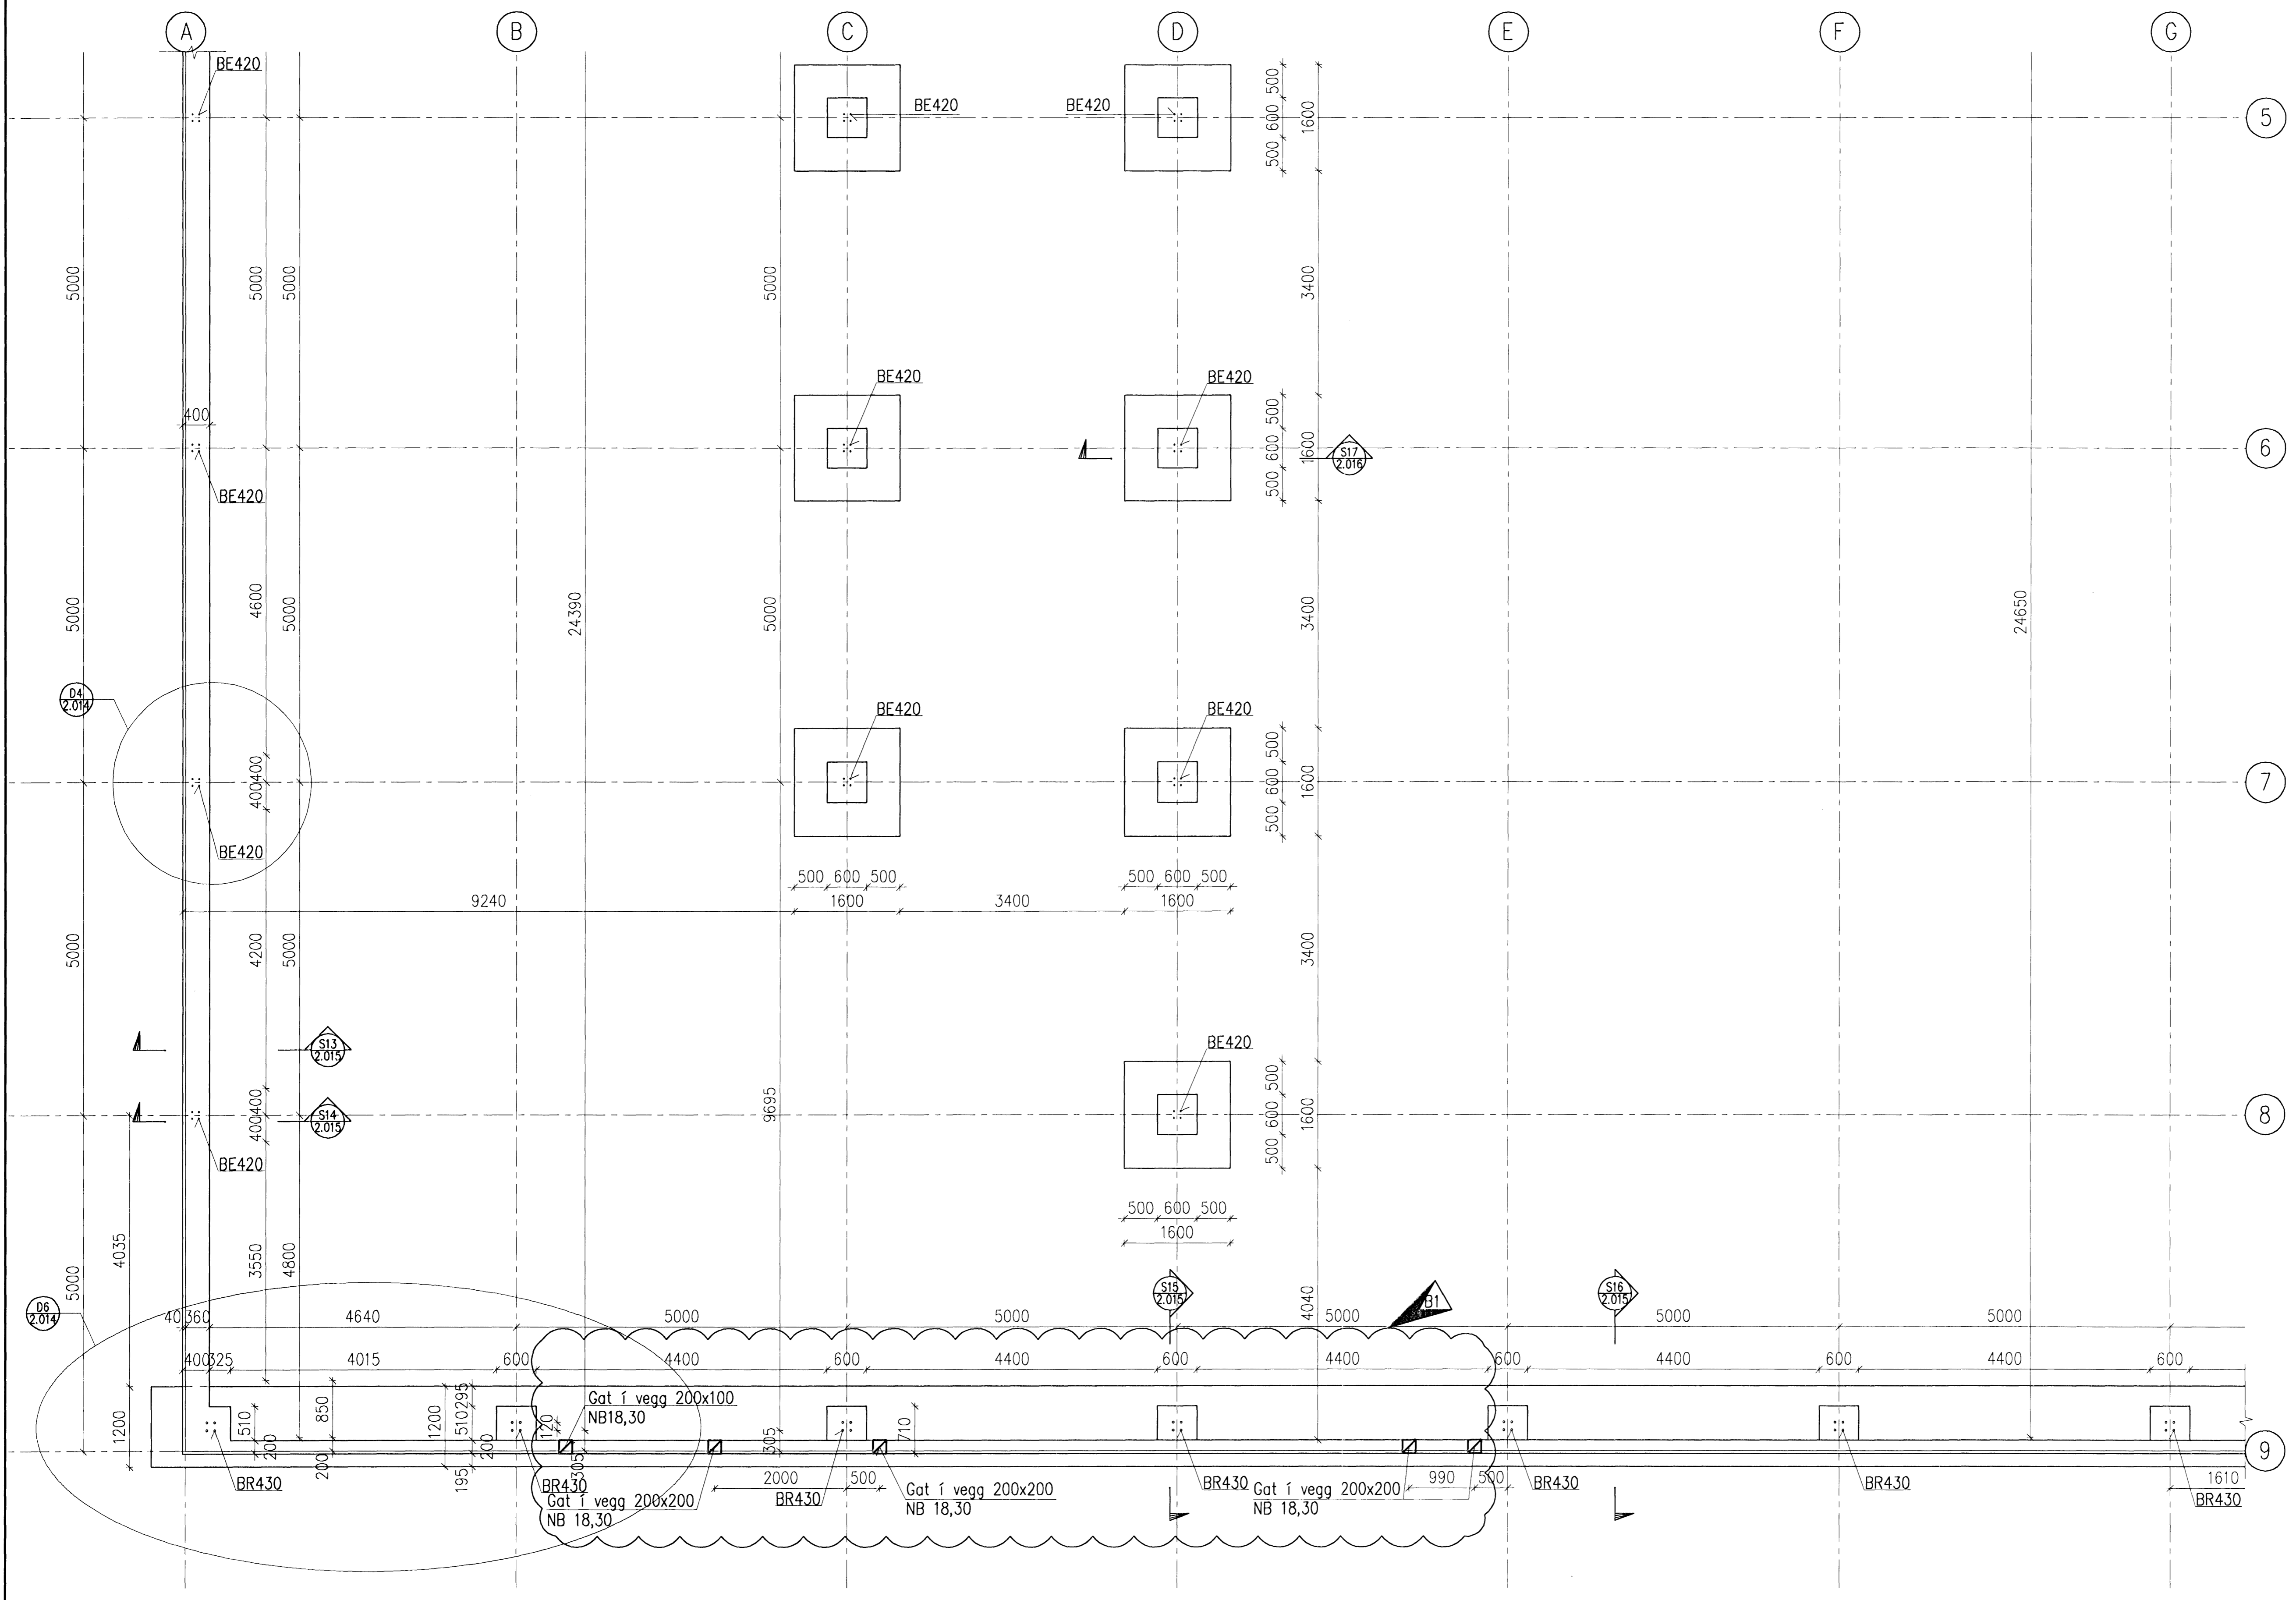


Samþykkt bann  
02 MAI 2008  
Byggingarfulltrúinn í Hafnarfirði  
F.h. Hrölfur S. Gunnlaugsson

Undirritun samráðingarráðgjafa:  
*[Signature]*

SKÝRINGAR

BOLTAKNYPPI	BOLTI
BE-420	M20
BR-430	M30
BR-436	M36
BR-636	M36

Sjá delli fyrir boltaknyppi á teikningu 2.019

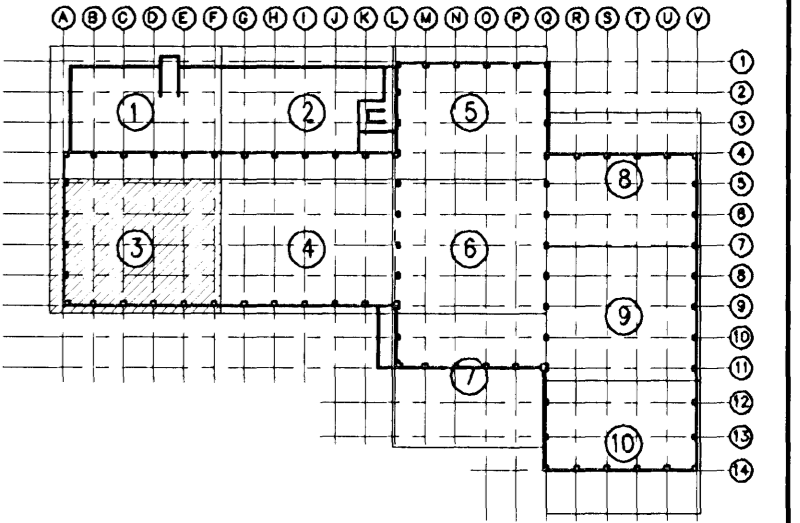


B1	2008-04-11	Innsteyptum rúrum bett við	DS	KGS	HH	
A	2008-03-19	VERKTEIKNING	DS	HS	HH	
Gtg.	Dags.	Breyting		Ha.	Yf.	Sp.

**GJÁHELLA 4, HAFNARFIRÐI**  
HÉDINN HF.  
BURÐARVIRKI  
UNDIRSTÖÐUR, GRUNNMYND 3/10

**VST** Verkfræðistofa  
Sigurðar Thoroddsen hf.  
Árnadóla 4, 108 Reykjavík - Sími: 592 2289  
Sími: 569 5000 - Fax: 569 5010 - Vefvang: www.vst.is

Höfundur:	Teiknab.	Yfirfarab.	Mkv:
DS	DS/AFV		1:50

Talvísir:	Nr.	Brotastærð:
K:\2006.01\48\teikn\burd\HED-2001-2019.dwg	2006.0148	A1
Dagur:	2006.0148	2.004
		B1

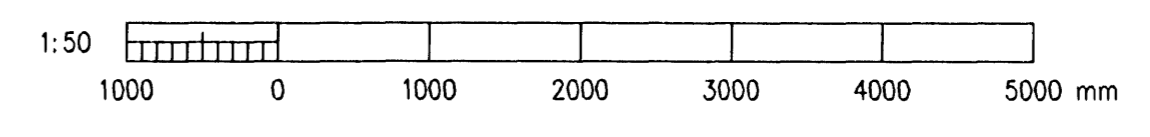

© ÖLL AÐNOT OG AFRITUN TÆKNINGA, AD HILUTA EÐA Í HÉÐ, ER HÁÐ SKRIFLEGGU LEFTI HÖFUNDNA