


GRUNNMYND 1:50

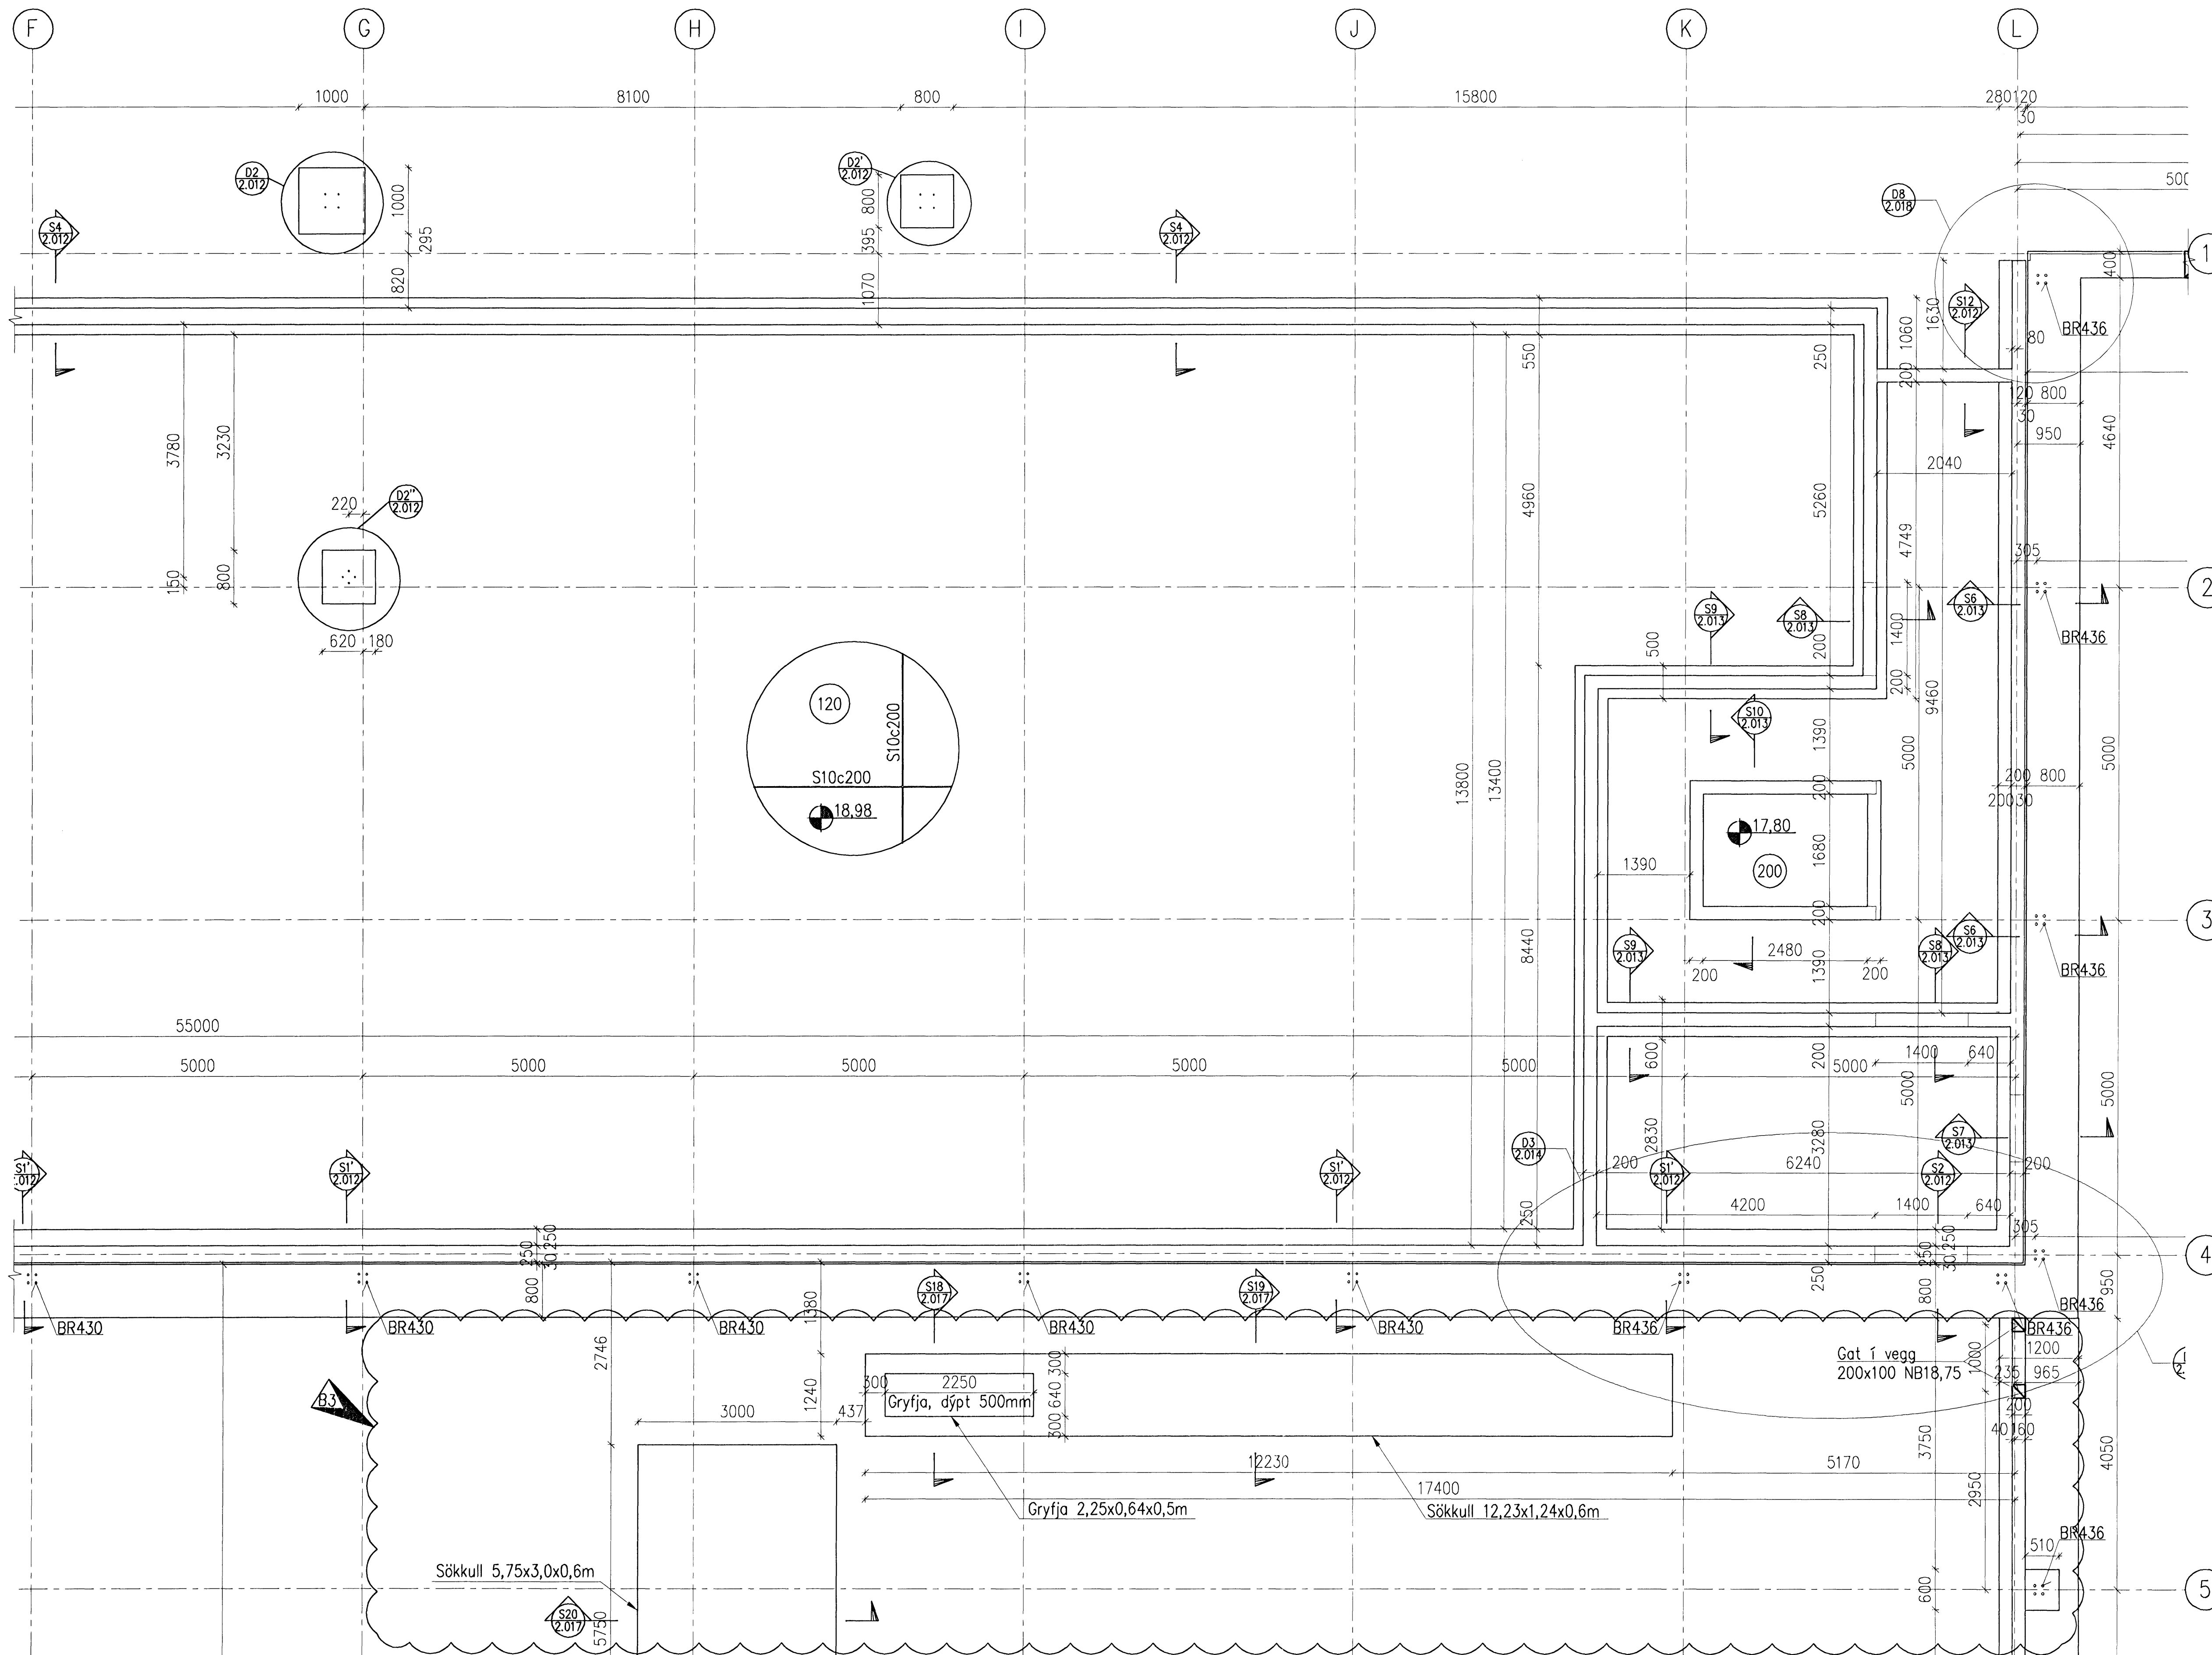


Samykktt þann
02 MAI 2008
Byggingarfulltrúi í Hafnarfirði:
F.h. Hrólfur S. Gunnlaugsson

Undirritun samráðingarráðgjafa: **ASK**
15. apríl 2008
Hrólfur S. Gunnlaugsson

SKÝRINGAR

- | | |
|-------------|-------|
| BOLTAKNYPPI | BOLTI |
| BE-420 | M20 |
| BR-430 | M30 |
| BR-436 | M36 |
| BR-636 | M36 |

Sjá deili fyrir boltaknyppi á teikningu 2.019

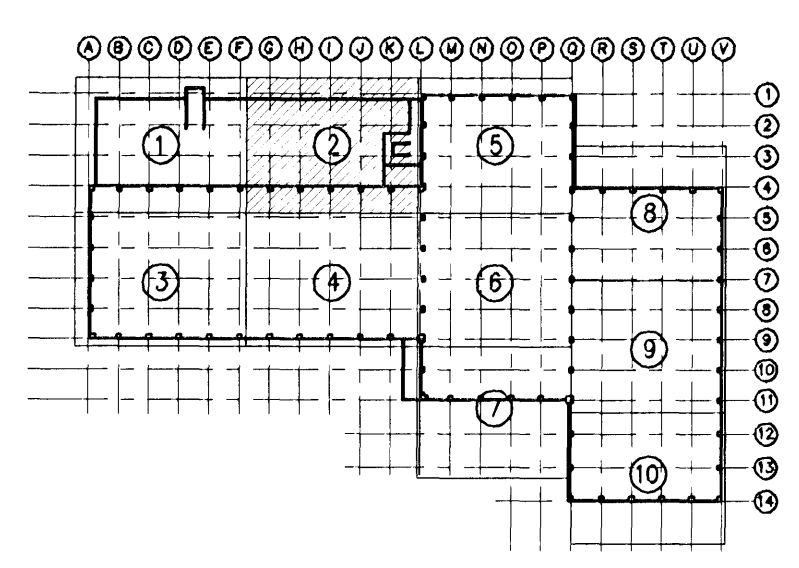

B3	2008-04-11	Vélaundirstöðum blett við	DS	KGS	HH
B2	2008-03-19	Undirst. stölv. breytt, deili blett við	DS	HS	HH
B1	2008-01-21	Færsla á söluundirstöðu	DS	HH	HH
A	2007-11-23	VERKTEIKNING	DS	HH	HH
Ötg.	Dags.	Breyting		Ha.	Yf. Sp.

GJÁHELLA 4, HAFNARFIRÐI
HÉÐINN HF.
BURÐARVIRKI
UNDIRSTÖÐUR, GRUNNMYND 2/10

VST Verkræðistofa
Sigurðar Thoróðsen hf.
Armagó 4, 108 Reykjavík - Kl. 511276-0289
Sími: 569 5000 - Fax: 569 5010 - Vefvangur www.vst.is

Höfundur: DS
Teiknab. DS/AFV
Yfirforb. Mkv.
Samykkur: VST hf. Hrólfur Gunnlaugsson
Sími: 509454929

Bláskotab. A1
Dagss. SEPT. 2007
Nr. 2006.0148
2.003
B3

© ÖL AFNOT OG AFRITUN TEGNINGA, AB HLUVA EÐA I HÉLD, ER HÁÐ SKORFEGU LEITI HÖFUNDARA

