



GRUNNMYND 1:200

Úrtak í plötu yfir súluundirstöðu, steyp  
í eftir að súlu hefur verið komið fyrir

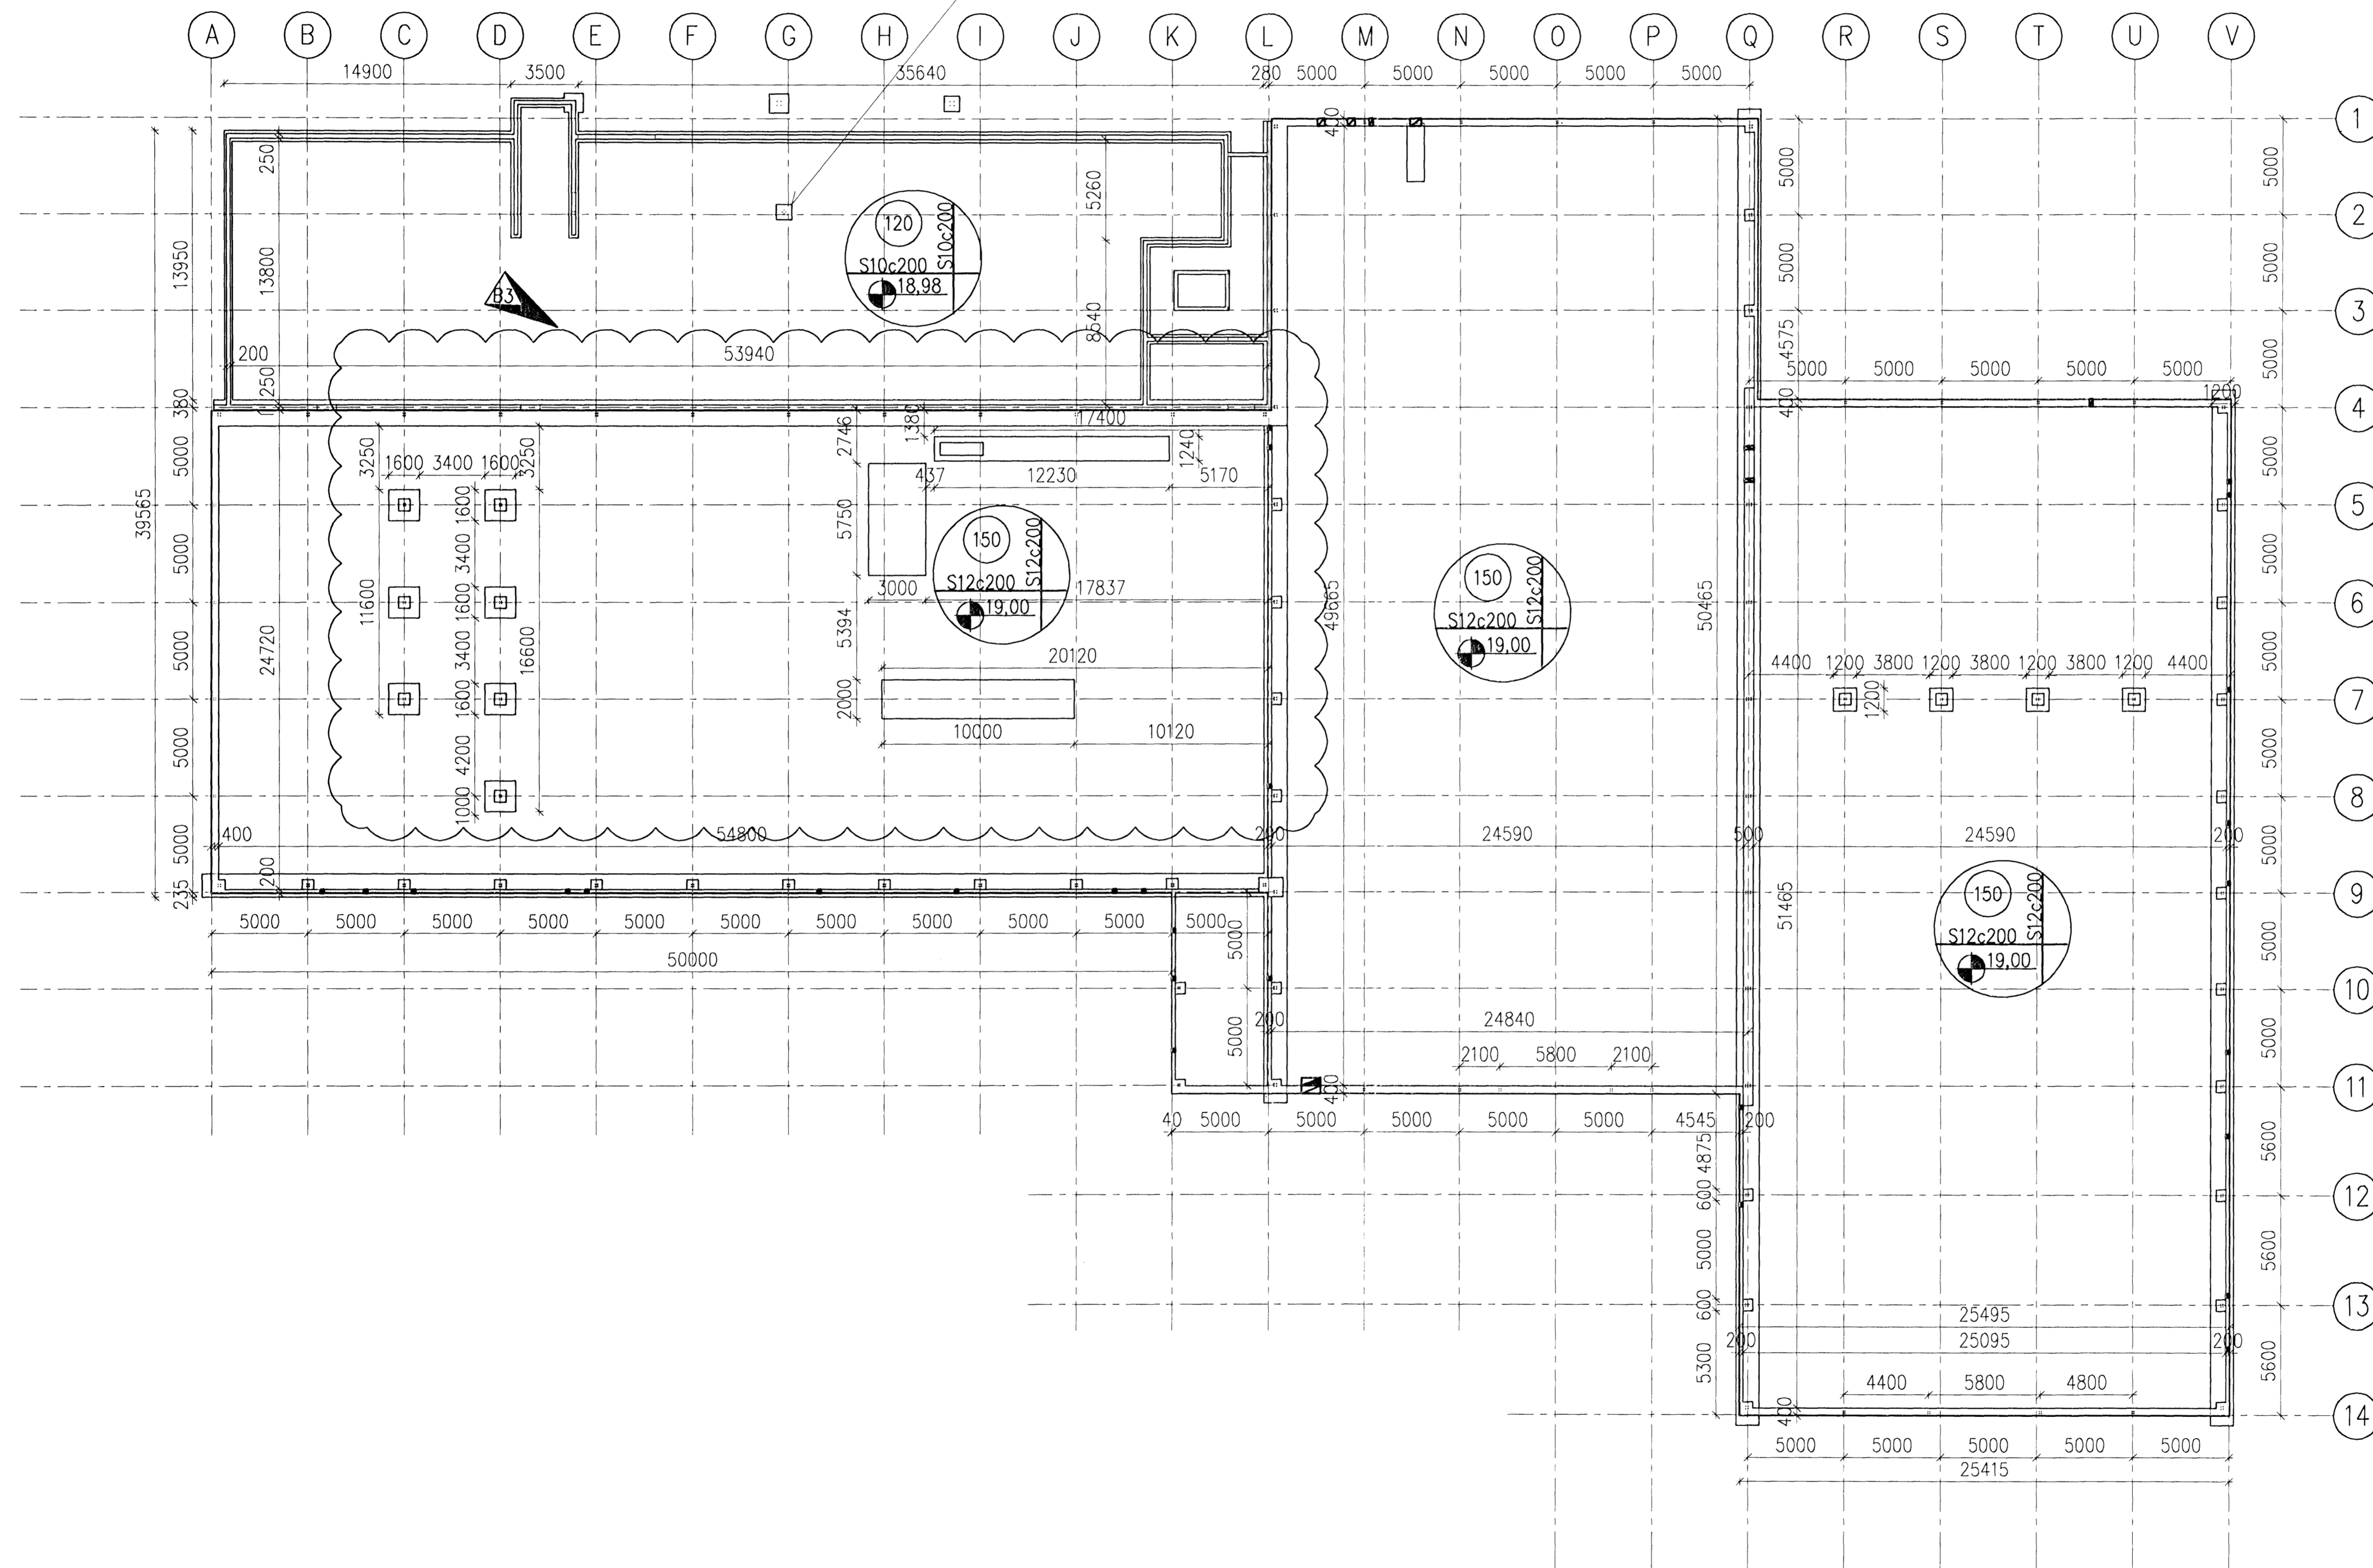

Samþykkt þann  
02 MAÍ 2008  
Byggingarfulltrúnni í Hafnarfirði  
F.h. Hrólfur S. Gunnarsson

Undirritun samráðinguhönnuðar:  
ASK  
15. apríl 2008  
Hilbert Þorvaldsson

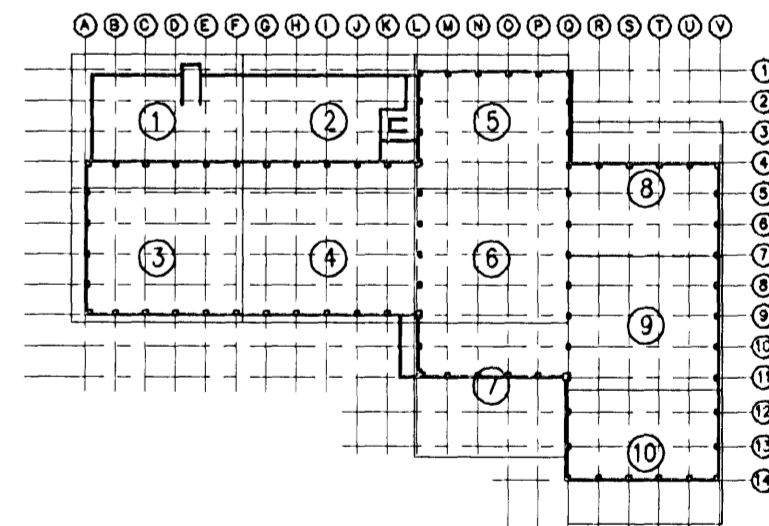

B3	2008-04-11	Málsetning og véluundirstöður	DS	KGS	HH
B2	2008-03-19	Undirstöðum stölvirkis breytt	DS	HS	HH
B1	2008-01-21	PLATA OG SÚLA	DS	KGS	HH
A	2007-11-23	VERKTEIKNING	DS	HH	HH
Útg.	Dags.	Breyting	Ho.	Yf.	Sp.

**GJÁHELLA 4, HAFNARFIRÐI**  
HÉÐINN HF.  
BURÐARVIRKI  
UNDIRSTÖÐUR, GRUNNMYND

**VST** Verkefisstofa  
Sigurðar Thoroddsen hf.  
Austur 4, 108 Reykjavík - Sími: 812278-8289  
Sími: 589 5000 - Fax: 589 5010 - Vefbúg: www.vst.is

Hönnuð: DS | Teknab: DS/AFV | Yfirfor: Mkv: 1:200  
Tilvistar: K:\2006.01\48\tekn\burd\HED-2001-2019.dwg | Blaðstærð: A1  
Dags: SEPT. 2007 | Nr.: 2006.0148 | 2.001 | B3

