




Byggingafrútrúi Hafnarfjarðar
Alfreitt Dani
- 6 AUG 2008
Þorgerður Þorvaldsson

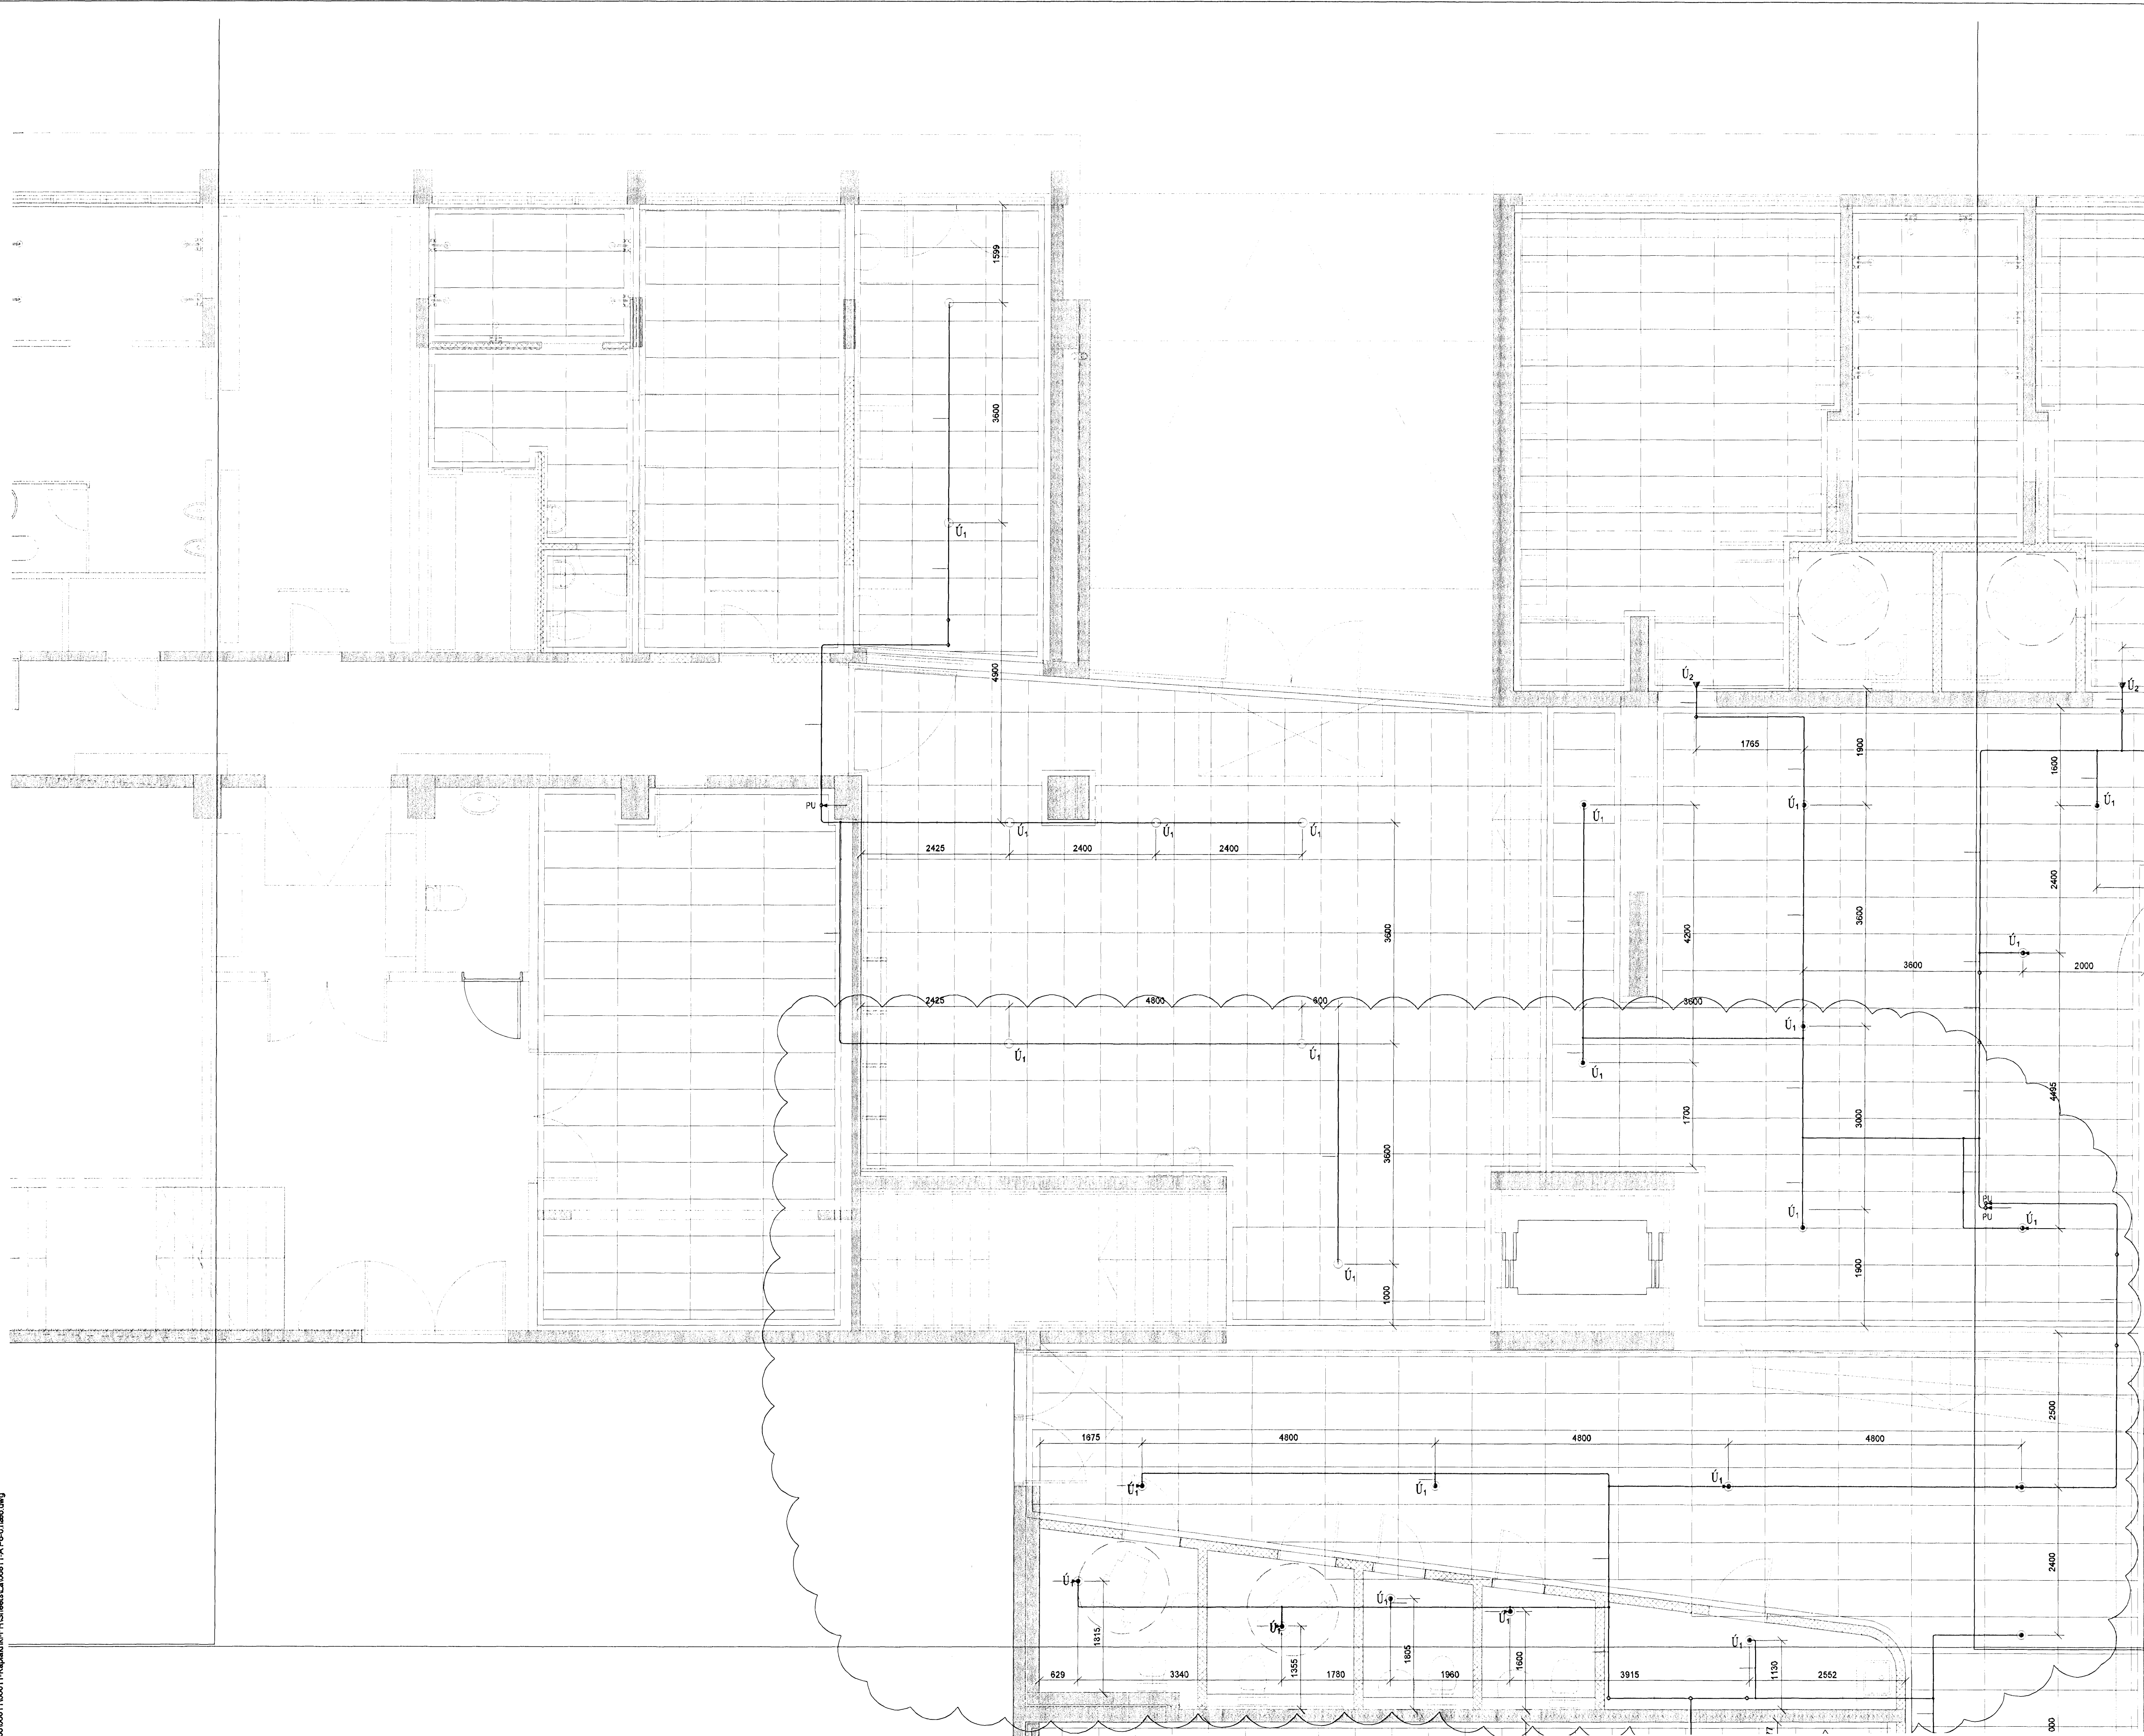

Þorgerður Þorvaldsson
Kt. 110457-2789

BATTERIÐ

KAPLAKRIKI

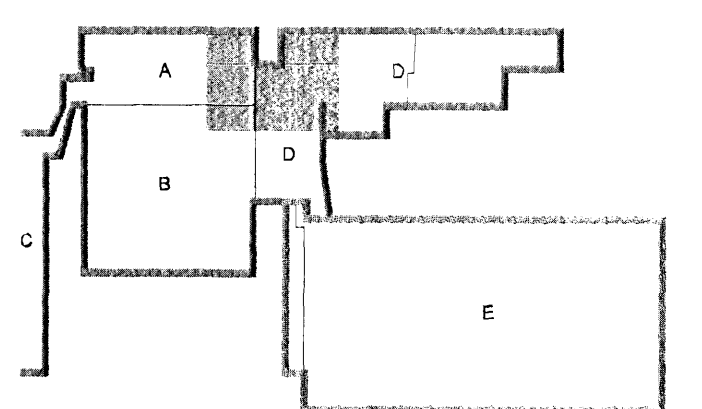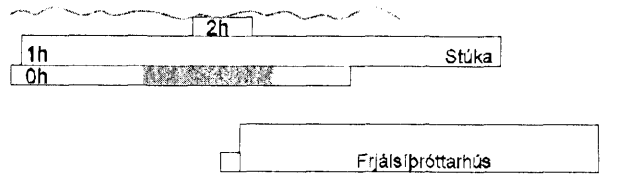

B 11.07.08 Breyrar stærðir og lega lagna KMI/SAS
A 23.11.07 Verkeigning KMI/SAS
Útg. Dags. Skýring HannaÓ/VirfariÓ

VSBS

VERKFRÆÐISTOFA

BÆJARHRAUN 20 · 220 HAFNARFJÓRÐUR · KENNIT. 710795-2899
vsb@vsb.is · Sími 565 8600 · Fax 565 8610 · www.vsb.is

Áritun sérhöfundar Sveinn Áki Sverrisson Kt: 230855 5609 *Þorgerður Þorvaldsson*

Verkeign
KAPLAKRIKI
HAFNARFIRÐI

Verkeign
Lagnir
Vatnsúðalagnir
Grunnmynd kjallara

HannaÓ TeknaÓ VirfariÓ Kvarði Síða
BS BS SAS 1.50 /A1

000000481106811_Kaplakriki_Fylgiprógramið_VSB.dwg