


A í svatarönd komi IK16 í efri og IK16 í neðri brún

A í svatarönd komi IK16 í efri og IK16 í neðri brún

í horn mekt með "X" komi 2x2 m2 járnnotta mek K10cc200# í efri brún X

U-járn K10cc250. 600+200+600 A

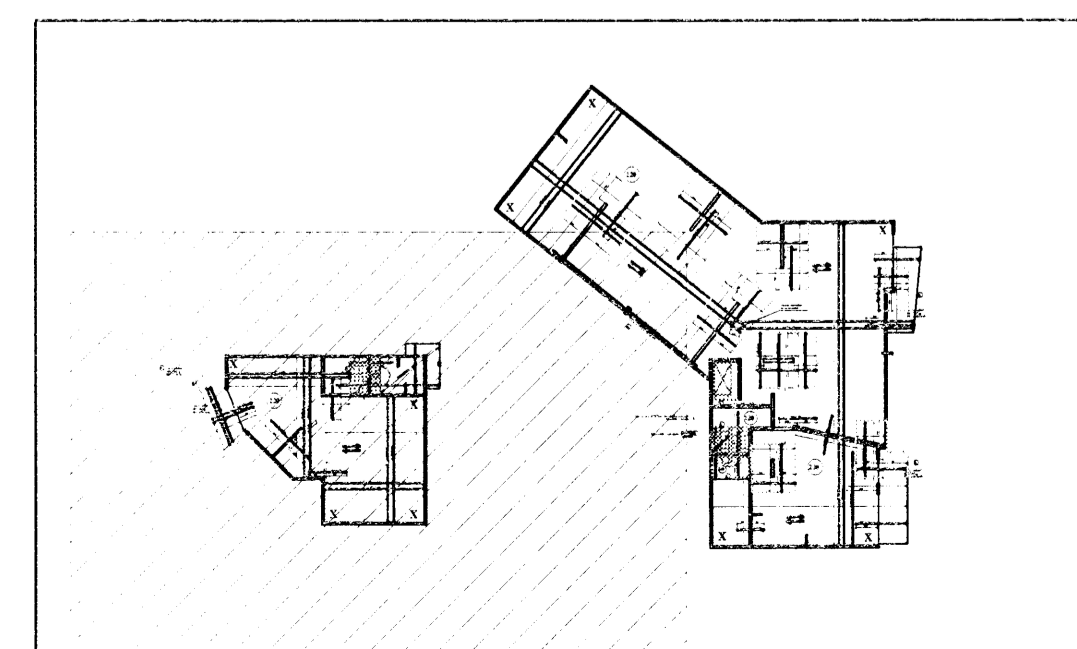

Járnnum braytt 4.4.2008		Vesturgata 18-20, Hafnarfirði	
 Verkfræðistofan Höfn Dverhöfllí 11, 105 Reykjavík Sturlaugur Þorsteinsdóttir Byggingarfulltrúinn í Hafnarfirði	Sími: 521203-4040 Sími: 5782800	Dátum: 03.02.08 Skala: 1:50 1:500	Vörðugátt: Járn í plötu yfir hæð 1 Teikning 3 af 3
	Höfundur: Páll Heimir Pálsson Páll Heimir Pálsson	B323 06-033	