



VEGGTÝPUR	
	V1 - Hlaðnir veggir úr 70 mm vikurplötum og múrhúðaðir
	V2 - Hlaðnir veggir úr 100 mm vikurplötum og múrhúðaðir
	V3 - Hlaðnir veggir úr 2x70 mm vikurplötum og múrhúðaðir
	V4 - Hlaðnir veggir úr 2x100 mm vikurplötum og múrhúðaðir - 60 mm millirúm fyrir rennihurð
	V5 - Gipsplötuveggir 147 mm
	V6 - Gipsplötuveggir 122 mm
	V7 - Gipsplötuveggir 302 mm m/innfelldir rennihurð
	V8 - Gipsplötuveggir / lagnaveggir einungis klæddir ðóru megin
	V9 - Gipsplötuveggir / gataðir hljóðveggir einungis klæddir ðóru megin

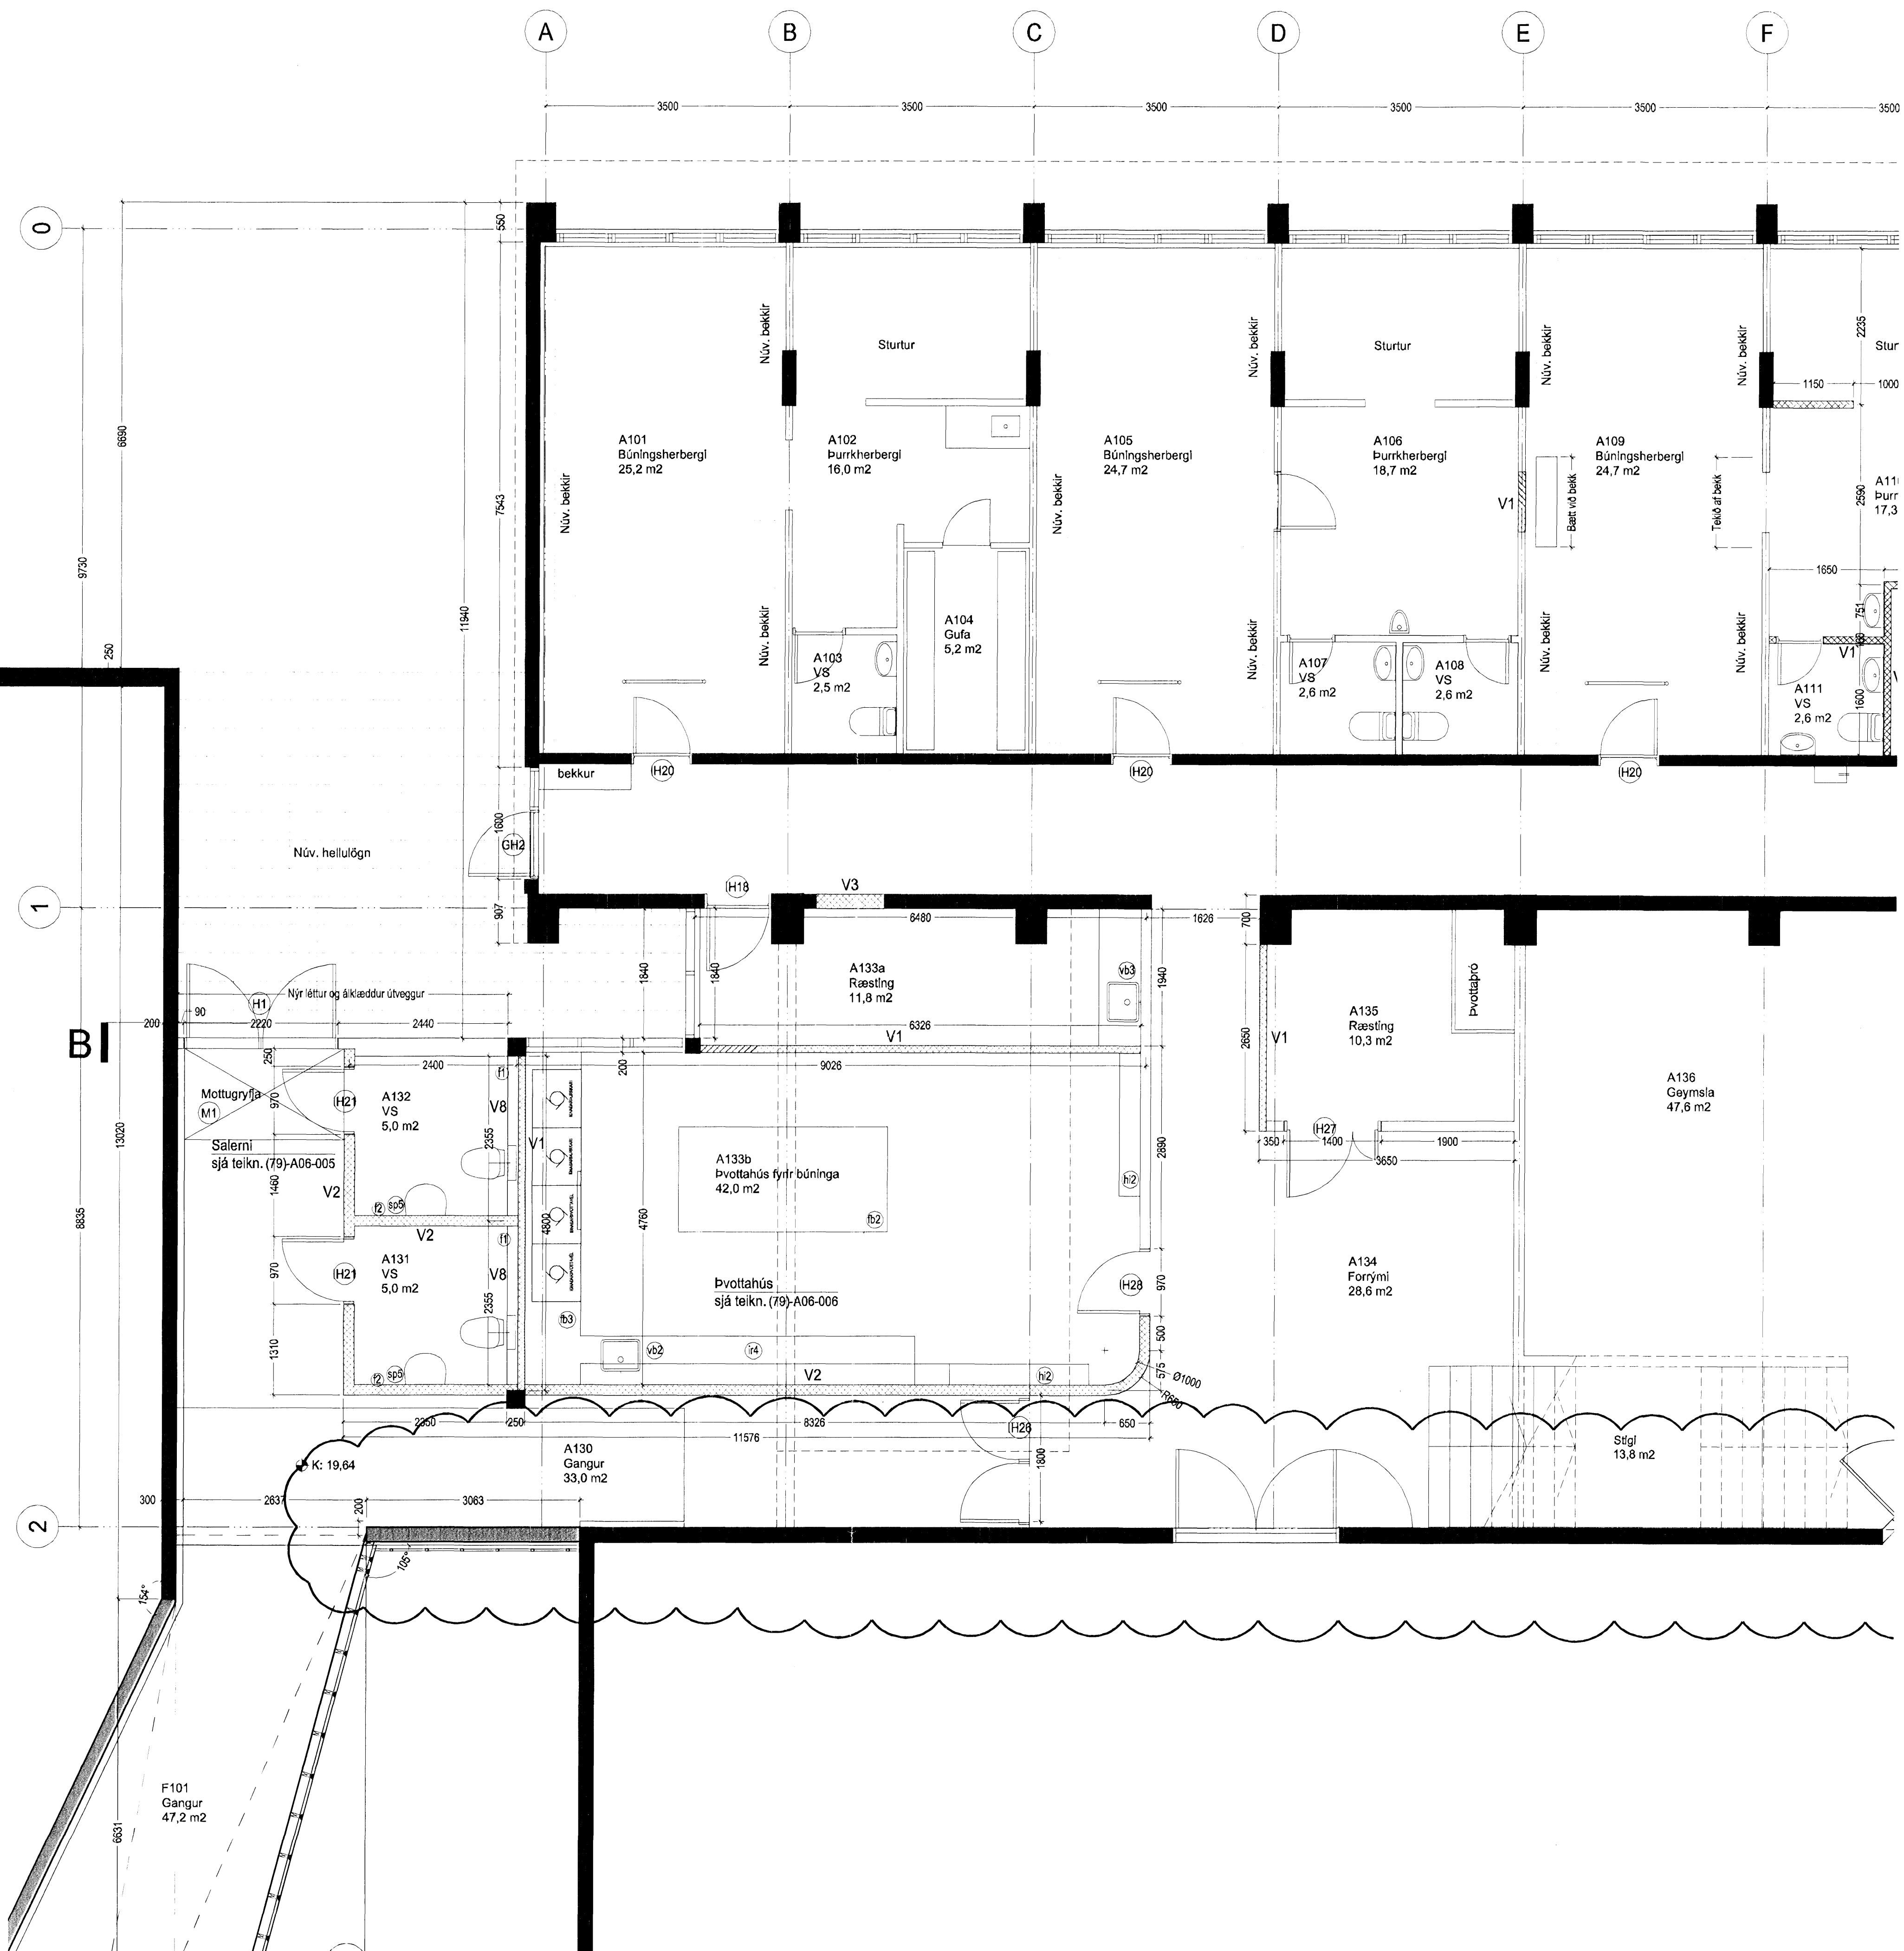

Upprunalegruhöfundur: ASK

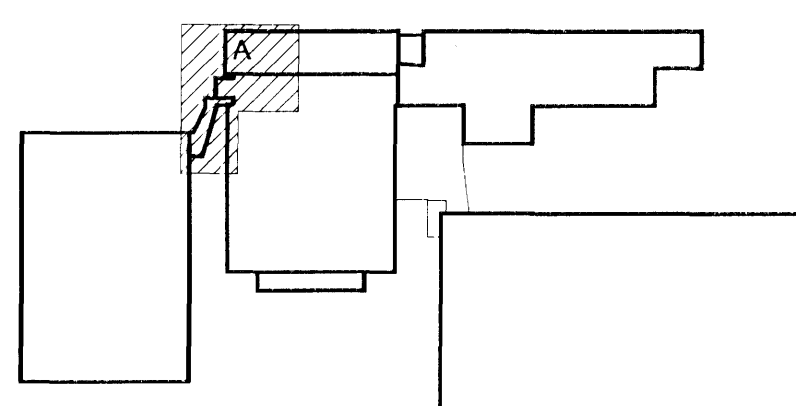

Lýkilmýnd mkv: 1:2000

Samþykkt þann
16 APR 2008
Byggingarfulltrúnni í Hafnarfirði
F.h. Hrólfur S. Gunnlaugsson

[Signature]
Kr. 110457-2789

01.15.02.2008 JBE Fjar. mót 2 frá mót vörður 19565 í stað 18480 -
Útg. Dags. Teikn. Breyting Samþ. af Dags. verkkaupa

Fasteignafélag Hafnarfjarðar
Íþróttamiðstöðin Kaplakrúka
0604-A

Landnúmer: 121342
Sigr. 48001000
VERKTEIKNINGAR
GRUNNMÝND 1, HÆÐAR
SVÆÐI A
MKV.: 1:50
TEIKNAD: JBE
ÚTGÁFA DAGS: 15.02.2008
STOFN. DAGS: 13.09.2006

(39)-A05-003
ÚTGÁFA 01

Jón Ólafur Ólafsson FAI
kt. 090658-4099
Sigrún Einarsson FAI
kt. 110457-2789
Sigrún Harðarson FAI
kt. 030448-3999
BATTERÍÐ
ARKITEKTUR
kt. 521291-1269
Trónuhraun 1
220 Hafnarfirði
Sí: 54 54 700 F: 54 54 701
Netfang: batter@arkitekt.is
Heimasíða: www.arkitekt.is

